DETTAGLIO 1
1:5

SEZIONE I - I
1:2




DETTAGLIO 2
1:5

DETTAGLIO 3
1:5




VISTA FRONTALE
1:15

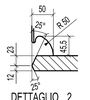


SEZIONE D - D
1:15

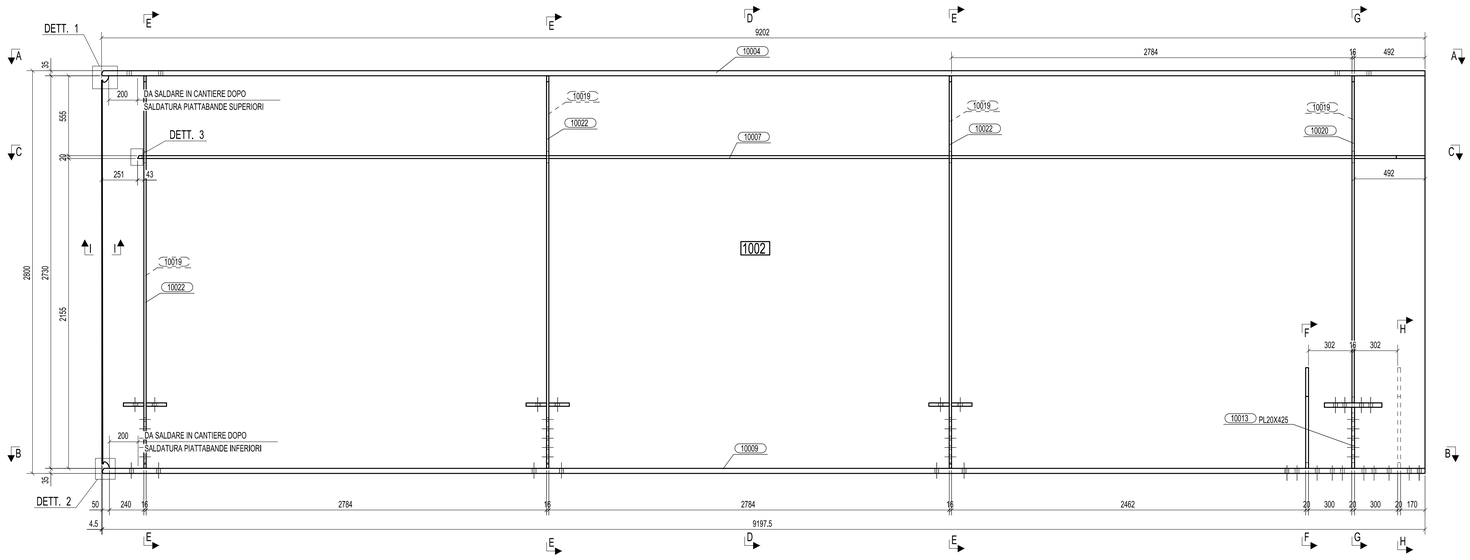


SEZIONE E - E
1:15

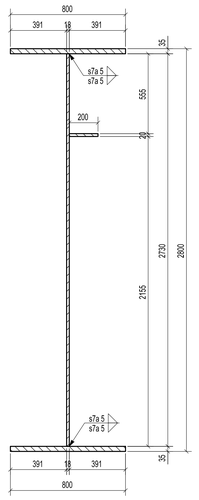


SEZIONE J - J
1:15

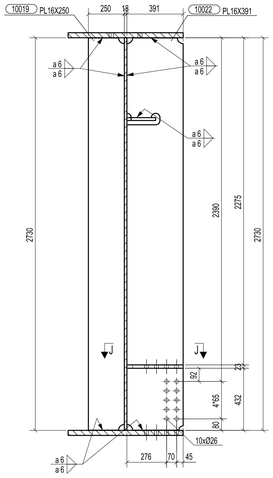


SEZIONE K - K
1:15

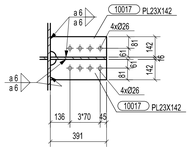


DETTAGLIO SALDATURA
AD ARCO SOMMERSO

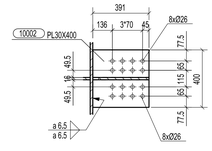


SEZIONE A - A
1:15

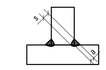


SEZIONE G - G
1:15

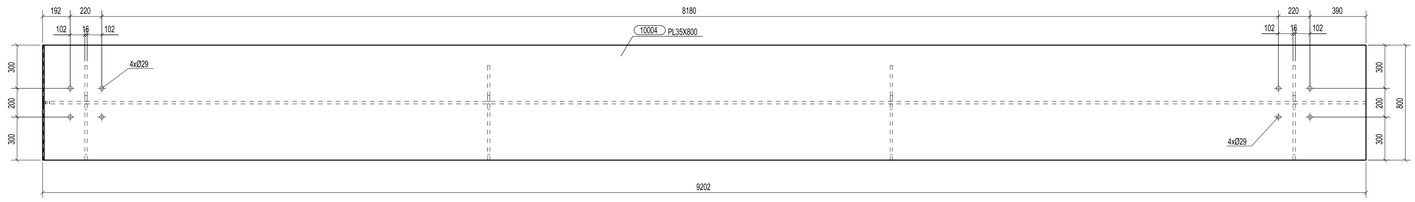


SEZIONE B - B
1:15

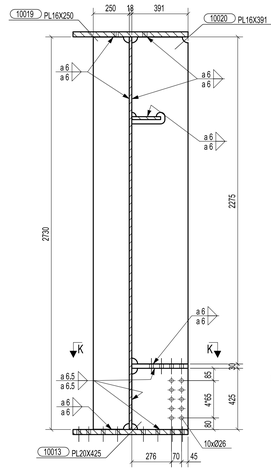


SEZIONE F - F
1:15

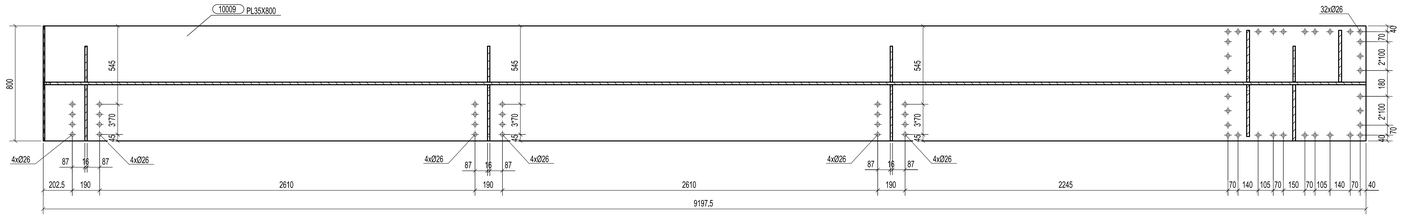


SEZIONE H - H
1:15

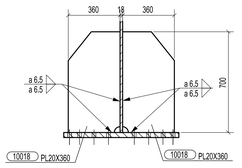


SEZIONE C - C
1:15

MARCA 1002 N.2

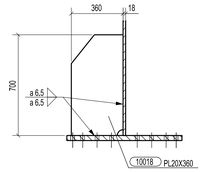


PIANTA CHIAVE
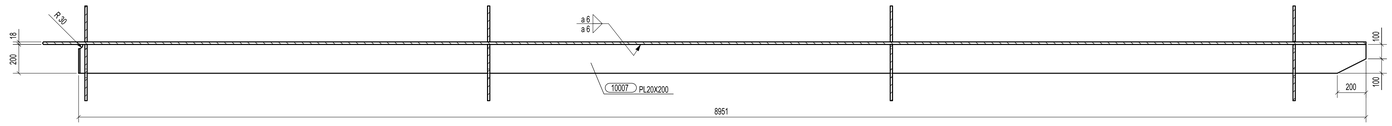
| Rev. | Data | Descrizione | Disegnato da | Controllato da |
|---|---|---|---|---|
| 0 | 27.06.2014 | PRIMA EMISSIONE | M.T.A. | Ing.Picco |

| N° di commessa | Tipo di doc. | N° di documento | Rev. |
|---|---|---|---|
| 2014011 | DCD | 120200 | 0 |

CIMOLAI
Via Urgnanica, 38 - 33170 Pordenone - Italy
Tel. +39 0434 5083 - Fax +39 0434 363401
www.cimolai.com - info@cimolai.com

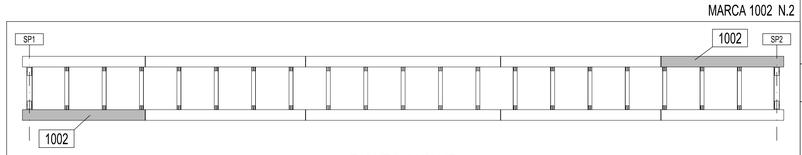Cliente: STRABAG S.p.A.

Scala: 1:15

Oggetto:
PEDEMONTANA LOMBARDA - TRATTA B1
ATTRAVERSAMENTO FAUNISCITO 2
TS120
TRAVE MARCA 1002

MATRICE DI REVISIONE

| REV | DATA | DESCRIZIONE MODIFICA |
|---|---|---|
| | | |
| | | |
| | | |
| | | |
| | | |
| | | |

N.B.: LA TAVOLA SOSTITUISCE QUELLA RELATIVA AL CODICE E DEL PROGETTO ESECUTIVO

CONCESSIONI AUTOSTRADALI LOMBARDE
Autostrada Pedemontana Lombarda

COLLEGAMENTO AUTOSTRADALE
DALMINE - COMO - VARESE - VALICO DEL GAGGIOLO E OPERE AD ESSO CONNESSE
CODICE C.U.P. F19B06027000
**TRATTE B1, B2, C, D, TRVA13+14, GREENWAY**

**AS BUILT**

**TRATTA B1**
OPERE D'ARTE MINORI
CAVALCAVIA
ATTRAVERSAMENTO FAUNISTICO 2 - ASSE PRINCIPALE
TS 120 - TRAVE MARCA 1002

**IDENTIFICAZIONE ELABORATO**
CODICE PROGETTO: F001078

| WBS | | | | | | | | | |
|---|---|---|---|---|---|---|---|---|---|
| FASE PROGETTUALE | LOTTO | ZONA | OPERA | TRATTO/OPERA | AMBITO | TIPO ELABORATO | PROGRESSIVO | REVISIONE |
| A | 1 | A03 | ID007 | 0 | ON | CA | 008 | E |

Scala: -

| DATA | DESCRIZIONE | REV |
|---|---|---|
| Settembre 2013 | Emissione | E |

**CONCEDENTE**
CONCESSIONI AUTOSTRADALI LOMBARDE

**CONCESSIONARIO**
Autostrada Pedemontana Lombarda
Direttore Tecnico: Ing. Enrico Arini
Referente Tecnico: Arch. Giovanni Carrello

**APPROVATO**
Autostrada Pedemontana Lombarda
Il Direttore dei Lavori: Ing. Francesco Domenico

**IMPRESA**
*RAGGRUPPAMENTO TEMPORANEO IMPRESE:*

| Mandataria | Mandante | Mandante | Mandante | Mandante cooptata |
|---|---|---|---|---|
| STRABAG A.G. | GLF Grandi Lavori Fincosit S.p.A. | Impresa costruzioni Giuseppe Maltauro S.p.A. | | STRABAG S.p.A. |

**PROGETTISTA \ PROGETTO ESECUTIVO DI DETTAGLIO**
*RAGGRUPPAMENTO TEMPORANEO PROGETTISTI:*

| Mandataria | Mandante | Mandante | Mandante |
|---|---|---|---|
| 3TI PROGETTI ITALIA | GP Ingegneria srl | | Arch. Salvatore Vermiglio |

*RESPONSABILE DI PROGETTO ED INCARICATO DELL'INTEGRAZIONE FRA LE VARIE PRESTAZIONI:*
Ing. Alberto Cecchini

**ELABORAZIONE PROGETTUALE**
*PROGETTISTA:*
3TI PROGETTI ITALIA S.p.A

*CONSULENTE SPECIALISTICO:*
CIMOLAI

**3TI ITALIA S.p.A.**
**DIRETTORE TECNICO**
*Ing. Stefano Luca Possati*
Ordine degli Ingegneri
Provincia di Roma n. 20809

Redatto: Di Sanzo | Verificato: Di Iulio | Approvato: Possati