


SEZIONE LONGITUDINALE A-A
SCALA 1 : 25

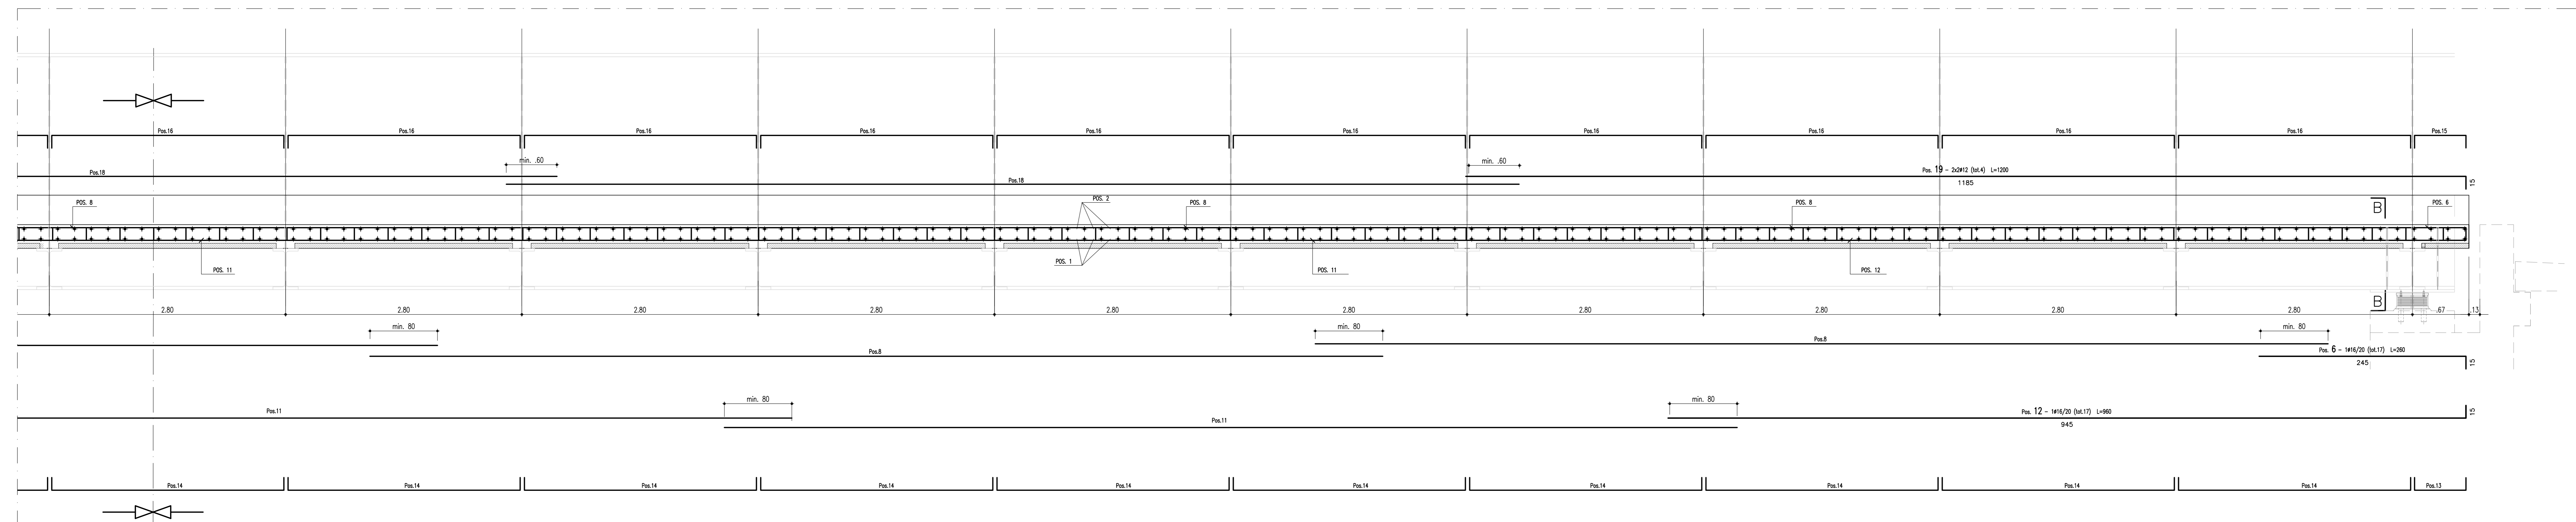

MATRICE DI REVISIONE

REV	DATA	DESCRIZIONE MODIFICA

N.B.: LA TAVOLA SOSTITUISCE QUELLA RELATIVA AL CODICE [] DEL PROGETTO ESECUTIVO

**CONCESSIONE AUTOSTRADALE
DALMINE - COMO - VARESE - VALICO DEL GAGGIOLO E OPERE AD ESSO CONNESSE**
TRATTE B1, B2, C, D, TRV13+14, GREENWAY
AS BUILT
TRATTA B1
OPERE D'ARTE MINORI: CAVALCATA
ATTRAVERSAMENTO FAUNISTICO 1 - ASSE PRINCIPALE
ARMATURA SOLETTA - Tav. 2 DI 2

IDENTIFICAZIONE ELABORATO
CODICE PROGETTO: F001078

IMPRESA
RAGGRUPPAMENTO TEMPORANEO IMPRESE:
STRABAG A.G. | GF Grandi Lavori Finoccasti S.p.A. | ICM S.p.A. | STRABAG S.p.A.

CONCEDENTE
CONCESSIONE AUTOSTRADALE
CONCESSIONARIE

RESPONSABILE DI PROGETTO ED INCARICATO DELL'INTEGRAZIONE FRA LE VARIE PRESTAZIONI:
Ing. Alberto Cecchini

ELABORAZIONE PROGETTUALE
PROGETTISTA:
3TI PROGETTI ITALIA S.p.A.

CONFESSIONARIO
3TI ITALIA S.p.A. DIREZIONE TECNICA
Ing. Stefano Luca Pissardi
Ordine degli Ingegneri
Provincia di Roma n. 30809

APPROVATO
Ing. Francesco Domenico Lamberti

REDAZIONE
Pezzi

VERIFICAZIONE
D'Ulio

APPROVATO
Possati