



CARPENTERIA IMPALCATO
PARTICOLARE "1"
SCALA 1:10

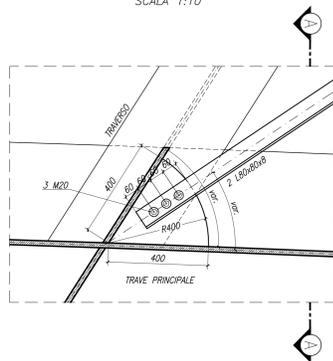


CARPENTERIA IMPALCATO
PARTICOLARE "2"
SCALA 1:10

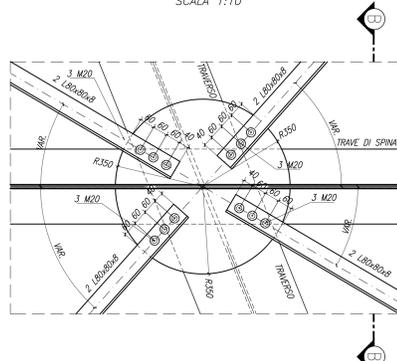


CARPENTERIA IMPALCATO
PARTICOLARE "3"
SCALA 1:5




CARPENTERIA IMPALCATO
PARTICOLARE NODO TRAVE DI SPINA/TRAVERSO
SCALA 1:10

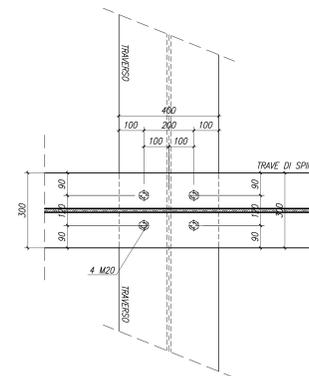

CARPENTERIA IMPALCATO
SEZIONE A-A
SCALA 1:10

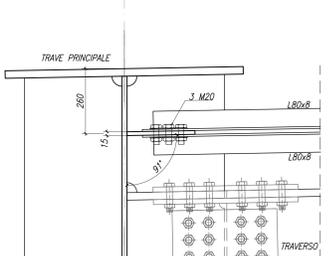

CARPENTERIA IMPALCATO
SEZIONE B-B
SCALA 1:10

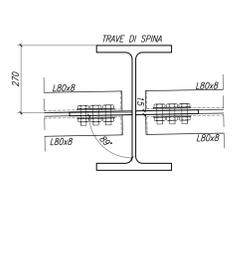

N.B.: PER LA TABELLA MATERIALI SI RINVIA ALL'ELABORATO SPECIFICO

MATRICE DI REVISIONE

REV	DATA	DESCRIZIONE MODIFICA

N.B.: LA TAVOLA SOSTITUISCE QUELLA RELATIVA AL CODICE [E] | [A3] | [CIV1] | [D] | [EN] | [CA] | [302] | [B.37] DEL PROGETTO ESECUTIVO

COLLEGAMENTO AUTOSTRADALE
DALMINE - COMO - VARESE - VALICO DEL GAGGIOLO E OPERE AD ESSO CONNESSE
CODICE C.U.P. E819900010004

TRATTE B1, B2, C, D, TRVA13+14, GREENWAY

AS BUILT

TRATTA B1
OPERE D'ARTE MINORI
CAVALCAVIA
CAVALCAVIA SVINCOLO DI LAZZATE 1
IMPALCATO: PIANTE CONTROVENTI E PARTICOLARI

FASE PROGETTUALE LOTTI: [] EDIFICI: [] OPERE: [] TRATTO D'OPERA: [] AMBITO: [] TIPO DI LAVORO: [] PROCEDIMENTO: [] VERBALE: []	IMPRESA RAGGRUPPAMENTO TEMPORANEO IMPRESE: STRABAG A.G. - GLF Grandi Lavori Fininvest S.p.A. ICM - STRABAG	PROGETTISTA - PROGETTO ESECUTIVO DI DETTAGLIO RAGGRUPPAMENTO TEMPORANEO PROGETTISTI: STI ITALIA S.p.A. - GP	CONCEDENTE CONSORZIO AUTOSTRADALI COMASINENSE	CONCESSIONARIO Direzione Territoriale Ing. Giuseppe Sirtori Ingegnere Tecnico Arch. Giovanni Caracciolo	APPROVATO Direzione dei Lavori Ing. Francesco Donarico	RESPONSABILE DI PROGETTO ED INCARICATO DELL'INTEGRAZIONE FRA LE FASIS Ing. Alberto Cecchini	ELABORAZIONE PROGETTUALE 3TI ITALIA S.p.A. DIREZIONE TECNICA Arch. Salvatore Vermiglio Ordine degli Ingegneri Provincia di Roma n. 208/09
---	--	--	---	--	---	---	---

Redatto: Paoletti Verificato: Soga Approvato: Possati