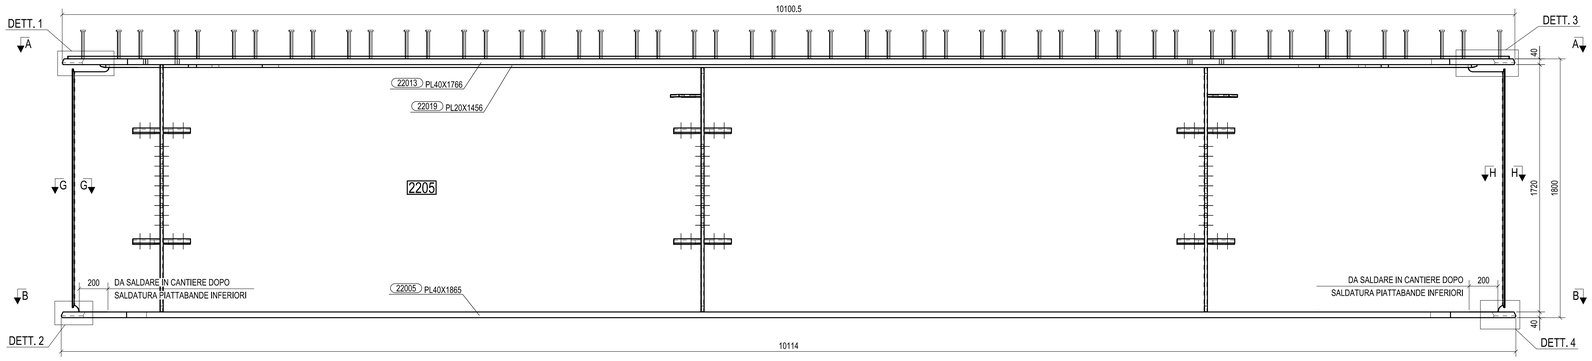

VISTA FRONTALE
1:15

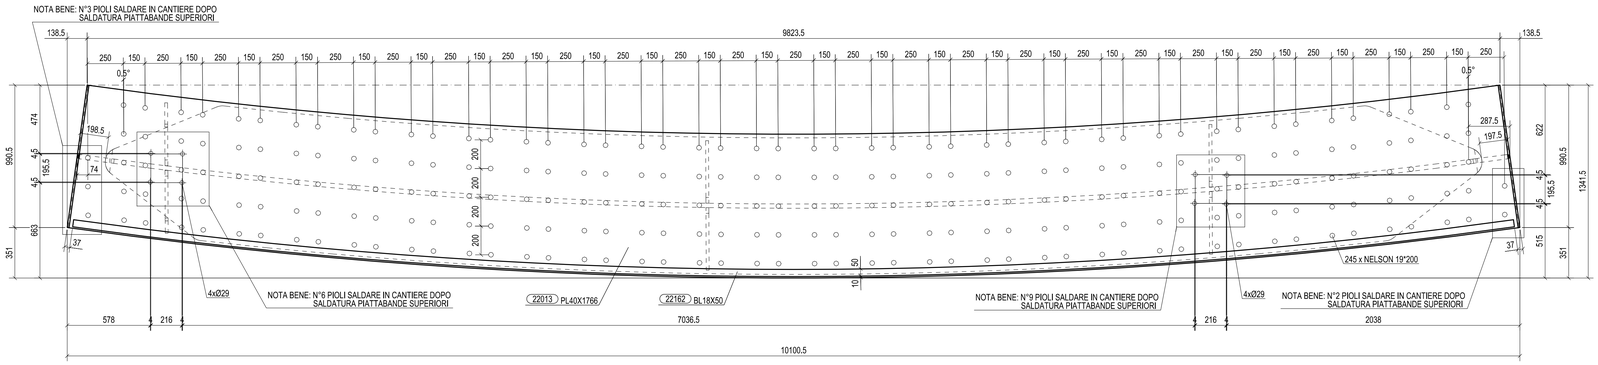

SEZIONE A - A
1:15

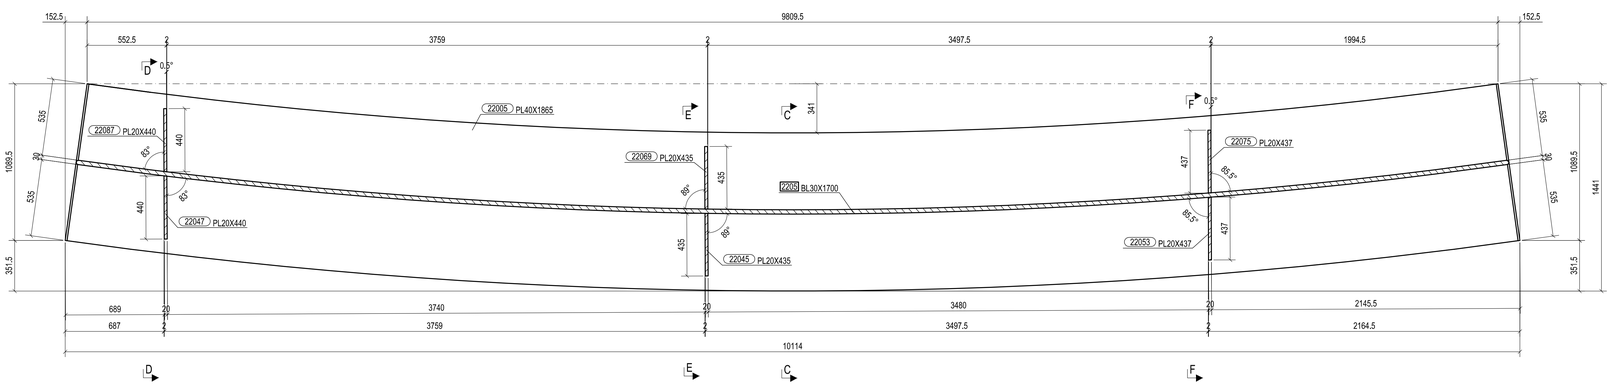

SEZIONE B - B
1:15

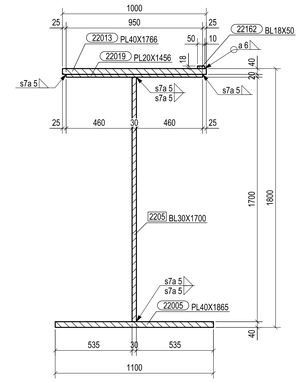

SEZIONE C - C
1:15

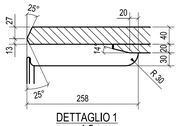

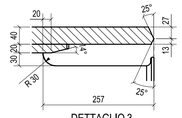

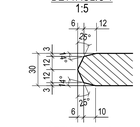

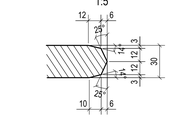

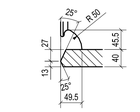

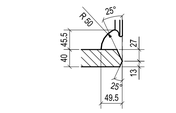

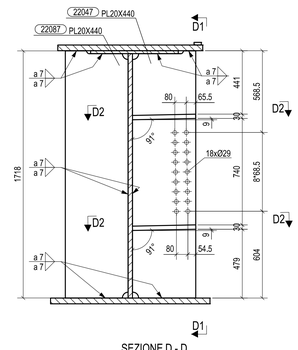

SEZIONE D - D
1:15

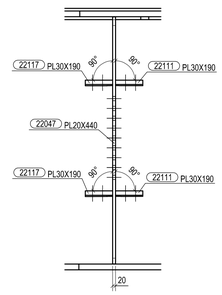

SEZIONE D1 - D1
1:15

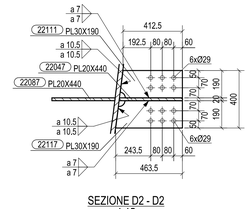

SEZIONE D2 - D2
1:15

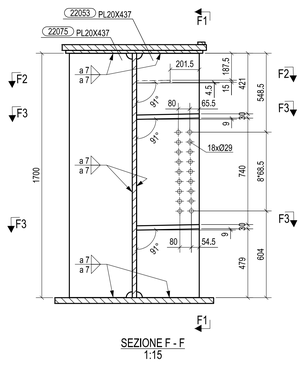

SEZIONE F - F
1:15

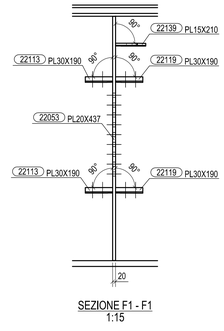

SEZIONE F1 - F1
1:15

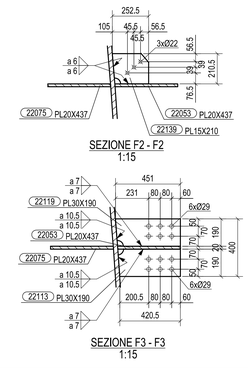

SEZIONE F3 - F3
1:15

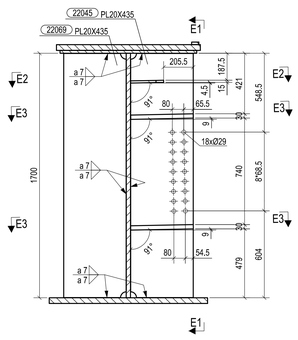

SEZIONE E - E
1:15

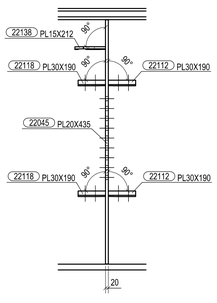

SEZIONE E1 - E1
1:15

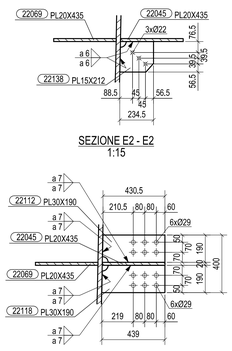

SEZIONE E3 - E3
1:15

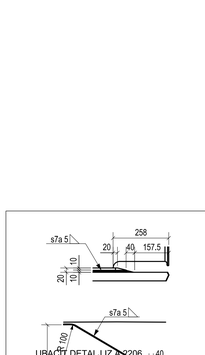

SEZIONE E2 - E2
1:15

N° 1, Marcati 2205

DETTAGLIO FINE RADDOPPIO SUPERIORI

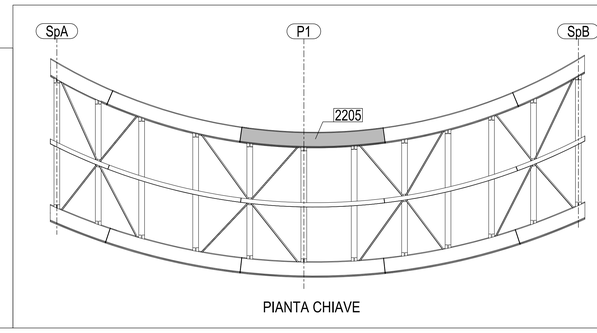

PIANTA CHIAVE

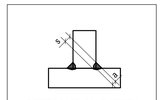

DETTAGLIO SALDATURA AD ARCO SOMMERSO

MATRICE DI REVISIONE

REV	DATA	DESCRIZIONE MODIFICA

N.B.: LA TAVOLA SOSTITUISCE QUELLA RELATIVA AL CODICE E DEL PROGETTO ESECUTIVO

0	24.09.2014	PRIMA EMISSIONE	M.T.A.	Ing.Picco
Rev.	Date	Description	Drawn by	Checked by

N° of job: 2014011 — Type of document: DCD — N° of document: 2205 — Rev.: 0

CIMOLAI
Via Vingenora, 39 - 33170 Pordenone - Italy
Tel. +39 0434 5581 - Fax +39 0434 361401
www.cimolai.com - pg.info@cimolai.com

Client: STRABAG S.p.A.

Scale: 1:15

Object:
PEDEMONTANA LOMBARDA - TRATTA B1
CAVALCAVIA SVINCOLO DI LAZZATE 1
TS 220
TRAVE MARCHE 2205

CONCESSIONI AUTOSTRADALI LOMBARDE — Autostrada Pedemontana Lombarda

COLLEGAMENTO AUTOSTRADALE
DALMINE - COMO - VARESE - VALICO DEL GAGGIOLO E OPERE AD ESSO CONNESSE
CODICE C.U.P. F11B08002270007
TRATTE B1, B2, C, D, TRVA13+14, GREENWAY
AS BUILT
TRATTA B1
OPERE D'ARTE MINORI
CAVALCAVIA
CAVALCAVIA SVINCOLO DI LAZZATE 1
TS 220 - TRAVE MARCHE 2205

IDENTIFICAZIONE ELABORATO
CODICE PROGETTO: F00107B

WBS									
FASE PROGETTUALE	LOTTO	ZONA	OPERA	TRATTO D'OPERA	AMBITO	TIPO ELABORATO	PROGRESSIVO	REVISIONE
A	1	A03	CV011	0	ON	CA	011	E

Scala:

DATA	DESCRIZIONE	REV
Settembre 2015	Emissione	E

CONCEDENTE: CONCESSIONI AUTOSTRADALI LOMBARDE

CONCESSIONARIO: Autostrada Pedemontana Lombarda — Direttore Tecnico: Ing. Enrico Arrii; Referente Tecnico: Arch. Giovanni Carrello

APPROVATO: Autostrada Pedemontana Lombarda — Il Direttore dei Lavori: Ing. Francesco Domanico

IMPRESA
RAGGRUPPAMENTO TEMPORANEO IMPRESE:

Mandataria	Mandante	Mandante	Mandante Cooptata
STRABAG A.G.	GLF Grandi Lavori Fincosit S.p.A.	Impresa costruzioni Giuseppe Maltauro S.p.A.	STRABAG S.p.A.

STRABAG — GIULIANI G. — MALTAURO — STRABAG

PROGETTISTA - PROGETTO ESECUTIVO DI DETTAGLIO
RAGGRUPPAMENTO TEMPORANEO PROGETTISTI:

Mandataria	Mandante	Mandante
3TI PROGETTI ITALIA	GP Ingegneria	Arch. Salvatore Veglia

RESPONSABILE DI PROGETTO ED INCARICATO DELL'INTEGRAZIONE FRA LE VARIE PRESTAZIONI:
Ing. Alberto Cecchini

ELABORAZIONE PROGETTUALE
PROGETTISTA:
3TI PROGETTI ITALIA S.p.A

CONSULENTE SPECIALISTICO:
CIMOLAI

3TI ITALIA S.p.A.
DIRETTORE TECNICO
Ing. Stefano Ivan Passeri
Ordine degli Ingegneri
Provincia di Rieti n. 20809

Redatto: Di Sarzo — Verificato: Di Iullo — Approvato: Possati