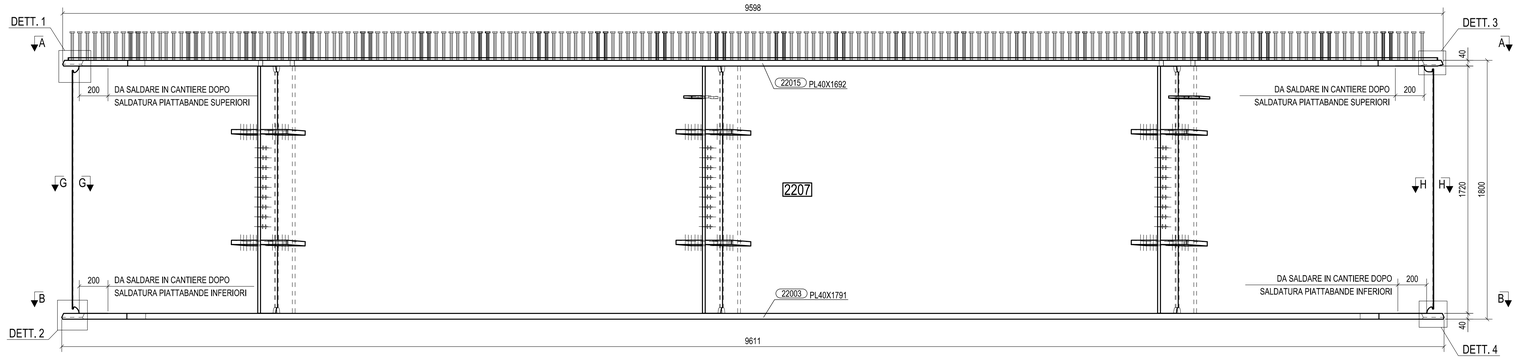

VISTA FRONTALE
1:15

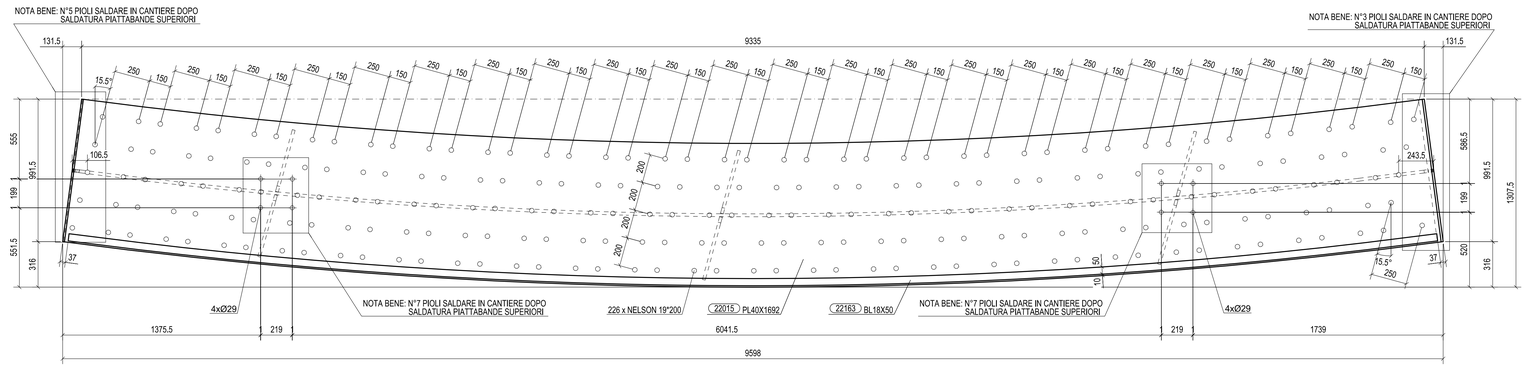

SEZIONE A - A
1:15

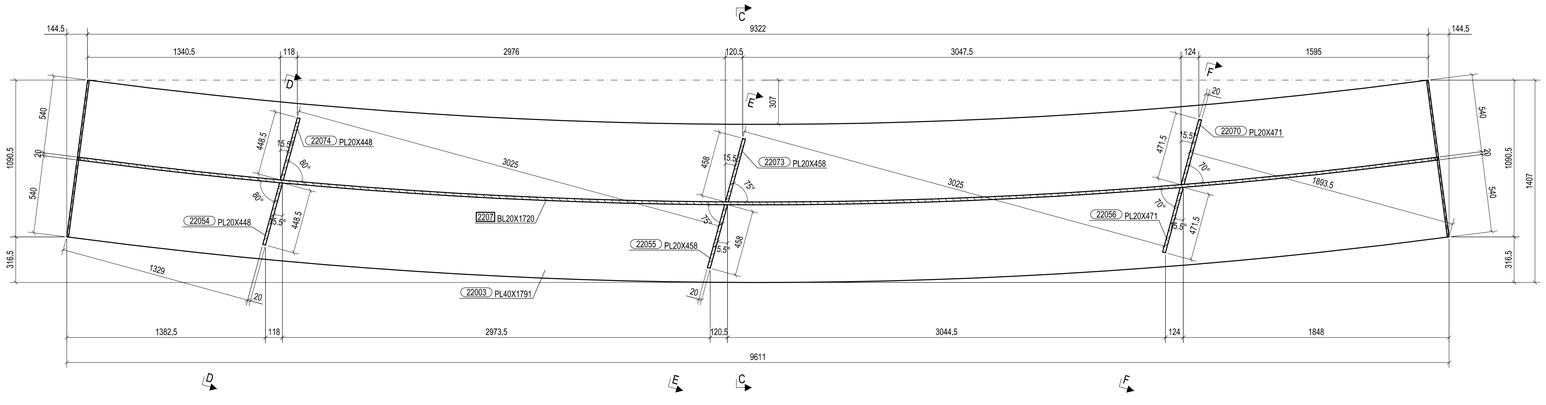

SEZIONE B - B
1:15

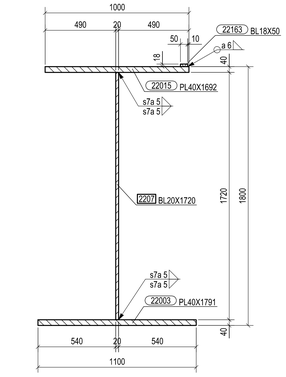

SEZIONE C - C
1:15

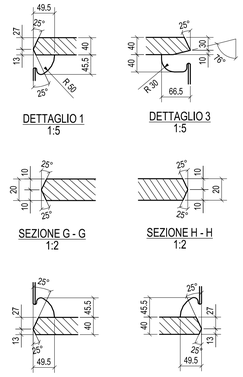

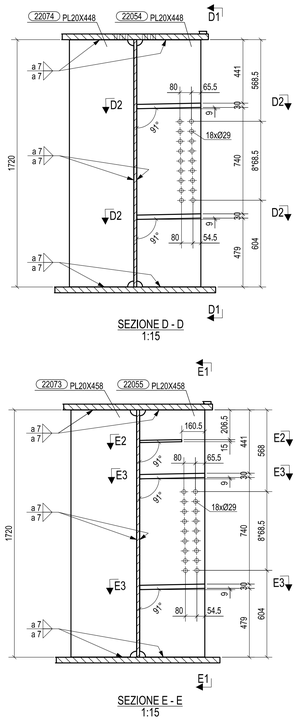

SEZIONE D - D
1:15

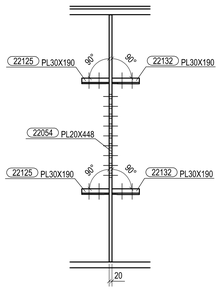

SEZIONE D1 - D1
1:15

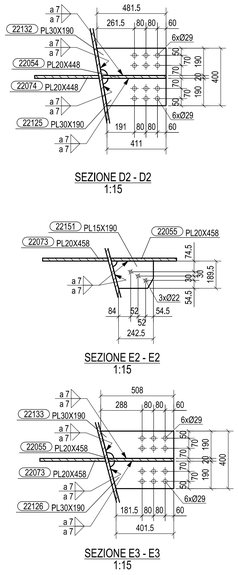

SEZIONE D2 - D2
1:15

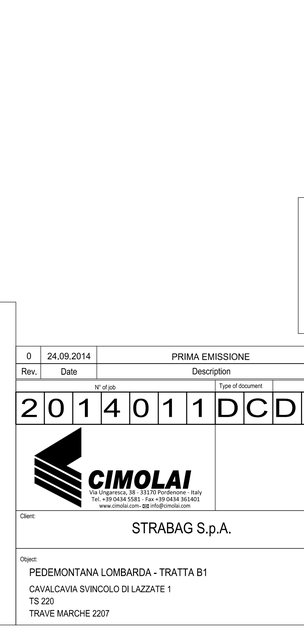

SEZIONE E - E
1:15

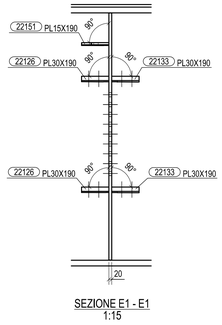

SEZIONE E1 - E1
1:15

SEZIONE E2 - E2
1:15

SEZIONE E3 - E3
1:15

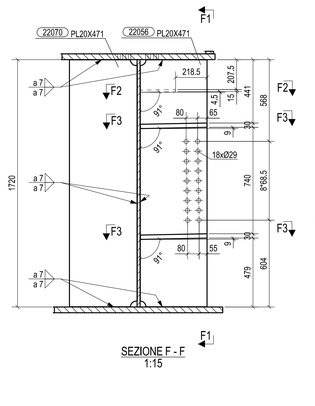

SEZIONE F - F
1:15

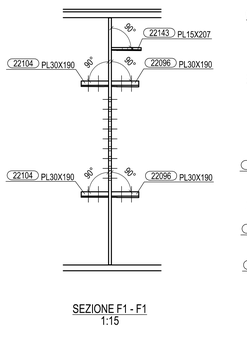

SEZIONE F1 - F1
1:15

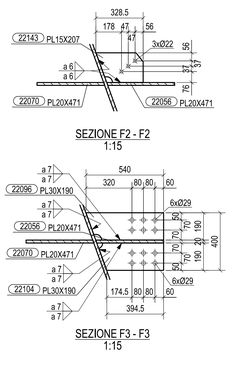

SEZIONE F2 - F2
1:15

SEZIONE F3 - F3
1:15

N° 1, Marcati 2207

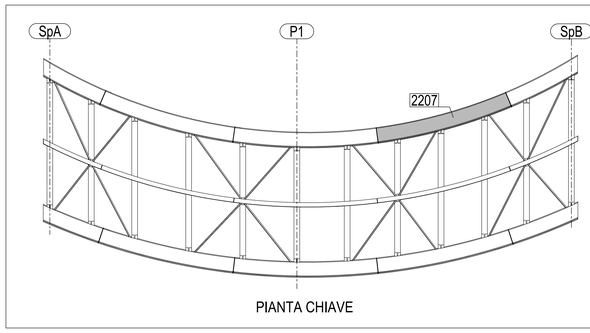

PIANTA CHIAVE

DETTAGLIO SALDATURA AD ARCO SOMMERSO

Rev.	Date	Description	Drawn by	Checked by
0	24.09.2014	PRIMA EMISSIONE	M.T.A.	Ing.Picco

N° of job	Type of document	N° of document	Rev.
2014011	DCD	22070	

CIMOLAI
Via Ungaresca, 39 - 33170 Pordenone - Italy
Tel. +39 0434 5581 - Fax +39 0434 361401
www.cimolai.com - pn info@cimolai.com

Client: STRABAG S.p.A.

Scale: 1:15

Object:
PEDEMONTANA LOMBARDA - TRATTA B1
CAVALCAVIA SVINCOLO DI LAZZATE 1
TS 220
TRAVE MARCHE 2207

MATRICE DI REVISIONE

REV	DATA	DESCRIZIONE MODIFICA

N.B.: LA TAVOLA SOSTITUISCE QUELLA RELATIVA AL CODICE E [ ] DEL PROGETTO ESECUTIVO

CONCESSIONI AUTOSTRADALI LOMBARDE
Autostrade Pedemontane Lombarde

COLLEGAMENTO AUTOSTRADALE
DALMINE - COMO - VARESE - VALICO DEL GAGGIOLO E OPERE AD ESSO CONNESSE
CODICE C.U.P. F11B06000370007
TRATTE B1, B2, C, D, TRVA13+14, GREENWAY

AS BUILT

TRATTA B1
OPERE D'ARTE MINORI
CAVALCAVIA
CAVALCAVIA SVINCOLO DI LAZZATE 1
TS 220 - TRAVE MARCHE 2207

IDENTIFICAZIONE ELABORATO
CODICE PROGETTO: F00107B

FASE PROGETTUALE	LOTTO	ZONA	OPERA	WBS	TRATTO D'OPERA	ALBERO	TIPO ELABORATO	PROGRESSIVO	REVISIONE
A	1	A03	CV011		0	GN	CA	013	E

Scala: -

DATA	DESCRIZIONE	REV
Settembre 2015	Emissione	E

IMPRESA
RAGGRUPPAMENTO TEMPORANEO IMPRESE:

Mandataria	Mandante	Mandante	Mandante cooptata
STRABAG A.G.	GLF Grandi Lavori Fincosit S.p.A.	Impresa costruzioni Giuseppe Maltauro S.p.A.	STRABAG S.p.A.

PROGETTISTA - PROGETTO ESECUTIVO DI DETTAGLIO
RAGGRUPPAMENTO TEMPORANEO PROGETTISTI:

Mandataria	Mandante	Mandante
3TI PROGETTI ITALIA	GP Ingegneria	Arch. Salvatore Vermiglio

RESPONSABILE DI PROGETTO ED INCARICATO DELL'INTEGRAZIONE FRA LE VARIE PRESTAZIONI:
Ing. Alberto Cecchini

CONCEDENTE
CONCESSIONI AUTOSTRADALI LOMBARDE

CONCESSIONARIO
Autostrade Pedemontane Lombarde — Direttore Tecnico: Ing. Enrico Ann; Referente Tecnico: Arch. Giovanni Canetti

APPROVATO
Autostrade Pedemontane Lombarde — Il Direttore dei Lavori: Ing. Francesco Domanico

ELABORAZIONE PROGETTUALE
PROGETTISTA:
3TI PROGETTI ITALIA S.p.A
3TI ITALIA S.p.A.
DIRETTORE TECNICO
Ing. Stefano Luca Possati
Ordine degli Ingegneri
Provincia di Roma n. 20809

CONSULENTE SPECIALISTICO:
CIMOLAI

Redatto: Di Sanzo | Verificato: Di Iulio | Approvato: Possati