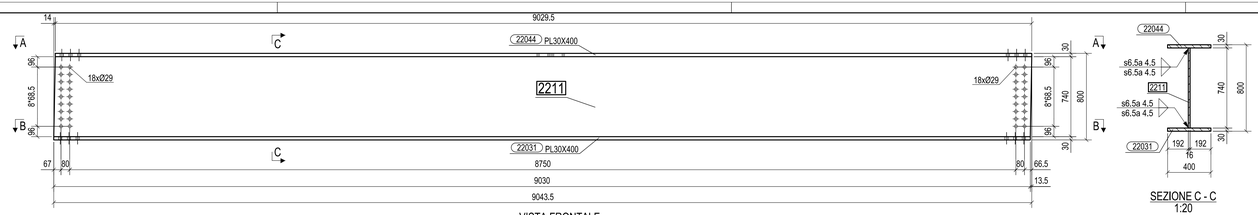

VISTA FRONTALE
1:20

SEZIONE C - C
1:20

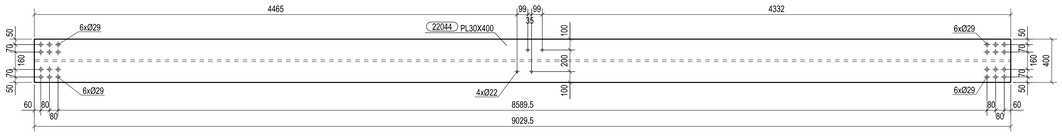

SEZIONE A - A
1:20

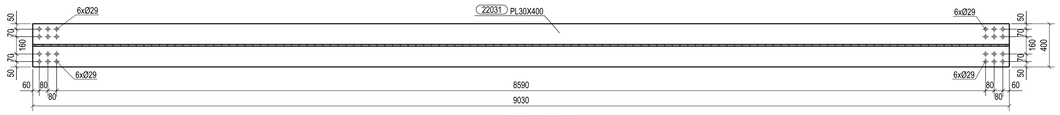

SEZIONE B - B
1:20

N° 1, Marcati 2211

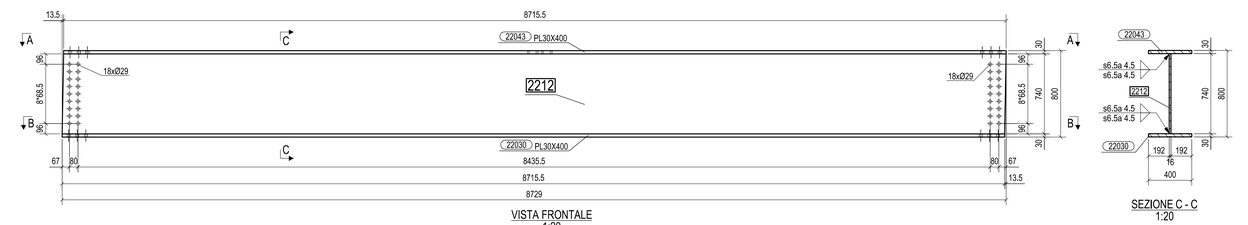

VISTA FRONTALE
1:20

SEZIONE C - C
1:20

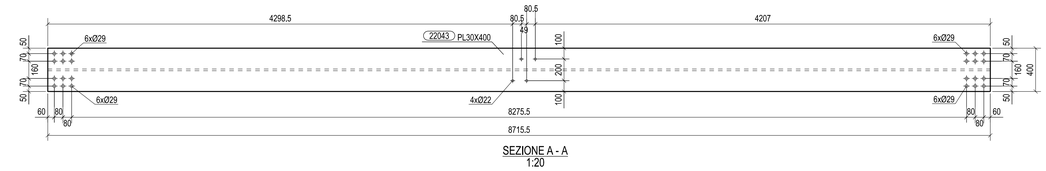

SEZIONE A - A
1:20

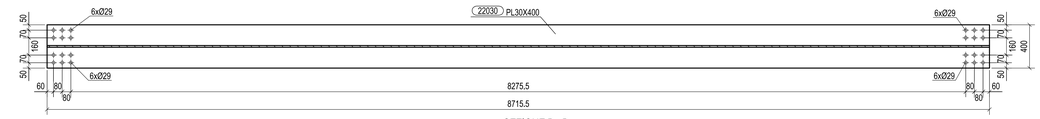

SEZIONE B - B
1:20

N° 1, Marcati 2212

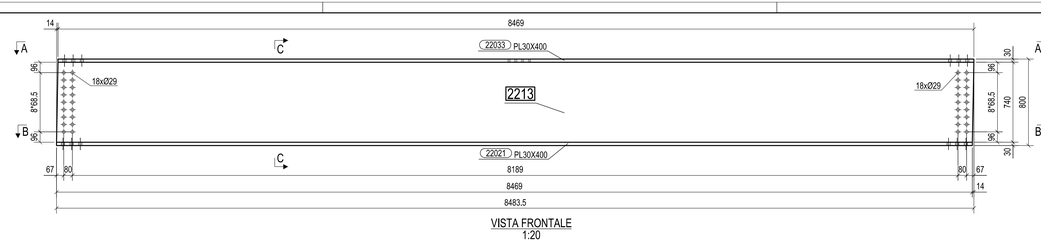

VISTA FRONTALE
1:20

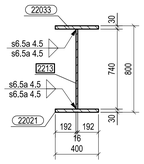

SEZIONE C - C
1:20

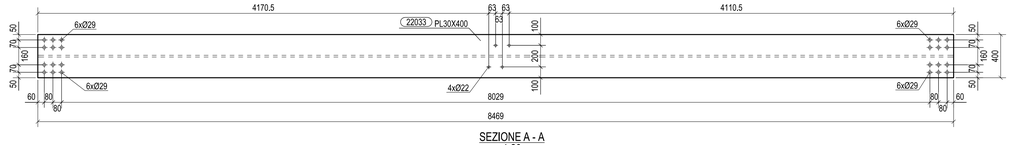

SEZIONE A - A
1:20

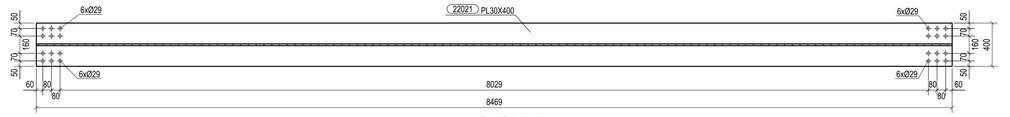

SEZIONE B - B
1:20

N° 1, Marcati 2213

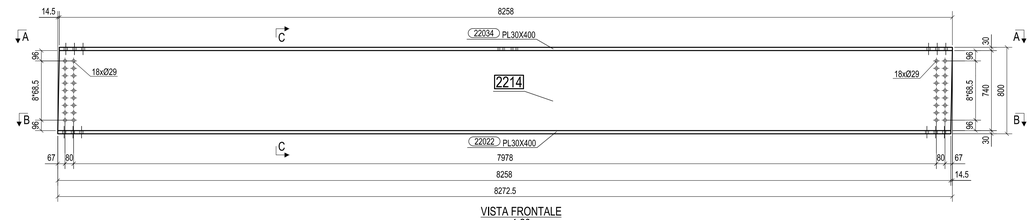

VISTA FRONTALE
1:20

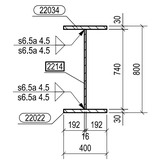

SEZIONE C - C
1:20

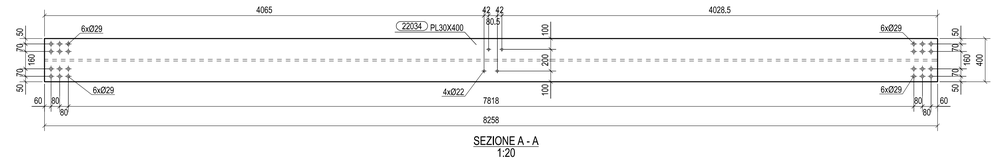

SEZIONE A - A
1:20

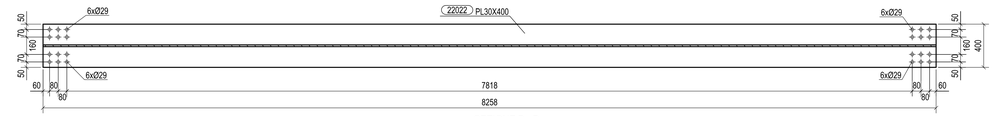

SEZIONE B - B
1:20

N° 1, Marcati 2214

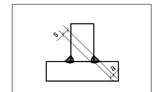

DETTAGLIO SALDATURA
AD ARCO SOMMERSO

Rev.	Date	Description	Drawn by	Checked by
0	24.09.2014	PRIMA EMISSIONE	M.T.A.	Ing.Picco

N° of job.							Type of document		N° of document				Rev.
2	0	1	4	0	1	1	D	C	D	2	2	1	1	0

CIMOLAI
Via Ungaresca, 38 - 33170 Pordenone - Italy
Tel.+39 0434 5083 - Fax +39 0434 361401
www.cimolai.com- info@cimolai.com

Client:
STRABAG S.p.A.

Scale:
1:20

Object:
PEDEMONTANA LOMBARDA - TRATTA B1
CAVALCAVIA SVINCOLO DI LAZZATE 1
TS 221
TRAVE MARCHE 2211, 2212, 2213, 2214

MATRICE DI REVISIONE

REV	DATA	DESCRIZIONE MODIFICA

N.B.: LA TAVOLA SOSTITUISCE QUELLA RELATIVA AL CODICE E DEL PROGETTO ESECUTIVO

CONCESSIONI AUTOSTRADALI LOMBARDE — Autostrada Pedemontana Lombarda

COLLEGAMENTO AUTOSTRADALE
DALMINE - COMO - VARESE - VALICO DEL GAGGIOLO E OPERE AD ESSO CONNESSE
CODICE CUP: F11B09027000

TRATTE B1, B2, C, D, TRVA13+14, GREENWAY

AS BUILT

TRATTA B1
OPERE D'ARTE MINORI
CAVALCAVIA
CAVALCAVIA SVINCOLO DI LAZZATE 1
TS 221 - TRAVE MARCHE 2211 - 2212 - 2213 - 2214

IDENTIFICAZIONE ELABORATO

CODICE PROGETTO: PI01078

WBS										
FASE PROGETTUALE	LOTTO	ZONA	OPERA	TRATTO D'OPERA	AMBITO	TIPO ELABORATO	PROGRESSIVO	REVISIONE
A	1	A03	CV011	0	ON	CA	017	E

Scala: -

DATA	DESCRIZIONE	REV
Settembre 2015	Emissione	E

IMPRESA

RAGGRUPPAMENTO TEMPORANEO IMPRESE:

Mandataria	Mandante	Mandante	Mandante cooptata
STRABAG A.G.	GLF Grandi Lavori Fincosit S.p.A.	Impresa costruzioni Giuseppe Maltauro S.p.A.	STRABAG S.p.A.

STRABAG — CIMOLAI TECHNOLOGY — MALTAURO — STRABAG

PROGETTISTA - PROGETTO ESECUTIVO DI DETTAGLIO

RAGGRUPPAMENTO TEMPORANEO PROGETTISTI:

Mandataria	Mandante	Mandante	Mandante
3TI PROGETTI ITALIA	GP Progetti		Arch. Salvatore Vermiglio

RESPONSABILE DI PROGETTO ED INCARICATO DELL'INTEGRAZIONE FRA LE VARIE PRESTAZIONI:
Ing. Alberto Cecchini

CONCEDENTE

CONCESSIONI AUTOSTRADALI LOMBARDE

CONCESSIONARIO

Autostrada Pedemontana Lombarda
Direttore Tecnico: Ing. Enrico Arri
Referente Tecnico: Arch. Giovani Camilo

APPROVATO

Autostrada Pedemontana Lombarda
Direttore dei Lavori: Ing. Francesco Domenico

ELABORAZIONE PROGETTUALE

PROGETTISTA:
3TI PROGETTI ITALIA S.p.A

CONSULENTE SPECIALISTICO:
CIMOLAI

3TI ITALIA S.p.A.
DIRETTORE TECNICO
Ing. Stefano Luca Possati
Ordine degli Ingegneri
Provincia di Roma n. 20809

Redatto: Di Sarzo — Verificato: Di Iullo — Approvato: Possati