CARPENTERIA IMPALCATO
SEZIONE TRAVERSI T1
SCALA 1:25

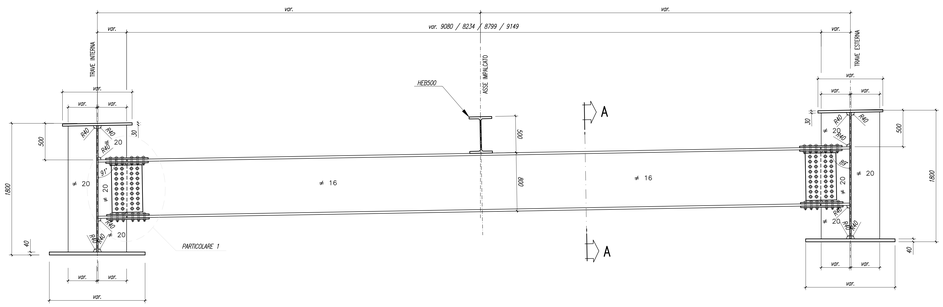

CARPENTERIA IMPALCATO
SEZIONE TRAVERSI T2
SCALA 1:25

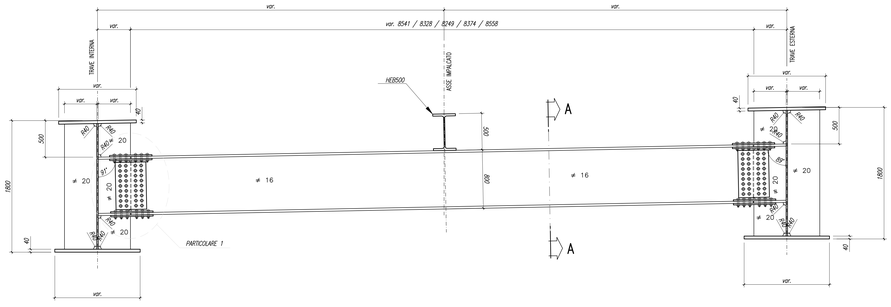

CARPENTERIA IMPALCATO
SEZIONE TRAVERSI T3
SCALA 1:25

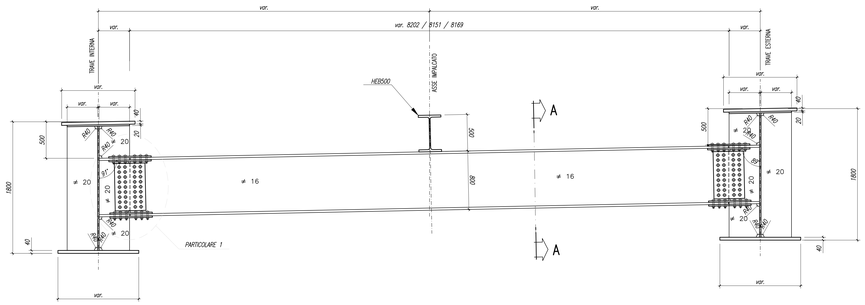

CARPENTERIA TRASVERSO
SEZIONE A–A
SCALA 1:20

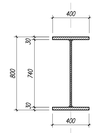

N.B.: PER LA TABELLA MATERIALI SI RIMANDA ALL'ELABORATO SPECIFICO

GIUNTO TRASVERSO
PARTICOLARE 1
SCALA 1:10

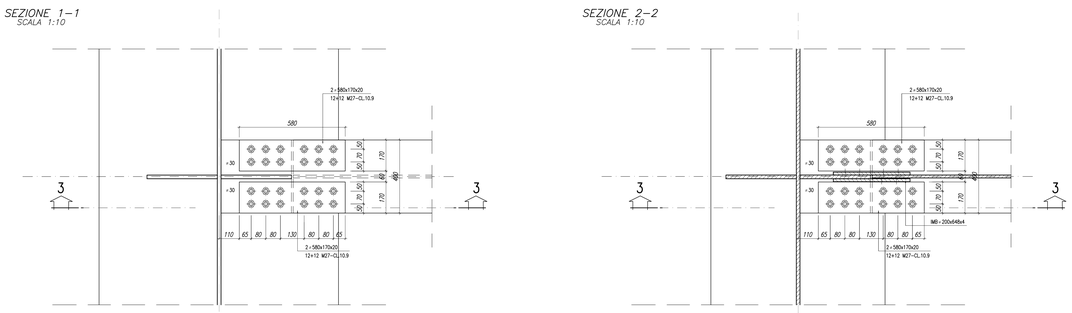

MATRICE DI REVISIONE		
REV	DATA	DESCRIZIONE MODIFICA

N.B.: LA TAVOLA SOSTITUISCE QUELLA RELATIVA AL CODICE [E] DEL PROGETTO ESECUTIVO

CONCESSIONI AUTOSTRADALI LOMBARDE

Autostrada Pedemontana Lombarda

COLLEGAMENTO AUTOSTRADALE
DALMINE - COMO - VARESE - VALICO DEL GAGGIOLO E OPERE AD ESSO CONNESSE
CODICE C.U.P. F11B06000370007

TRATTE B1, B2, C, D, TRVA13+14, GREENWAY

AS BUILT

TRATTA B1

OPERE D'ARTE MINORI
CAVALCAVIA
CAVALCAVIA SVINCOLO DI LAZZATE 1
IMPALCATO: SEZIONE TRAVERSI T1 - T2 - T3

IDENTIFICAZIONE ELABORATO

CODICE PROGETTO: F01017B

FASE PROGETTUALE	LOTTO	ZONA	OPERA	TRATTO/OPERA	AMBITO	TIPO ELABORATO	PROGRESSIVO	REVISIONE
W9S0								
A	1	A03	CV01	B	ON	SZ	103	E

Scala: vare

DATA	DESCRIZIONE	REV.
Gennaio 2015	Emissione	0

CONCEDENTE

CONCESSIONI AUTOSTRADALI LOMBARDE

CONCESSIONARIO

Autostrada Pedemontana Lombarda — Direttore Tecnico: Ing. Claudio Ferrario; Responsabile Tecnico: Arch. Giovanni Cerretto

APPROVATO

Autostrada Pedemontana Lombarda — Il Direttore dei Lavori: Ing. Francesco Domenico

IMPRESA

RAGGRUPPAMENTO TEMPORANEO IMPRESE:

Mandataria	Mandante	Mandante	Mandante	Mandante costituita
STRABAG A.G.	GLF Grandi Lavori Fincosit S.p.A.	CMPRIA	ICM S.p.A.	STRABAG S.p.A.

PROGETTISTA - PROGETTO ESECUTIVO DI DETTAGLIO

RAGGRUPPAMENTO TEMPORANEO PROGETTISTI:

Mandataria	Mandante	Mandante	Mandante
3TI PROGETTI ITALIA S.p.A.	SPEA ENGINEERING	Progetto CMR	Arch. Salvatore Famiglietti

RESPONSABILE DI PROGETTO ED INCARICATO DELL'INTEGRAZIONE FRA LE VARIE PRESTAZIONI:
Ing. Alberto Cecchini

ELABORAZIONE PROGETTUALE

PROGETTISTA:
3TI PROGETTI ITALIA S.p.A.

3TI ITALIA S.p.A.
DIRETTORE TECNICO
Ing. Stefano Lucio Pesarini
Civil and Environmental Engineer
Provincia di Roma n. 20809

Redatto: Peruzzi — Verificato: Sorge — Approvato: Possati