ARMATURA PILA 1
PIANTA FONDAZIONI
SCALA 1:50

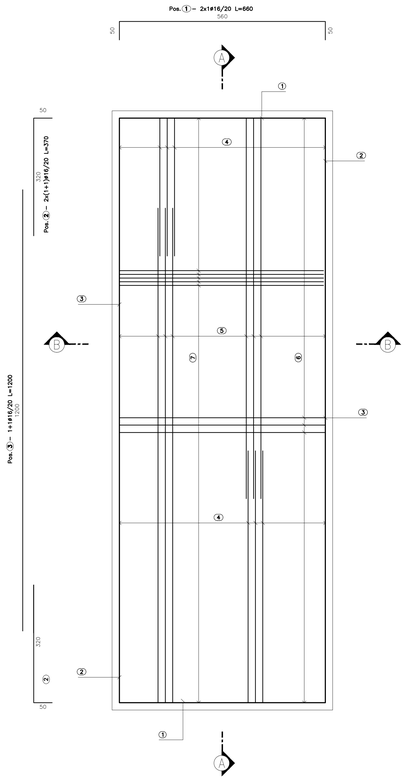

ARMATURA PILA 1
PIANTA SPICCATO
SCALA 1:50

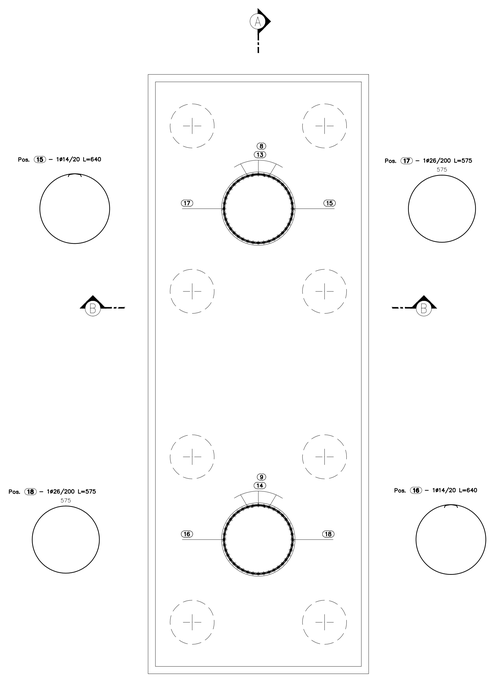

ARMATURA PILA 1
PIANTA PULVINO
SCALA 1:50

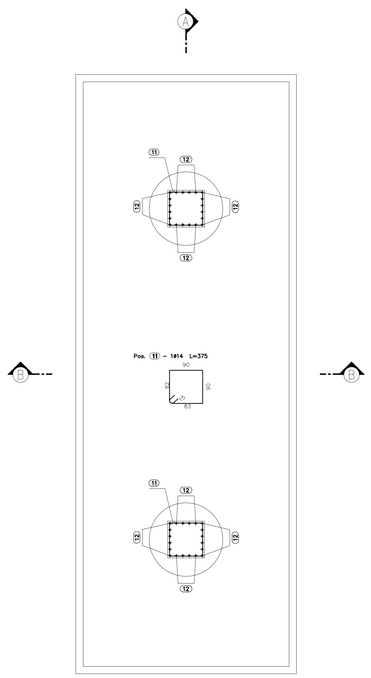

ARMATURA PILA 1
SEZIONE A–A
SCALA 1:50

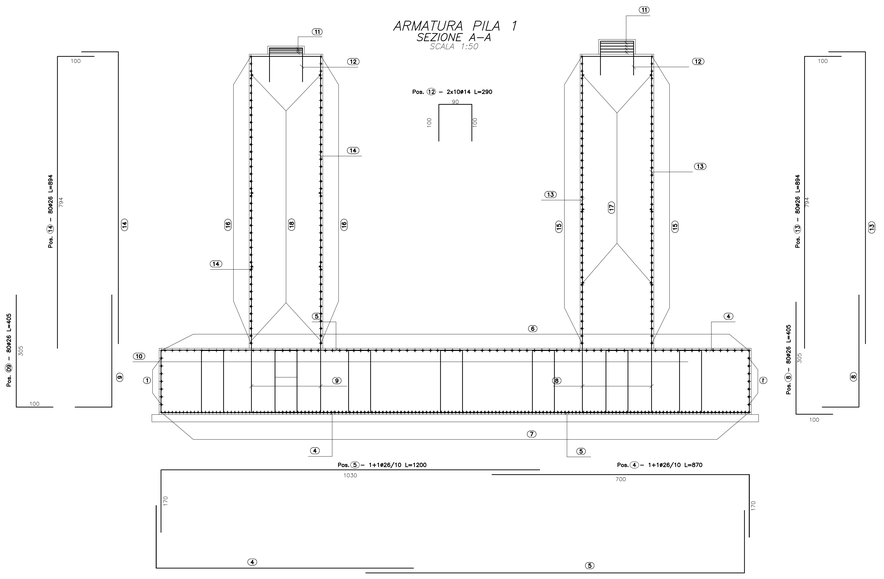

ARMATURA PILA 1
SEZIONE B–B
SCALA 1:50

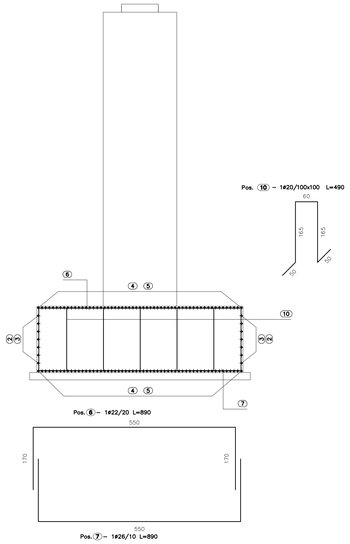

PALI ø1200 DI FONDAZIONE PILA – L=16.00 m
ARMATURA
SCALA 1:50

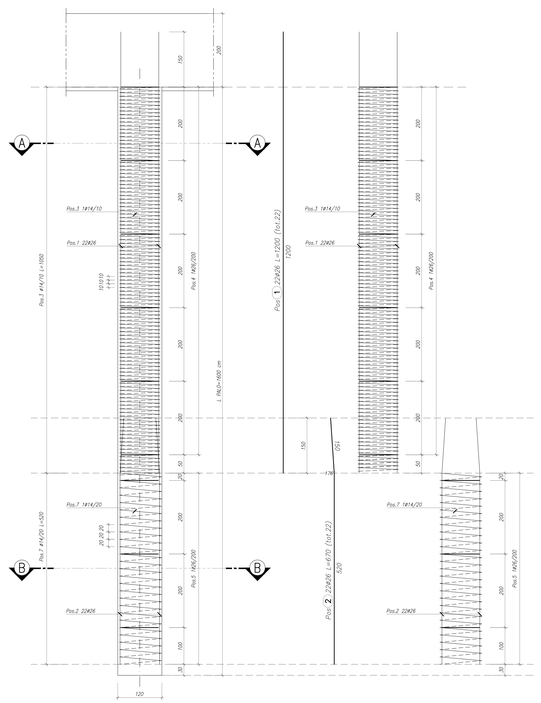

PALI DI FONDAZIONE
SEZIONE A–A
SCALA 1:25

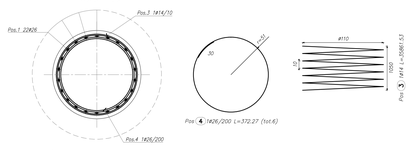

PALI DI FONDAZIONE
SEZIONE B–B
SCALA 1:25

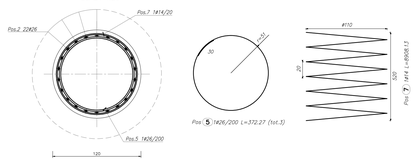

ELEMENTO: PALO – PILA					N.ELEMENTI: 8	
POSIZIONE	N. PEZZI	ø [mm]	L [cm]	L. TOT [m]	PESO [Kg]	SCHEMA PIEGATURA [cm] (misure al filo esterno)
1	22	26	1200	264.00	1150.35	1200
2	22	26	670	147.40	614.36	150 520 150
3	1	14	35862	358.62	433.21	200 n°180
4	6	26	372	22.34	93.10	30 ø110
5	3	26	372	11.17	46.55	30 ø110
7	1	14	8908	89.08	107.61	200
			PESO TOTALE:		2395.18	x 8 elementi = 19161.43 kg

RIEPILOGO DISTINTA FERRI – Acciaio tipo B450C		
ø [mm]	Lunghezza [m]	Peso [Kg]
14	447.70	540.82
26	444.90	1854.36
	Peso totale del ferro kg	2395.18

DETTAGLIO (PALO – FONDAZIONE PILA)
SCALA 1:5

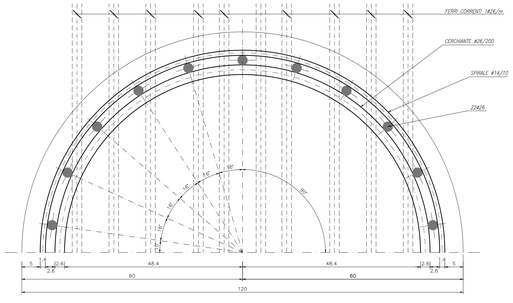

N.B.: PER LA TABELLA MATERIALI SI RIMANDA ALL'ELABORATO SPECIFICO

MATRICE DI REVISIONE		
REV	DATA	DESCRIZIONE MODIFICA
C	Dicembre 2014	Verifica e inserimento della quota dei baggioli
-	-	-
-	-	-
-	-	-
-	-	-
-	-	-
-	-	-

N.B.: LA TAVOLA SOSTITUISCE QUELLA RELATIVA AL CODICE E DEL PROGETTO ESECUTIVO

CONCESSIONE AUTOSTRADALE LOMBARDE

Autostrade Pedemontane Lombarde

COLLEGAMENTO AUTOSTRADALE
DALMINE - COMO - VARESE - VALICO DEL GAGGIOLO E OPERE AD ESSO CONNESSE
CODICE C.U.P. F11B09002720007
TRATTE B1, B2, C, D, TRVA13+14, GREENWAY
AS BUILT
TRATTA B1
OPERE D'ARTE MINORI
CAVALCAVIA
CAVALCAVIA SVINCOLO DI LAZZATE 2
ARMATURA PILA

IDENTIFICAZIONE ELABORATO														
CODICE PROGETTO: F001078														
FASE PROGETTUALE	LIVELLO	ZONA	OPERA	TRATTO/OPERA	TIPO ELABORATO	PROGRESSIVO	REVISIONE							
A	T	A13	CV12	0	CN	AR	003	E						

Scala: Varie

DATA	DESCRIZIONE	REV.
Dicembre 2015	EMISSIONE	E

IMPRESA		
RAGGRUPPAMENTO TEMPORANEO IMPRESE:		
Mandataria	Mandante	Mandante cooptata
STRABAG A.G.	GLF Grandi Lavori Fincosit S.p.A.	Impresa costruzioni Giuseppe Maltauro S.p.A. / STRABAG S.p.A.

PROGETTISTA - PROGETTO ESECUTIVO DI DETTAGLIO	
RAGGRUPPAMENTO TEMPORANEO PROGETTISTI:	
Mandataria	Mandante / Mandante
3TI PROGETTI ITALIA	Pessina Costruzioni / Ing. Salvatore Vernuccio

CONCEDENTE
CONCESSIONE AUTOSTRADALE LOMBARDE

CONCESSIONARIO	
Autostrade Pedemontane Lombarde	Direttore Tecnico: Ing. Enrico Arini Referente Tecnico: Arch. Giovanni Carnibi

APPROVATO	
Autostrade Pedemontane Lombarde	Il Direttore dei Lavori: Ing. Francesco Domenico

RESPONSABILE DI PROGETTO ED INCARICATO DELL'INTEGRAZIONE FRA LE VARIE PRESTAZIONI:
Ing. Alberto Ceschini

ELABORAZIONE PROGETTUALE
PROGETTISTA:
3TI PROGETTI ITALIA S.p.A.

3TI ITALIA S.p.A.
INGEGNERIA TECNICO
Via Gramsci, 3 loc. Pioppi
20090 Opera (Milano)
Provincia di Roma n. 20909

Redatto: Pieuso | Verificato: Di Iulio | Approvato: Possati