ARMATURA SOLETTA
PIANTA INFERIORE
SCALA 1:100

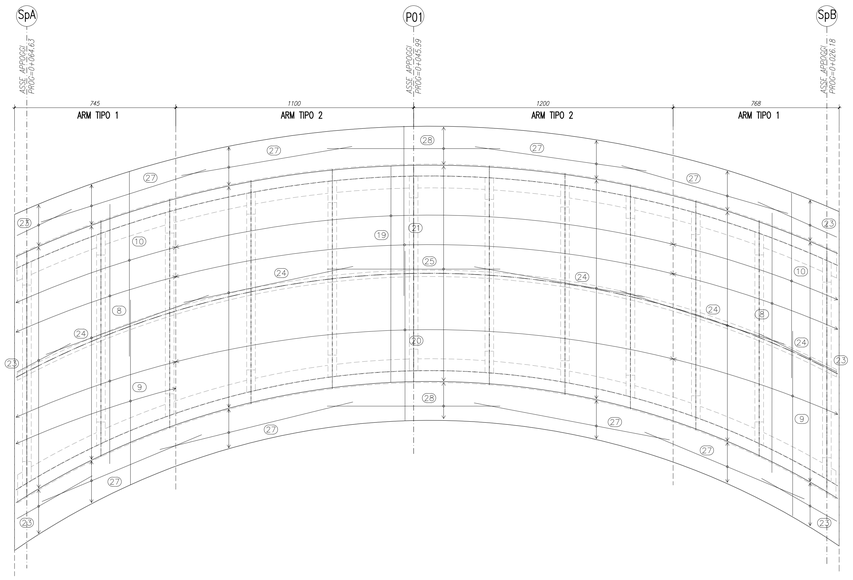

ARMATURA SOLETTA
PIANTA SUPERIORE
SCALA 1:100

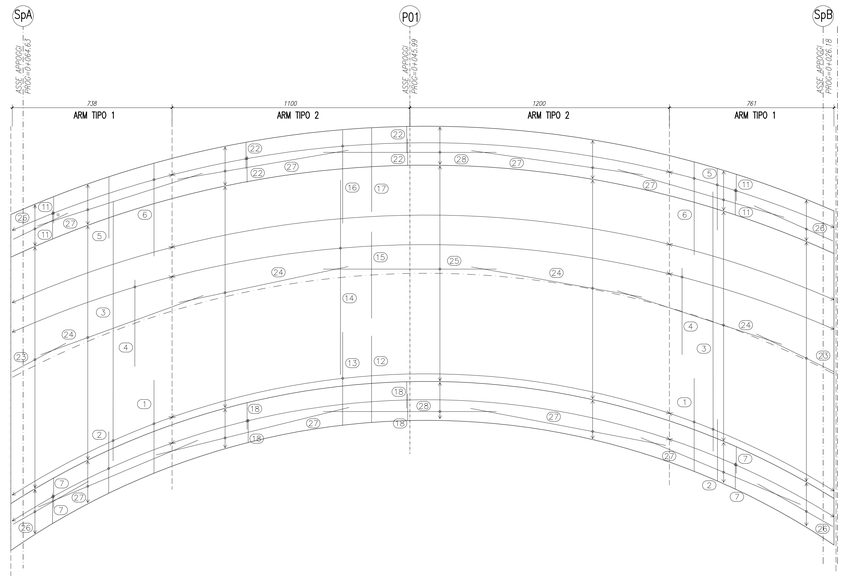

SEZIONE IN APPOGGIO
Armatura Tipo 1
SCALA 1:50

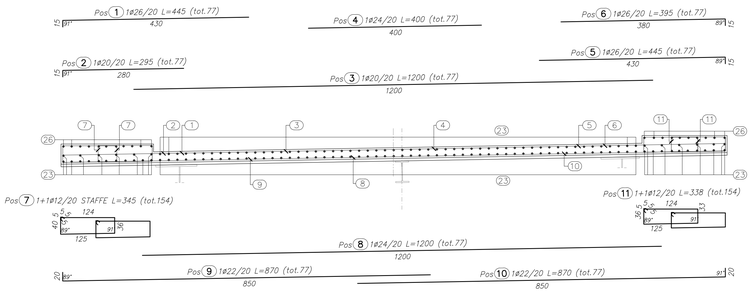

SEZIONE CORRENTE
Armatura Tipo 2
SCALA 1:50

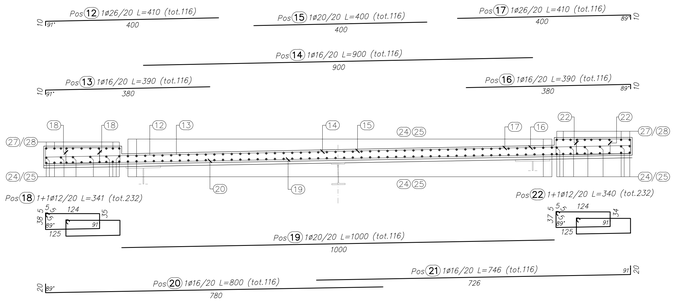

ARMATURA SOLETTA
SCALA 1:100

ARMATURA CORDOLI
SCALA 1:100

ELEMENTO: ARMATURA IMPALCATO						N.ELEMENTI: 1
POSIZIONE	N. PEZZI	ø [mm]	L [cm]	L. TOT [m]	PESO [kg]	SCHEMA PIEGATURA [cm] (misure al filo esterno)
1	77	26	445	342.65	1428.17	430 — 91° — 15
2	77	20	295	226.90	559.54	280 — 91° — 15
3	77	20	1200	924.00	2278.58	1200
4	77	24	400	308.00	1093.71	400
5	77	26	445	342.65	1428.17	15 — 89° — 430
6	77	26	395	304.15	1267.70	15 — 89° — 380
7	154	12	345	531.12	471.63	5 — 5 — 40.5 — 124 — 36 — 89° — 91° — 125
8	77	24	1200	924.00	3281.12	1200
9	77	22	870	669.90	1998.98	850 — 89° — 20
10	77	22	870	670.11	1999.60	20 — 91° — 850
11	154	12	338	519.80	461.58	125 — 89° — 15 — 5 — 5 — 36 — 14 — 124
12	116	26	410	475.60	1982.30	15 — 91° — 400
13	116	16	390	452.40	713.89	15 — 91° — 380
14	116	16	900	1044.00	1647.43	900
15	116	20	400	464.00	1144.22	400
16	116	16	390	452.40	713.89	380 — 89° — 20
17	116	26	410	475.60	1982.30	400 — 89° — 15
18	232	12	341	792.00	703.29	5 — 5 — 40.5 — 124 — 36 — 89° — 91° — 125
19	116	20	1000	1160.00	2860.56	1000
20	116	16	800	928.00	1464.38	780 — 89° — 20
21	116	16	746	865.19	1365.27	20 — 91° — 726
22	232	12	340	788.27	699.99	125 — 89° — 124 — 15
23	310	20	410	1271.00	3134.29	15 — 400
24	582	16	800	4656.00	7347.17	800
25	136	20	800	1088.00	2683.01	800
26	44	12	410	180.40	160.19	15 — 400
27	88	12	800	704.00	625.15	800
28	22	12	800	176.00	156.29	800
ELEMENTO: ARMATURA IMPALCATO x 1 elemento =					45652.39	

RIEPILOGO DISTINTA FERRI – Acciaio tipo B450C		
ø [mm]	Lunghezza [m]	Peso [kg]
12	3691.58	3278.13
16	8397.99	13252.03
20	5133.90	12660.20
22	1340.01	3998.58
24	1232.00	4374.83
26	1940.65	8088.63
	Peso totale del ferro kg	45652.39

N.B.: PER LA TABELLA MATERIALI SI RIMANDA ALL'ELABORATO SPECIFICO

MATRICE DI REVISIONE

REV	DATA	DESCRIZIONE MODIFICA

N.B.: LA TAVOLA SOSTITUISCE QUELLA RELATIVA AL CODICE E [ ] DEL PROGETTO ESECUTIVO

CONCESSIONI AUTOSTRADALI LOMBARDE — Autostrade Pedemontana Lombarde

COLLEGAMENTO AUTOSTRADALE
DALMINE - COMO - VARESE - VALICO DEL GAGGIOLO E OPERE AD ESSO CONNESSE
CODICE C.U.P. F11B06000270007
TRATTE B1, B2, C, D, TRVA13+14, GREENWAY

AS BUILT

TRATTA B1
OPERE D'ARTE MINORI
CAVALCAVIA
CAVALCAVIA SVINCOLO DI LAZZATE 2
ARMATURA SOLETTA IMPALCATO

IDENTIFICAZIONE ELABORATO
CODICE PROGETTO: F001107B

FASE PROGETTUALE	LOTTO	ZONA	OPERA	TRATTO D'OPERA	AMBITO	TIPO ELABORATO	PROGRESSIVO	REVISIONE
A	1	A03	CV012	0	CN	AR	004	E

Scala: VARIE

DATA	DESCRIZIONE	REV
Dicembre 2015	Emissione	E

CONCEDENTE
CONCESSIONI AUTOSTRADALI LOMBARDE

CONCESSIONARIO
Autostrade Pedemontane Lombarde — Direttore Tecnico: Ing. Enrico Arini; Referente Tecnico: Arch. Giovanni Cannito

APPROVATO
Autostrade Pedemontane Lombarde — Il Direttore dei Lavori: Ing. Francesco Domenico

IMPRESA
RAGGRUPPAMENTO TEMPORANEO IMPRESE:

Mandataria	Mandante	Mandante	Mandante cooptata
STRABAG A.G.	GLF Grandi Lavori Fincosit S.p.A.	Impresa costruzioni Giuseppe Maltauro S.p.A.	STRABAG S.p.A.

PROGETTISTA - PROGETTO ESECUTIVO DI DETTAGLIO
RAGGRUPPAMENTO TEMPORANEO PROGETTISTI:

Mandataria	Mandante	Mandante	Mandante
3TI PROGETTI ITALIA	GPI		Arch. Salvatore Vermiglio

RESPONSABILE DI PROGETTO ED INCARICATO DELL'INTEGRAZIONE FRA LE VARIE PRESTAZIONI:
Ing. Alberto Cecchini

ELABORAZIONE PROGETTUALE
PROGETTISTA:
3TI PROGETTI ITALIA S.p.A

3TI ITALIA S.p.A.
ESERCITORE TECNICO
Ing. Stefano Luca Possati
Ordine degli Ingegneri
Provincia di Roma n. 20809

Redatto: Pierucci — Verificato: Di Iullo — Approvato: Possati