CARPENTERIA IMPALCATO
PIANTA CONTROVENTI
SCALA 1:50

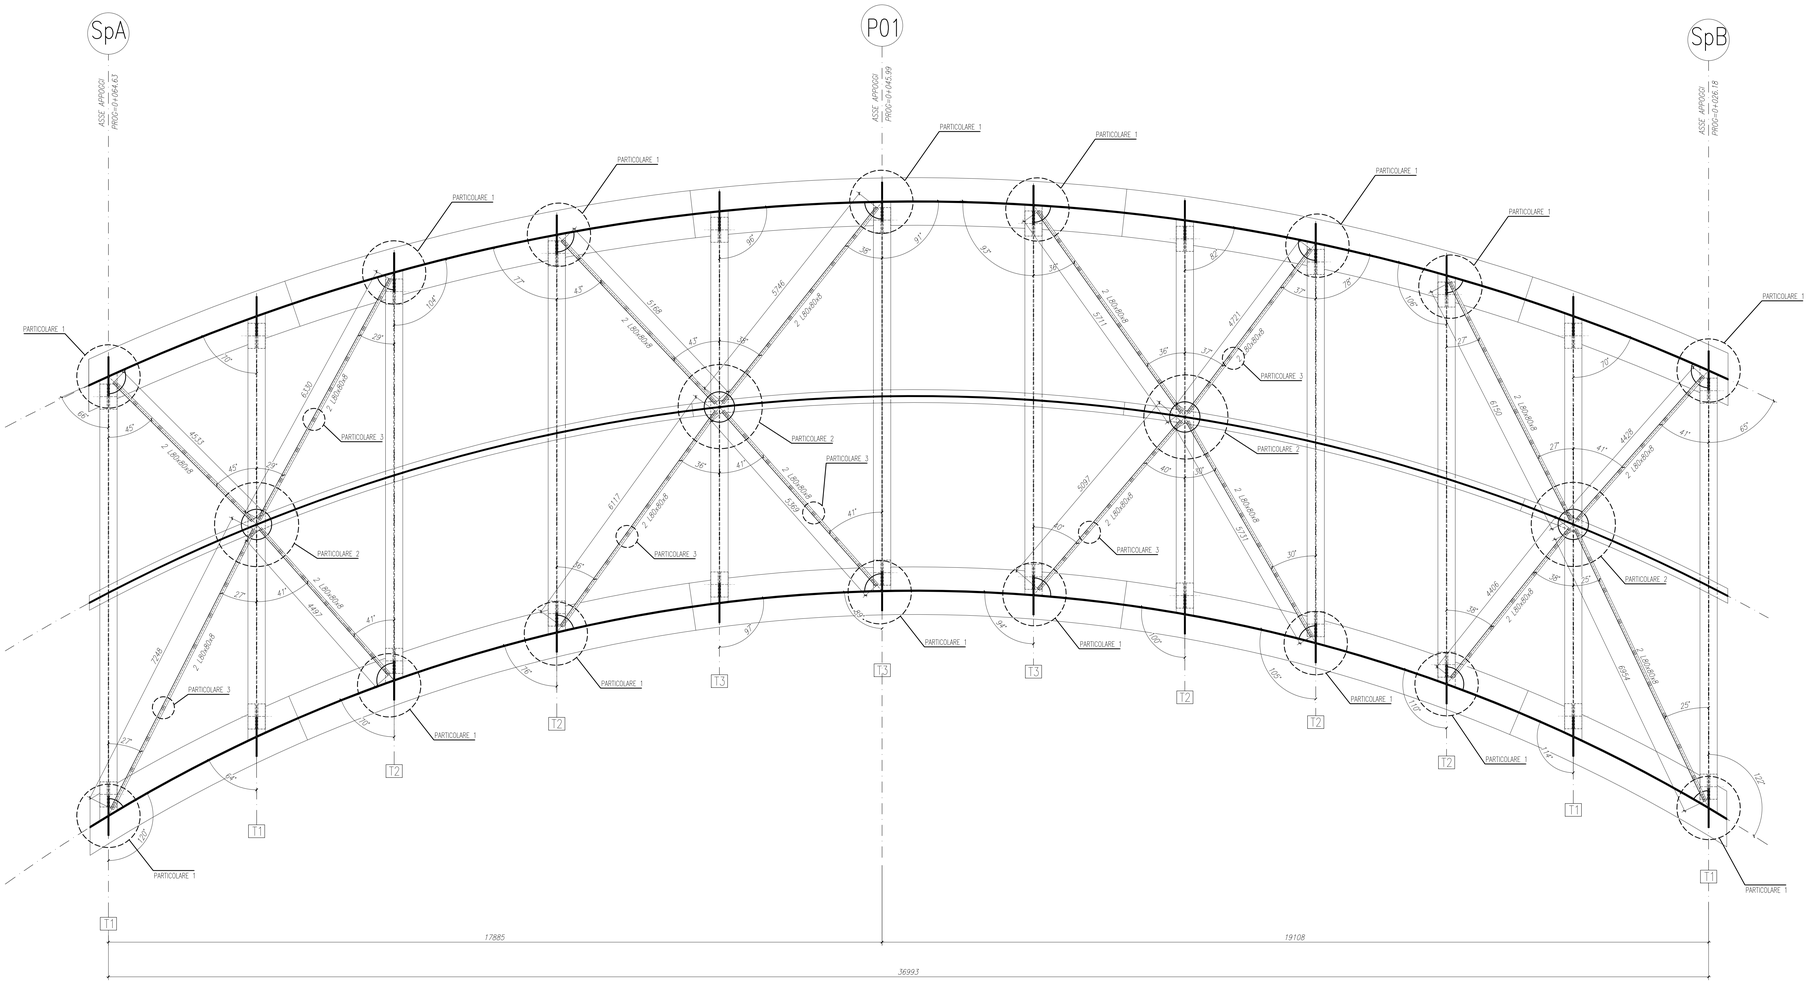

CARPENTERIA IMPALCATO
PARTICOLARE "1"
SCALA 1:10

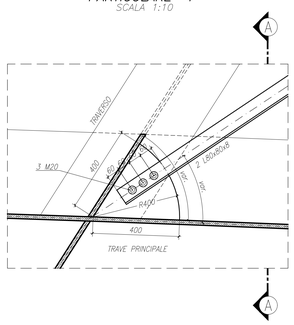

CARPENTERIA IMPALCATO
PARTICOLARE "2"
SCALA 1:10

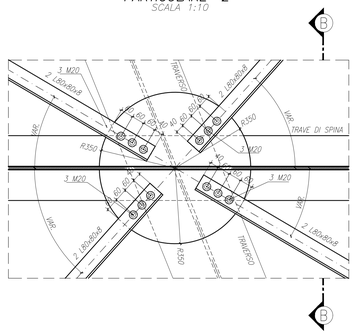

CARPENTERIA IMPALCATO
PARTICOLARE "3"
SCALA 1:5

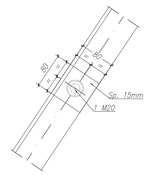

CARPENTERIA IMPALCATO
PARTICOLARE NODO TRAVE DI SPINA/TRAVERSO
SCALA 1:10

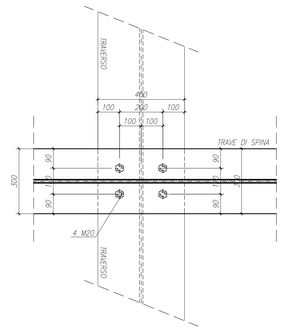

CARPENTERIA IMPALCATO
SEZIONE A–A
SCALA 1:10

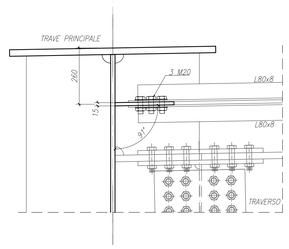

CARPENTERIA IMPALCATO
SEZIONE B–B
SCALA 1:10

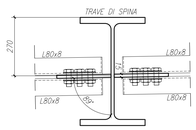

N.B.: PER LA TABELLA MATERIALI SI RIMANDA ALL'ELABORATO SPECIFICO

MATRICE DI REVISIONE

REV	DATA	DESCRIZIONE MODIFICA

N.B.: LA TAVOLA SOSTITUISCE QUELLA RELATIVA AL CODICE E [ ] [ ] [ ] [ ] [ ] [ ] [ ] DEL PROGETTO ESECUTIVO

CONCESSIONE AUTOSTRADALI LOMBARDE

Autostrada Pedemontana Lombarda

COLLEGAMENTO AUTOSTRADALE
DALMINE - COMO - VARESE - VALICO DEL GAGGIOLO E OPERE AD ESSO CONNESSE
CODICE C.U.P. F11B06002270007
TRATTE B1, B2, C, D, TRVA13+14, GREENWAY

AS BUILT

TRATTA B1
OPERE D'ARTE MINORI
CAVALCAVIA
CAVALCAVIA SVINCOLO DI LAZZATE 2
IMPALCATO: PIANTA CONTROVENTI E PARTICOLARI

IDENTIFICAZIONE ELABORATO
CODICE PROGETTO: F001107B

LIV.1	LIV.2	LIV.3	LIV.4	LIV.5	LIV.6	LIV.7	LIV.8	LIV.9
FASE PROGETTUALE	LOTTO	ZONA	OPERA	TRATTO D'OPERA	ALBERO	TIPO ELABORATO	PROGRESSIVO	REVISIONE
A	1	A03	CW12		D	CN	CA	005	E

Scala: VARIE

DATA	DESCRIZIONE	REV
Dicembre 2015	Emissione	E

IMPRESA
RAGGRUPPAMENTO TEMPORANEO IMPRESE:

Mandataria	Mandante	Mandante	Mandante cooptata
STRABAG A.G.	GLF Grandi Lavori Fincosit S.p.A.	Impresa costruzioni Giuseppe Maltauro S.p.A.	STRABAG S.p.A.

PROGETTISTA - PROGETTO ESECUTIVO DI DETTAGLIO
RAGGRUPPAMENTO TEMPORANEO PROGETTISTI:

Mandataria	Mandante	Mandante	Mandante
3TI PROGETTI ITALIA	GP Ingegneria		Arch. Salvatore Vermiglio

CONCEDENTE
CONCESSIONI AUTOSTRADALI LOMBARDE

RESPONSABILE DI PROGETTO ED INCARICATO DELL'INTEGRAZIONE FRA LE VARIE PRESTAZIONI:
Ing. Alberto Cecchini

CONCESSIONARIO
Autostrada Pedemontana Lombarda
Direttore Tecnico: Ing. Enrico Arno
Responsabile Tecnico: Arch. Giovanni Cannito

ELABORAZIONE PROGETTUALE
PROGETTISTA:
3TI PROGETTI ITALIA S.p.A

APPROVATO
Autostrada Pedemontana Lombarda
Il Direttore dei Lavori: Ing. Francesco Domenico

3TI ITALIA S.p.A.
DIRETTORE TECNICO
Ing. Stefano Luca Possati
Ordine degli Ingegneri
Provincia di Roma n. 20809

Redatto: Pierucci | Verificato: Di Iullo | Approvato: Possati