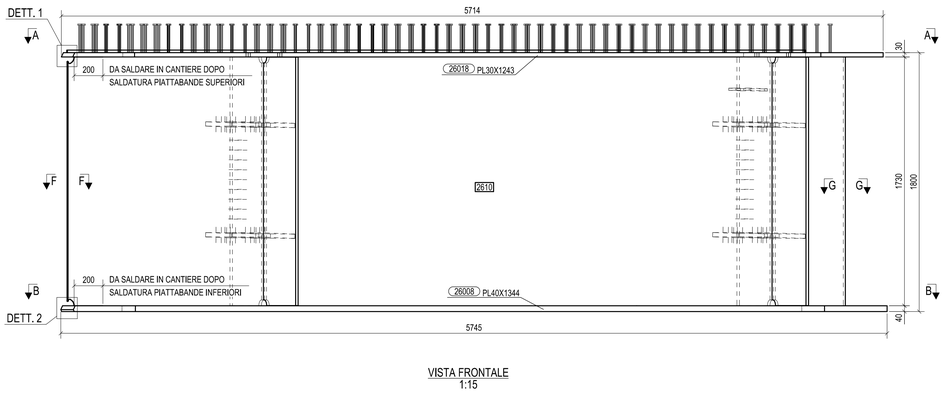

VISTA FRONTALE
1:15

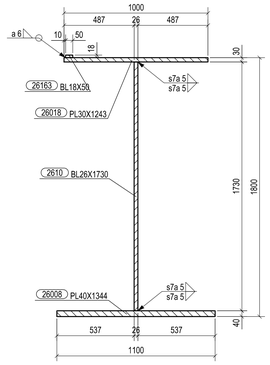

SEZIONE C - C
1:15

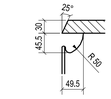

DETTAGLIO 1
1:5

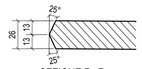

SEZIONE F - F
1:2

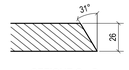

SEZIONE G - G
1:2

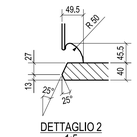

DETTAGLIO 2
1:5

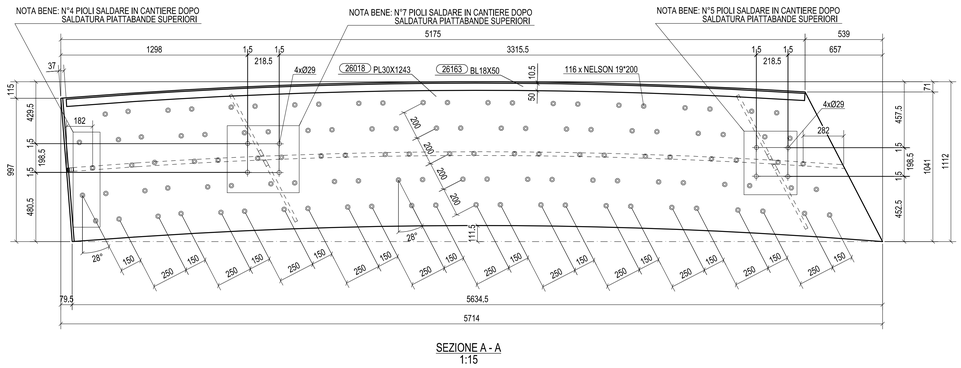

SEZIONE A - A
1:15

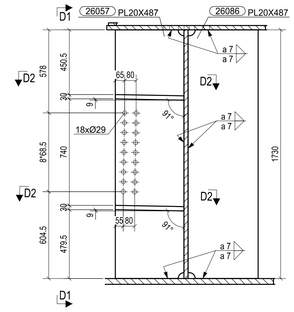

SEZIONE D - D
1:15

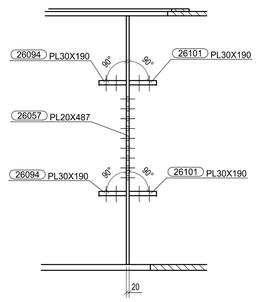

SEZIONE D1 - D1
1:15

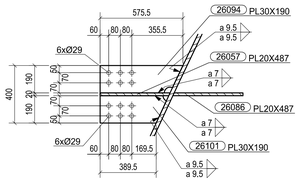

SEZIONE D2 - D2
1:15

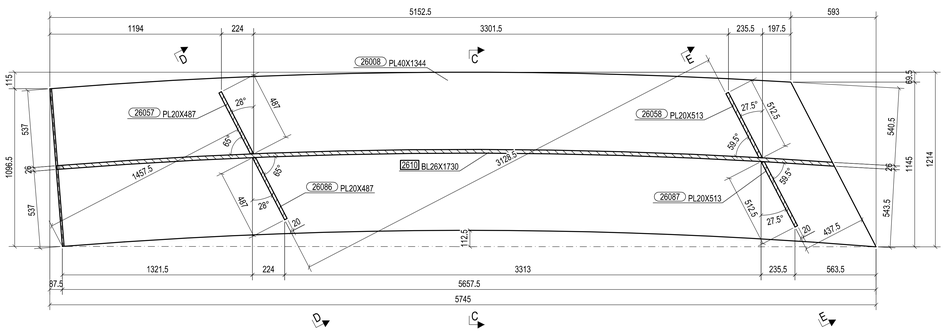

SEZIONE B - B
1:15

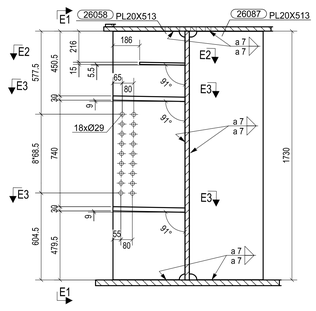

SEZIONE E - E
1:15

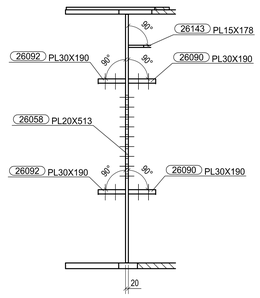

SEZIONE E1 - E1
1:15

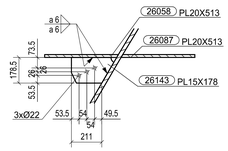

SEZIONE E2 - E2
1:15

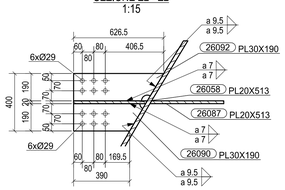

SEZIONE E3 - E3
1:15

N° 1, Marcati 2610

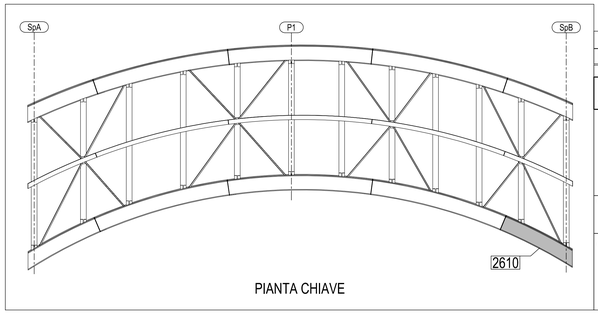

PIANTA CHIAVE

DETTAGLIO SALDATURA
AD ARCO SOMMERSO

Rev.	Date	Description	Drawn by	Checked by
0	24.09.2014	PRIMA EMISSIONE	M.T.A.	Ing.Picco

N° of job							Type of document		N° of document				Rev.
2	0	1	4	0	1	1	D	C	D	2	6	1	0	0

CIMOLAI
Via Lungarina, 33 - 33170 Pordenone - Italy
Tel. +39 0434 5583 - Fax +39 0434 361401
www.cimolai.com - info@cimolai.com

Client:
STRABAG S.p.A.

Scale:
1:15

Object:
PEDEMONTANA LOMBARDA - TRATTA B1
CAVALCAVIA SVINCOLO DI LAZZATE 2
TS 260
TRAVE MARCHE 2610

MATRICE DI REVISIONE

REV.	DATA	DESCRIZIONE MODIFICA

N.B.: LA TAVOLA SOSTITUISCE QUELLA RELATIVA AL CODICE E DEL PROGETTO ESECUTIVO

CONCESSIONI AUTOSTRADALI LOMBARDE — Autostrada Pedemontana Lombarda

COLLEGAMENTO AUTOSTRADALE
DALMINE - COMO - VARESE - VALICO DEL GAGGIOLO E OPERE AD ESSO CONNESSE
CODICE C.U.P. F19B09057000
TRATTE B1, B2, C, D, TRVA13+14, GREENWAY

AS BUILT

TRATTA B1
OPERE D'ARTE MINORI
CAVALCAVIA
CAVALCAVIA SVINCOLO DI LAZZATE 2
TS 260 - TRAVE MARCHE 2610

IDENTIFICAZIONE ELABORATO
CODICE PROGETTO: F00107B

WBS									
FASE PROGETTUALE	LOTTO	ZONA	OPERA	TRATTO/OPERA	AMBITO	TIPO ELABORATO	PROGRESSIVO	REVISIONE
A	1	A03	CV012	0	ON	CA	017	E

Scala: -

DATA	DESCRIZIONE	REV
Settembre 2015	Emissione	E

IMPRESA
RAGGRUPPAMENTO TEMPORANEO IMPRESE:

Mandataria	Mandante	Mandante	Mandante cooptata
STRABAG A.G.	GLF Grandi Lavori Fincosit S.p.A.	Impresa costruzioni Giuseppe Maltauro S.p.A.	STRABAG S.p.A.

STRABAG — GRANDI LAVORI FINCOSIT — MALTAURO — STRABAG

PROGETTISTA - PROGETTO ESECUTIVO DI DETTAGLIO
RAGGRUPPAMENTO TEMPORANEO PROGETTISTI:

Mandataria	Mandante	Mandante	Mandante
3TI PROGETTI ITALIA	GP Ingegneria — GESTIONE PROGETTI DI INGEGNERIA		Arch. Salvatore Vermiglio

RESPONSABILE DI PROGETTO ED INCARICATO DELL'INTEGRAZIONE FRA LE VARIE PRESTAZIONI:
Ing. Alberto Cecchini

CONCEDENTE
CONCESSIONI AUTOSTRADALI LOMBARDE

CONCESSIONARIO
Autostrada Pedemontana Lombarda — Direttore Tecnico: Ing. Enrico Arini; Referente Tecnico: Arch. Giovanni Cavetto

APPROVATO
Autostrada Pedemontana Lombarda — Il Direttore del Lavori: Ing. Francesco Domenico

ELABORAZIONE PROGETTUALE
PROGETTISTA:
3TI PROGETTI ITALIA S.p.A

CONSULENTE SPECIALISTICO:
CIMOLAI

3TI ITALIA S.p.A.
DIRETTORE TECNICO
Ing. Stefano Ivan Passot
Ordine degli Ingegneri
Provincia di Roma n. 20859

Redatto: Di Sarzo — Verificato: Di Iullo — Approvato: Possati