ISOLATORI ELASTOMERICI

SPALLA A e SPALLA B

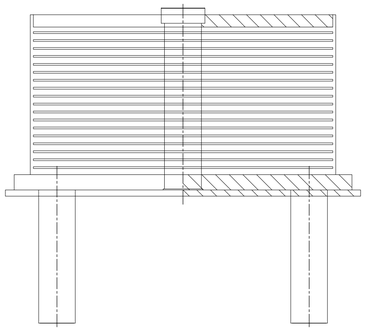

PILA

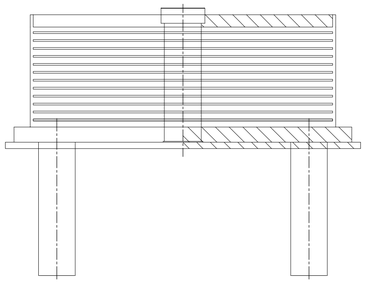

NOTA:

Per i dettagli costruttivi sugli appoggi si rimanda all'Elaborato *A1 A0X GE000 0 OM DD 005 E* "Disegni costruttivi appoggi viadotti e cavalcavia"

PARTICOLARE SOLLEVAMENTO PILA

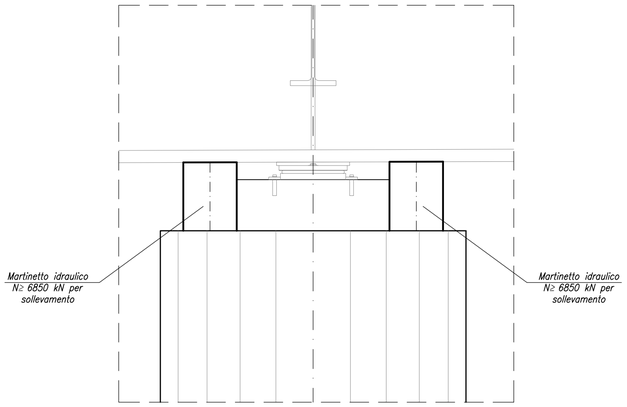

PARTICOLARE SOLLEVAMENTO SPA

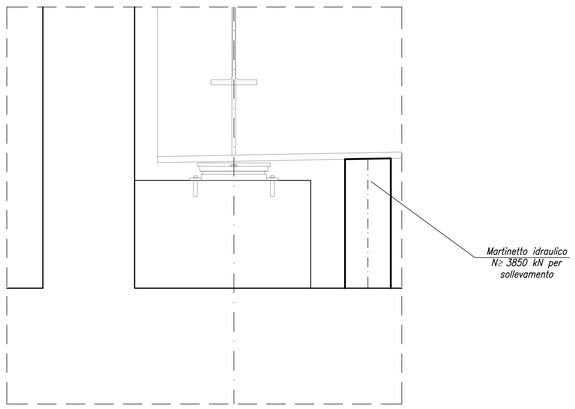

DISPOSIZIONE SCHEMATICA APPARECCHI D'APPOGGIO E GIUNTI

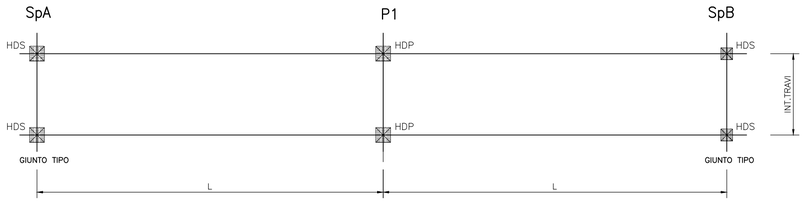

HDS	ISOLATORE SPALLA
HDP	ISOLATORE PILA

GIUNTO DLBC–W2.400S

VISTA IN PIANTA

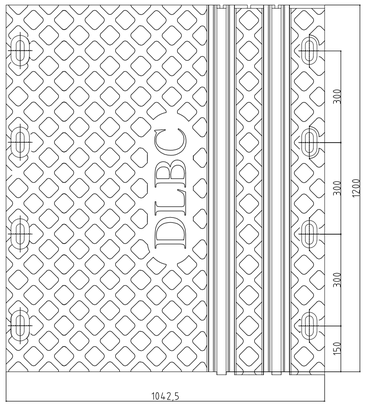

VISTA LATERALE GIUNTO IN OPERA

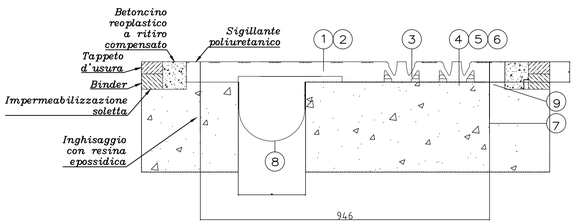

POS	DENOMINAZIONE	MATERIALE	NORMATIVA	N° PZ.
9	Drenaggio acque	Alluminio	UNI 9006/1	1
8	Scossalina	Elastomero 60sh	Norme Europee	1
7	Asta filettata M24x200	Classe 8.8	EN 20898	8
6	Dado esag. autoblocc. alto M24	Classe 6S	EN 20898	8
5	Rondella di ripartizione	S235JR	EN 10025	8
4	Rondella di contrasto	S235JR	EN 10025	8
3	Dispositivo antisollevamento	S355J0	EN 10025	2
2	Piastra ponte	S355J0	EN 10025	1
1	Mattonella in gomma	Elastomero 60sh	Norme Europee	1

CARATTERISTICHE PRESTAZIONALI

TIPO	SCORRIMENTO D'ESERCIZIO (mm)	SCORRIMENTO SISMICO (mm)
Giunto DLBC–W2.400S	±100	±200

MATRICE DI REVISIONE

REV	DATA	DESCRIZIONE MODIFICA

N.B.: LA TAVOLA SOSTITUISCE QUELLA RELATIVA AL CODICE E DEL PROGETTO ESECUTIVO

CONCESSIONI AUTOSTRADALI LOMBARDE — Autostrada Pedemontana Lombarda

COLLEGAMENTO AUTOSTRADALE
DALMINE - COMO - VARESE - VALICO DEL GAGGIOLO E OPERE AD ESSO CONNESSE

CODICE C.U.P. F11B06000270007

TRATTE B1, B2, C, D, TRVA13+14, GREENWAY

AS BUILT

TRATTA B1

OPERE D'ARTE MINORI
CAVALCAVIA
CAVALCAVIA SVINCOLO DI LAZZATE 2
SCHEMA DEGLI APPOGGI, GIUNTI E DISPOSITIVI DI PROTEZIONE SISMICA

IDENTIFICAZIONE ELABORATO

CODICE PROGETTO: F00107B

WBS								
FASE PROGETTUALE	LOTTO	ZONA	OPERA	TRATTO D'OPERA	AMBITO	TIPO ELABORATO	PROGRESSIVO	REVISIONE
A	1	A03	CV012	0	ON	DK	001	E

Scala: 1:50

DATA	DESCRIZIONE	REV
Febbraio 2018	Emissione	E

IMPRESA

RAGGRUPPAMENTO TEMPORANEO IMPRESE:

Mandataria	Mandante	Mandante	Mandante cooptata
STRABAG A.G.	GLF Grandi Lavori Fincosit S.p.A.	ICM S.p.A.	STRABAG S.p.A.

PROGETTISTA - PROGETTO ESECUTIVO DI DETTAGLIO

RAGGRUPPAMENTO TEMPORANEO PROGETTISTI:

Mandataria	Mandante	Mandante	Mandante
3TI PROGETTI ITALIA	GP Ingegneria srl GESTIONE PROGETTI DI INGEGNERIA	Arch. Salvatore Vermiglio	

RESPONSABILE DI PROGETTO ED INCARICATO DELL'INTEGRAZIONE FRA LE VARIE PRESTAZIONI:

Ing. Alberto Cecchini

Dott. Ing. ALBERTO CECCHINI — ORDINE INGEGNERI ROMA n. 15158

CONCEDENTE

CONCESSIONI AUTOSTRADALI LOMBARDE

CONCESSIONARIO

Autostrada Pedemontana Lombarda
Direttore Tecnico: Ing. Giuseppe Sambo
Referente Tecnico: Arch. Giovanni Carrotto

APPROVATO

Autostrada Pedemontana Lombarda
Il Direttore dei Lavori: Ing. Francesco Domanico

ELABORAZIONE PROGETTUALE

PROGETTISTA:

3TI PROGETTI ITALIA S.p.A

3TI ITALIA S.p.A.
DIRETTORE TECNICO
Ing. Stefano Luca Possati
Ordine degli Ingegneri
Provincia di Roma n. 20809

Redatto: Cantone — Verificato: Di Sanzo — Approvato: Possati