


N.B.: PER LA TABELLA MATERIALI SI RIMANDA ALL'ELABORATO SPECIFICO

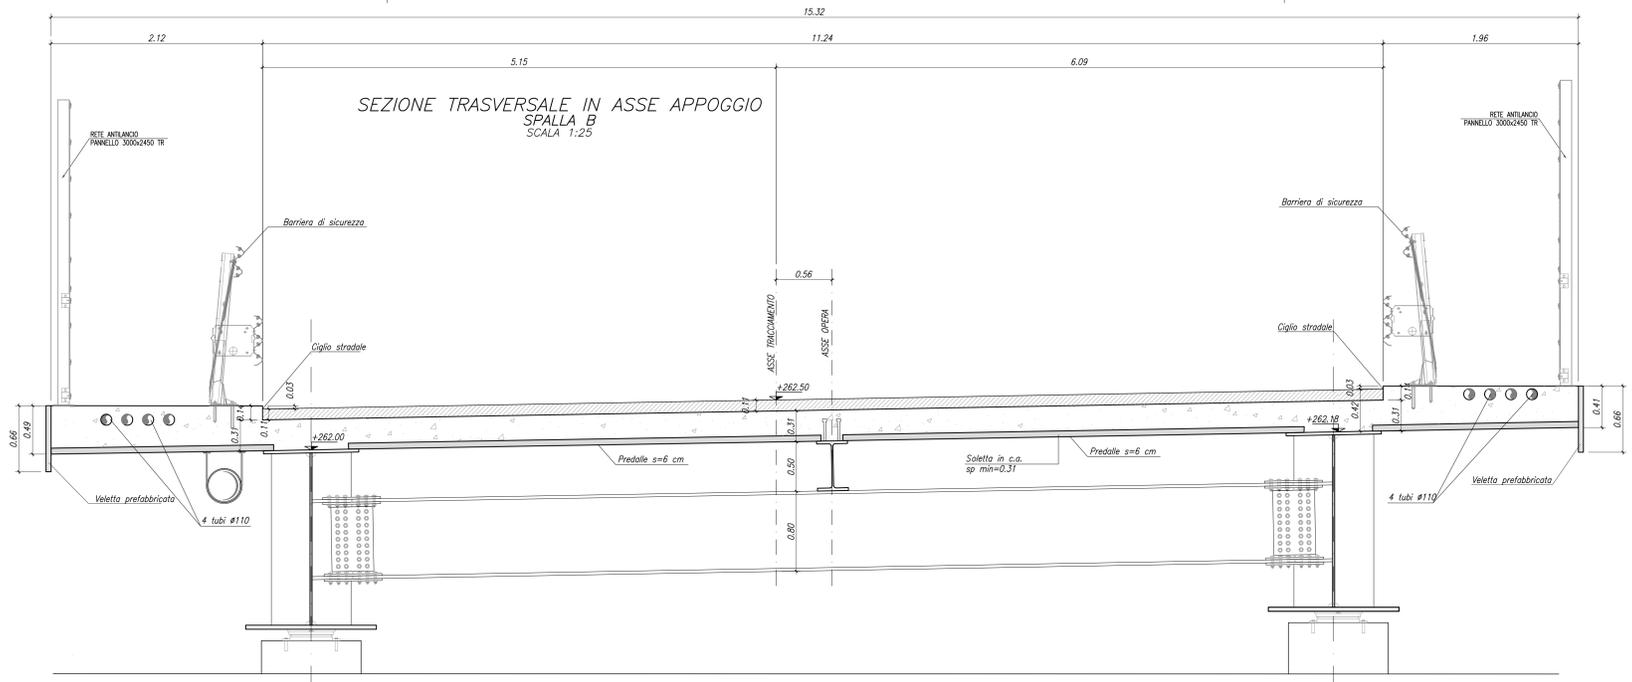

MATRICE DI REVISIONE		
REV	DATA	DESCRIZIONE MODIFICA

N.B.: LA TAVOLA SOSTITUISCE QUELLA RELATIVA AL CODICE [] DEL PROGETTO ESECUTIVO

COLLEGAMENTO AUTOSTRADALE DALMINE - COMO - VARESE - VALICO DEL GAGGIOLO E OPERE AD ESSO CONNESSE
TRATTE B1, B2, C, D, TRVA13-14, GREENWAY AS BUILT
TRATTA B1 OPERE D'ARTE MINORI CAVALCAVIA SVINCOLO DI LAZZATE 2 SEZIONI TRASVERSALI IN ASSE APPOGGIO

IDENTIFICAZIONE ELABORATO CODICE PROGETTO: F1101014 VARIANTE: ...	IMPRESA RAGGRUPPAMENTO TEMPORANEO IMPRESE: STRABAG A.G. - ICM S.p.A. - STRABAG S.p.A.

Redatto: Peruzzi Verificato: Sorge Approvato: Possati