CARPENTERIA IMPALCATO
SEZIONE LONGITUDINALE TRAVE INTERNA
SCALA 1:50

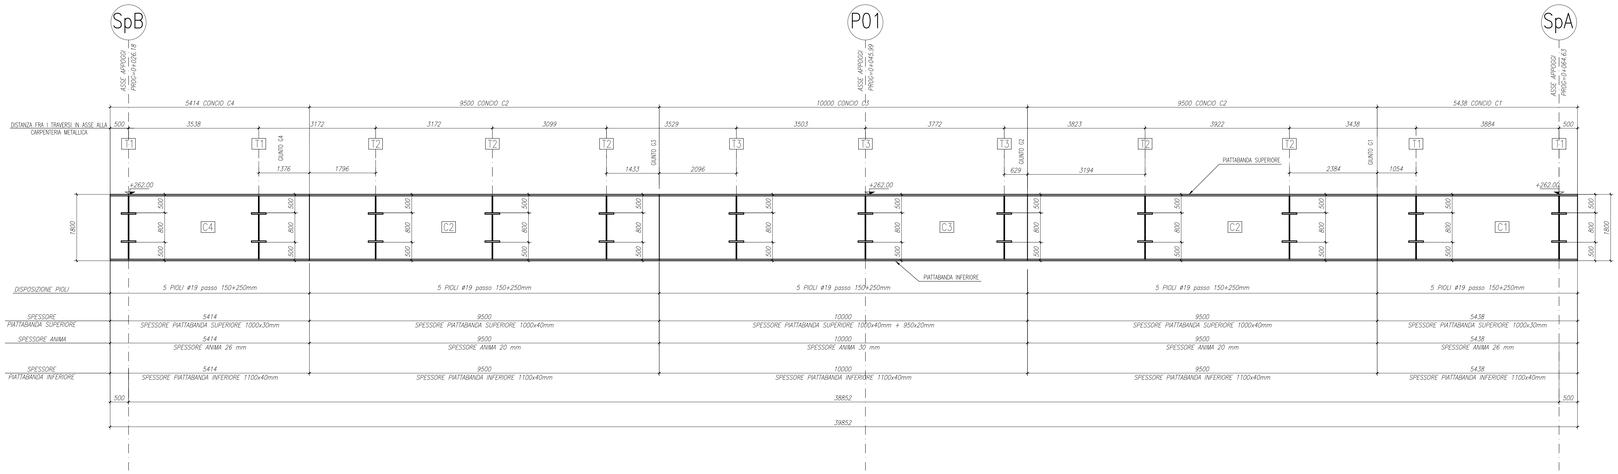

CARPENTERIA IMPALCATO
SEZIONE LONGITUDINALE TRAVE ESTERNA
SCALA 1:50

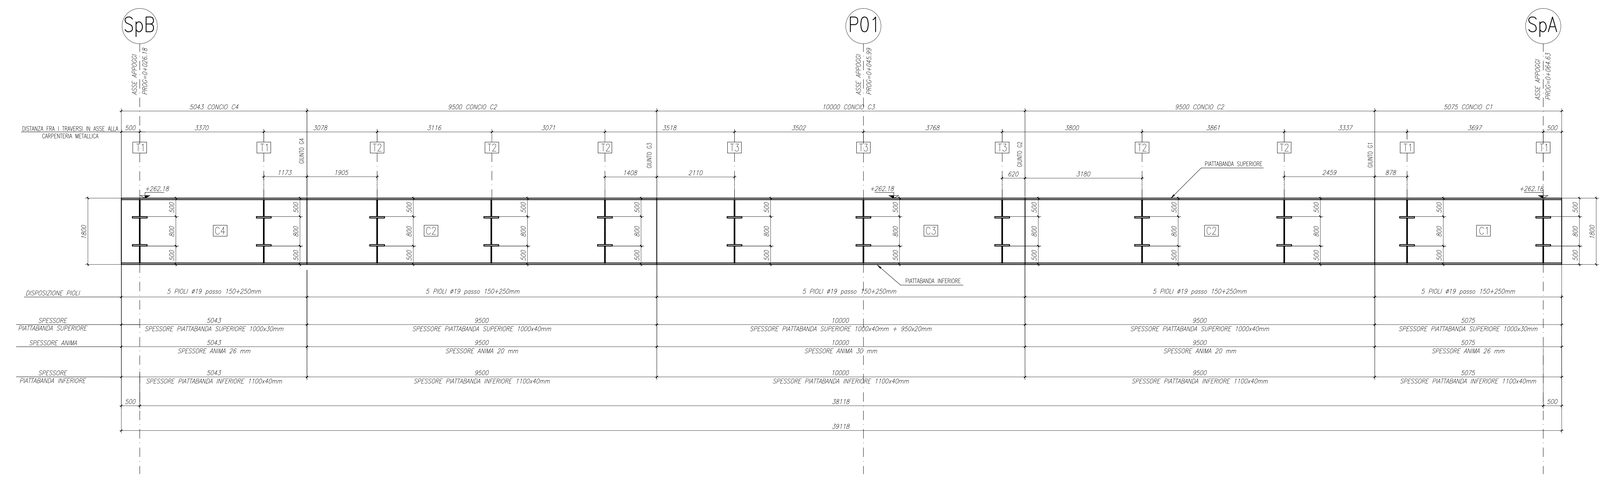

CARPENTERIA IMPALCATO
SEZIONE LONGITUDINALE TRAVE DI SPINA
SCALA 1:50

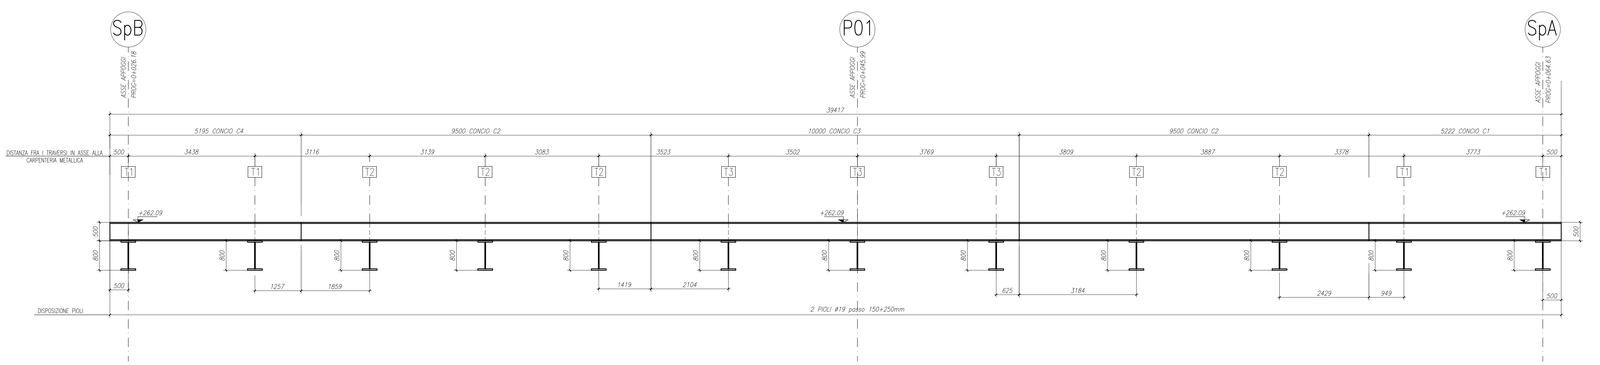

CARPENTERIA IMPALCATO
SEZIONE TRAVE CONCIO 1
SCALA 1:20

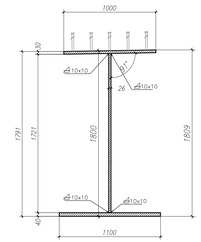

CARPENTERIA IMPALCATO
SEZIONE TRAVE CONCIO 2
SCALA 1:20

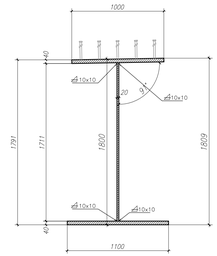

CARPENTERIA IMPALCATO
SEZIONE TRAVE CONCIO 3
SCALA 1:20

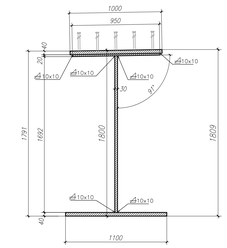

CARPENTERIA IMPALCATO
SEZIONE TRAVERSO
SCALA 1:20

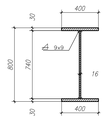

CARPENTERIA IMPALCATO
PARTICOLARE DISPOSIZIONE PIOLI SU TRAVE DI SPINA
SCALA 1:10

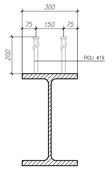

CARPENTERIA IMPALCATO
PARTICOLARE DISPOSIZIONE PIOLI SU TRAVE PRINCIPALE
SCALA 1:10

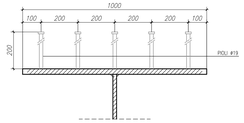

N.B.: PER LA TABELLA MATERIALI SI RIMANDA ALL'ELABORATO SPECIFICO

MATRICE DI REVISIONE

REV	DATA	DESCRIZIONE MODIFICA

N.B.: LA TAVOLA SOSTITUISCE QUELLA RELATIVA AL CODICE E DEL PROGETTO ESECUTIVO


Autostrade Lombardia

COLLEGAMENTO AUTOSTRADALE
DALMINE - COMO - VARESE - VALICO DEL GAGGIOLO E OPERE AD ESSO CONNESSE

TRATTE B1, B2, C, D, TRVA13+14, GREENWAY

AS BUILT

TRATTA B1
OPERE D'ARTE MINORI
CAVALCAVIA
CAVALCAVIA SVINCOLO DI LAZZATE 2
IMPALCATO: SEZIONE LONGITUDINALE TRAVE

IDENTIFICAZIONE ELABORATO

CODICE PROGETTO: F001078

FASE PROGETTUALE	RIFERIMENTO PROGETTO													
				RIFER.					AMBITO					
									TRATTO/CORSIA					
A	1	A03	CV012	0	CR	SZ	B02	E						

Scala: VARE

DATA	DESCRIZIONE	REV.
Dicembre 2015	Emissione	E

IMPRESA
RAGGRUPPAMENTO TEMPORANEO IMPRESE:

Mandataria: STRABAG A.G.
Mandante: GLF Grandi Lavori Fossati S.p.A.
Mandante: Impresa costruzioni Giuseppe Maltauro S.p.A.
Mandante cooptata: STRABAG S.p.A.

STRABAG GLF GRANDI LAVORI FOSSATI MALTAURO STRABAG

PROGETTISTA - PROGETTO ESECUTIVO DI DETTAGLIO
RAGGRUPPAMENTO TEMPORANEO PROGETTISTI:

Mandataria: 3TI PROGETTI Italia
Mandante: GPI società per azioni
Mandante: Studio Associato Ing. Giovanni Lanzone
Mandante: Arch. Salvatore Venniglio

RESPONSABILE DI PROGETTO ED INCARICATO DELL'INTEGRAZIONE FRA LE VARIE PRESTAZIONI:
Ing. Alberto Cecchini

CONCEDENTE
CONCESSIONE AUTOSTRADALE LOMBARDA

CONCESSIONARIO
Autostrade Lombardia
Direttore Tecnico: Ing. Enrico Arrio
Referente Tecnico: Arch. Giovanni Carrello

APPROVATO
Autostrade Lombardia
Il Direttore dei Lavori: Ingegneria Francesco Domenico

ELABORAZIONE PROGETTUALE
PROGETTISTA:
3TI PROGETTI ITALIA S.p.A

3TI ITALIA S.p.A.
DIRETTORE TECNICO
Ing. Stefano Luca Passati
Ordine degli Ingegneri
Provincia di Roma n. 20809

Redatto: Penzo
Verificato: Di Iulio
Approvato: Possati