## SEZIONE TRASVERSALE CARPENTERIA - Scala 1:200

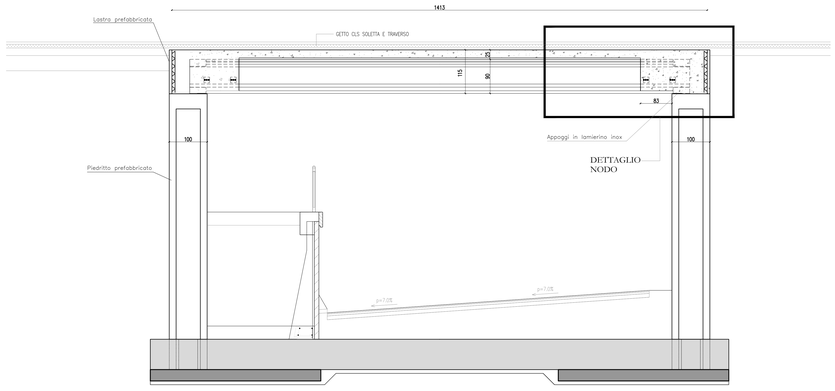


## DETTAGLIO NODO - ARMATURA (SEZIONE ALL'INTERNO DELLE TRAVI IN CAP)

## DETTAGLIO NODO - ARMATURA (SEZIONE TRA LE TRAVI IN CAP)

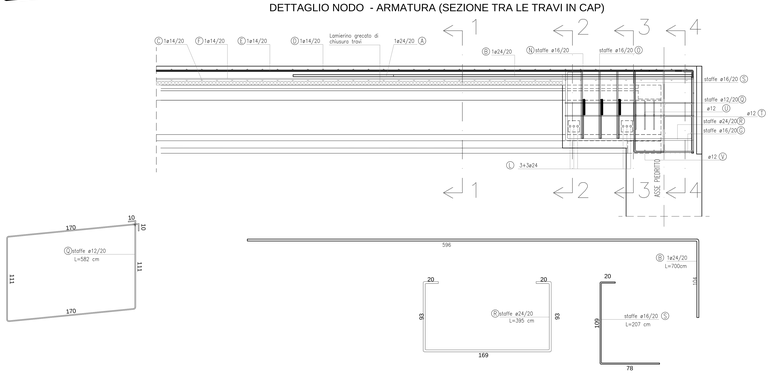


## SEZIONE 1-1 – ARMATURA

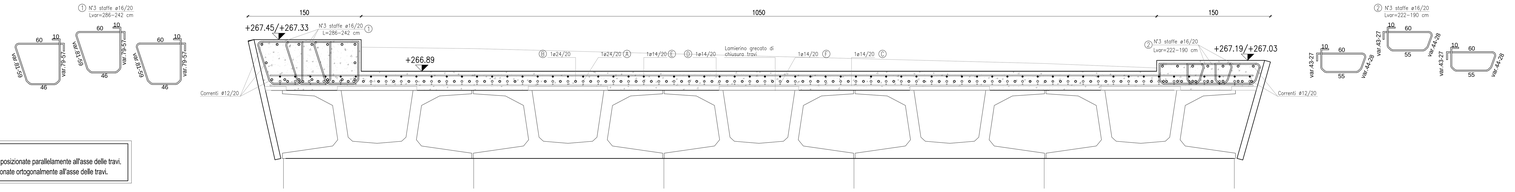


**N.B.:**
- Le pos.A - B - E - F vanno posizionate parallelamente all'asse delle travi.
- Le pos. C - D vanno posizionate ortogonalmente all'asse delle travi.

## SEZIONE 2-2 – ARMATURA

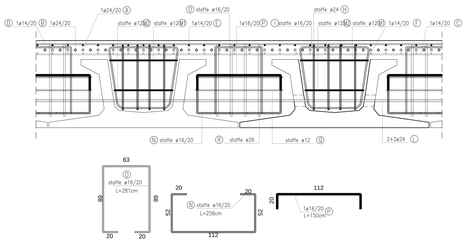

## SEZIONE 3-3 – ARMATURA

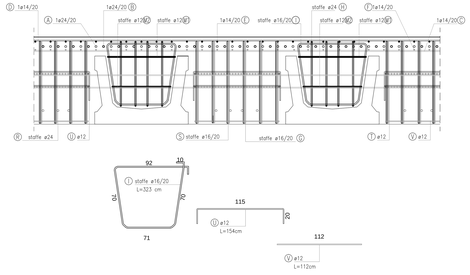

## SEZIONE 4-4 – ARMATURA

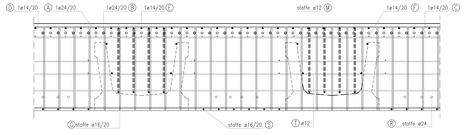

## SEZIONE 1-1 – CARPENTERIA

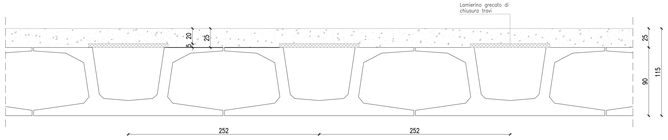


## SEZIONE 2-2 – CARPENTERIA

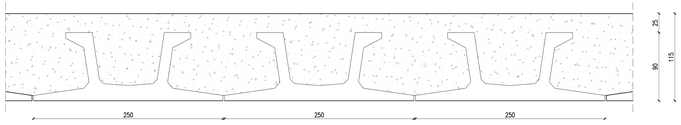


## SEZIONE 3-3 – CARPENTERIA

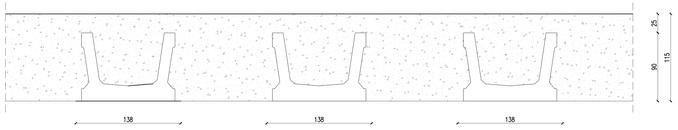


## SEZIONE 4-4 – CARPENTERIA

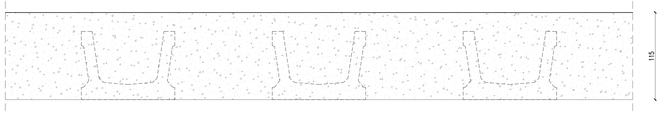

### MATRICE DI REVISIONE

| REV | DATA | DESCRIZIONE MODIFICA |
|---|---|---|
| | | |
| | | |
| | | |
| | | |
| | | |
| | | |
| | | |

N.B.: LA TAVOLA SOSTITUISCE QUELLA RELATIVA AL CODICE | | | | | | | | | DEL PROGETTO ESECUTIVO



COLLEGAMENTO AUTOSTRADALE
DALMINE - COMO - VARESE - VALICO DEL GAGGIOLO E OPERE AD ESSO CONNESSE
CODICE CUP B81B06000100003
**TRATTE B1, B2, C, D, TRVA13+14, GREENWAY**
**AS BUILT**
**TRATTA B1**
OPERE D'ARTE MINORI
SOTTOVIA
SOTTOVIA SCATOLARE TRC011 - VIABILITA' LOCALE 1
ARMATURA SOLETTA IMPALCATO E NODO COLLEGAMENTO PIEDRITTI

IDENTIFICAZIONE ELABORATO
CODICE PROGETTO FORMATO

| FASE PROGETTUALE | LIVELLO PROGETTO | TIPO DOC. | OPERA | PROGR. NON VINCOLANTE | NUMERO ELABORATO | SEZIONE | REVISIONE |
|---|---|---|---|---|---|---|---|

Scala: 1:20

IMPRESA:
RAGGRUPPAMENTO TEMPORANEO IMPRESE
Mandataria: STRABAG A.G. — Mandante: GLF Costruzioni Generali Fossati S.p.A. — Mandante: ICM S.p.A. — Mandante cooptata: STRABAG S.p.A.

| DATA | DESCRIZIONE | REV |
|---|---|---|
| Giugno 2011 | Emissione | 0 |

PROGETTISTA - PROGETTO ESECUTIVO DI DETTAGLIO
RAGGRUPPAMENTO TEMPORANEO PROGETTISTI:
Mandataria: ARCADIS Italia S.p.A. — Mandante: SYSTRA S.A. — Mandante: SYSTRA S.r.l. — Mandante: Arch. Salvatore Mangiafico

CONCEDENTE

RESPONSABILE DI PROGETTO ED INCARICATO DELL'INTEGRAZIONE FRA LE VARIE PRESTAZIONI:
Ing. Alberto Cecchini

CONCESSIONARIO

ELABORAZIONE PROGETTUALE
PROGETTISTA:
DIRETTORE TECNICO:
Ing. Alessandro Pascucci

ORDINE DELLA PROVINCIA DI MILANO
Sezione A - N° 20795
DOTTOR INGEGNERE
ALESSANDRO PLASCUCCI
SETTORE CIVILE AMBIENTALE
INDUSTRIALE INFORMAZIONE

IMPRESA

Redatto: Ragnacci — Verificato: Panitti