PARTICOLARE COPRIFERRO

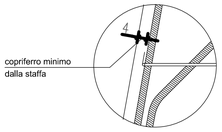

SEZIONE LONGITUDINALE

Scala 1:25

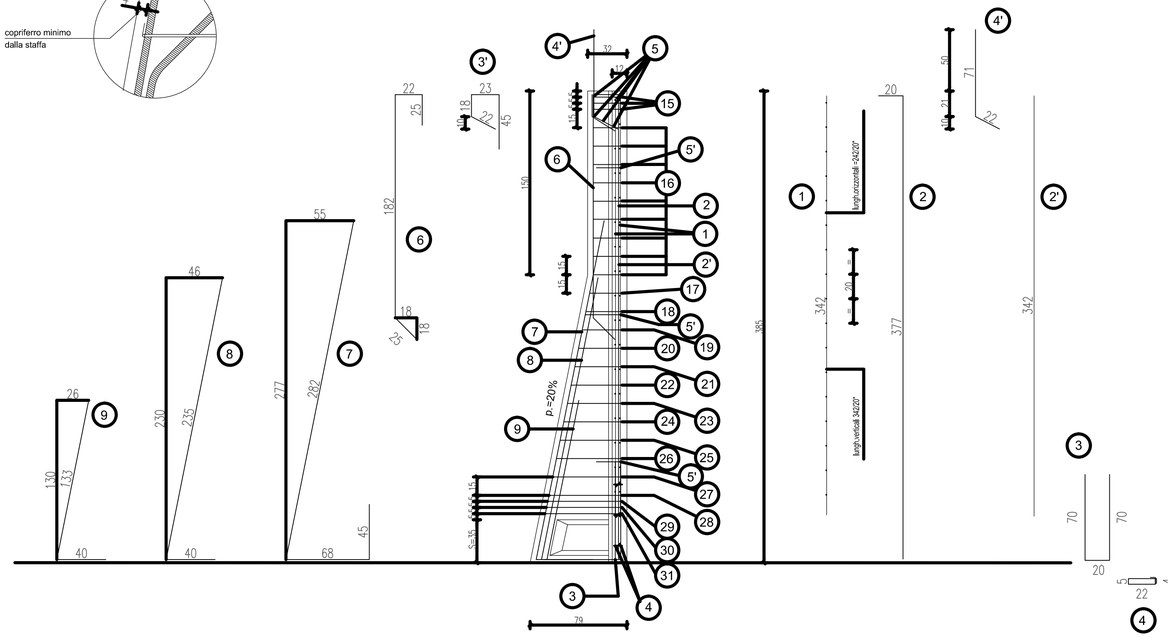

SEZIONE TRASVERSALE

Scala 1:20

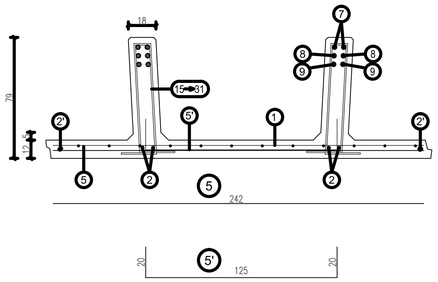

(15)

n°3+3 staffe Ø10 da
concentrare nei primi
15 cm alla sommità del pannello
(vedi tabella)

(16)

staffe Ø10/15 cm.
da posizionare nel tratto verticale
della nervatura del pannello
(vedi tabella)

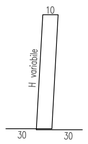

da pos. (17) a pos. (28)

staffe Ø10/15 cm.
da posizionare nel tratto obliquo
della nervatura del pannello
(vedi tabella)

da pos. (29) a pos. (31)

n°3+3 staffe Ø10 da
concentrare nei primi
15 cm sopra la suola di fondazione
(vedi tabella)

scatola s=35 cm.	H	(1)	(2)	(2')	(3)	(3')	(4)	(4')	(5)	(5')	(6)	(7)	(8)	(9)
	385	n=1+1 Ø6-20x20 H=342 L=242	n=2+2 Ø 16 sv=397	n°=1+1 Ø8 sv=342	n=2+2 Ø 10 sv=160	n=8 Ø 12 sv=108	n=3+3 Ø 6 sv=63	n=12 Ø10 Passo 20 sv=93	n=5 Ø 8 sv=242	n°=3 Ø8 Passo 120 sv=165	n=2+2 Ø 16 sv=254	n=2+2 Ø 18 sv=395	n=2+2 Ø 20 sv=275	n=2+2 Ø 20 sv=173

PARTICOLARE SPONDE LATERALI

Scala 1:4

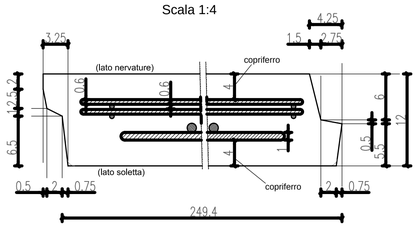

PARTICOLARE PROSPETTO ANTERIORE

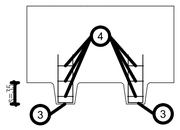

TABELLA STAFFE									
POS.	n°	Ø	h	sv.	POS.	n°	Ø	h	sv.
(15)	3+3	10	24	98	(25)	1+1	10	50	150
(16)	9+9	10	24	98	(26)	1+1	10	53	156
(17)	1+1	10	26	102	(27)	1+1	10	56	162
(18)	1+1	10	29	108	(28)	1+1	10	59	168
(19)	1+1	10	32	114	(29)	1+1	10	60	170
(20)	1+1	10	35	120	(30)	1+1	10	61	172
(21)	1+1	10	38	126	(31)	1+1	10	62	174
(22)	1+1	10	41	132					
(23)	1+1	10	44	138					
(24)	1+1	10	47	144					

ARMATURA TIPOLOGICA VALIDA PER I MURI

(7) (8) (9) (10) (13) (14)
(15) (16) (17) (18) (19) (20)
(21) (22) (23) (24) (25) (26)
(27) (28) (29) (30) (31) (32)

MATRICE DI REVISIONE

REV	DATA	DESCRIZIONE MODIFICA

N.B.: LA TAVOLA SOSTITUISCE QUELLA RELATIVA AL CODICE | E | | | | | | | | DEL PROGETTO ESECUTIVO

CONCESSIONI AUTOSTRADALI LOMBARDE — Autostrada Pedemontana Lombarda

COLLEGAMENTO AUTOSTRADALE
DALMINE - COMO - VARESE - VALICO DEL GAGGIOLO E OPERE AD ESSO CONNESSE

CODICE C.U.P. E81B09000510004

TRATTE B1, B2, C, D, TRVA13+14, GREENWAY

AS BUILT

TRATTA B1

OPERE D'ARTE MINORI
SOTTOVIA
SOTTOVIA SCATOLARE TRC011 - VIABILITA' LOCALE 1
ARMATURA MURI VASCA 1/2

IDENTIFICAZIONE ELABORATO

CODICE PROGETTO: F00107B

WBS							
FASE PROGETTUALE	LOTTO	ZONA	OPERA	TRATTO D'OPERA	AMBITO	TIPO ELABORATO	PROGRESSIVO	REVISIONE
A	1	H02	SO003	0	ON	AR	005	E

Scala: Varie

DATA	DESCRIZIONE	REV
Gennaio 2017	Emissione	E

CONCEDENTE

CONCESSIONI AUTOSTRADALI LOMBARDE

CONCESSIONARIO

Autostrada Pedemontana Lombarda
Direttore Tecnico: Ing. Stefano Emilio Frigerio
Referente Tecnico: Ing. Mirko Marcozzi

APPROVATO

Autostrada Pedemontana Lombarda
Il Direttore dei Lavori: Ing. Francesco Domanico

IMPRESA

RAGGRUPPAMENTO TEMPORANEO IMPRESE:

Mandataria STRABAG A.G. — *Mandante* GLF Grandi Lavori Fincosit S.p.A. — *Mandante* ICM S.p.A. — *Mandante cooptata* STRABAG S.p.A.

PROGETTISTA - PROGETTO ESECUTIVO DI DETTAGLIO

RAGGRUPPAMENTO TEMPORANEO PROGETTISTI:

Mandataria 3TI PROGETTI ITALIA — *Mandante* GP Ingegneria — *Mandante* Arch. Salvatore Vermiglio

RESPONSABILE DI PROGETTO ED INCARICATO DELL'INTEGRAZIONE FRA LE VARIE PRESTAZIONI:
Ing. Alberto Cecchini

ELABORAZIONE PROGETTUALE

PROGETTISTA:

DIRETTORE TECNICO:
Ing. Alessandro Placucci

Redatto: Ragnacci Verificato: Panfili Approvato: Placucci