SEZIONE "A-A"
Scala 1:25

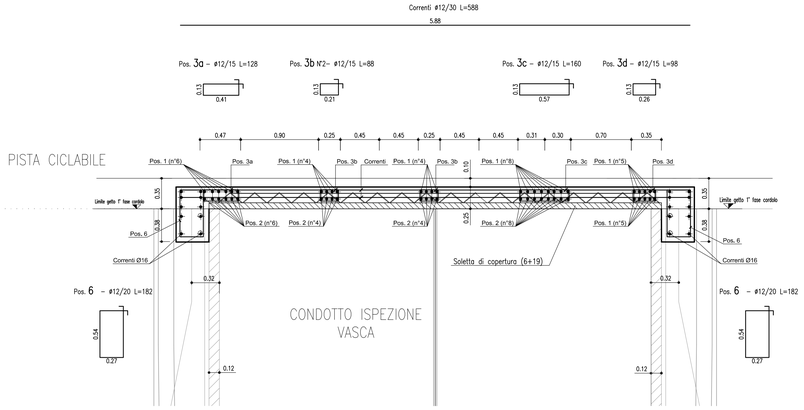

SEZIONE "B-B"
Scala 1:25

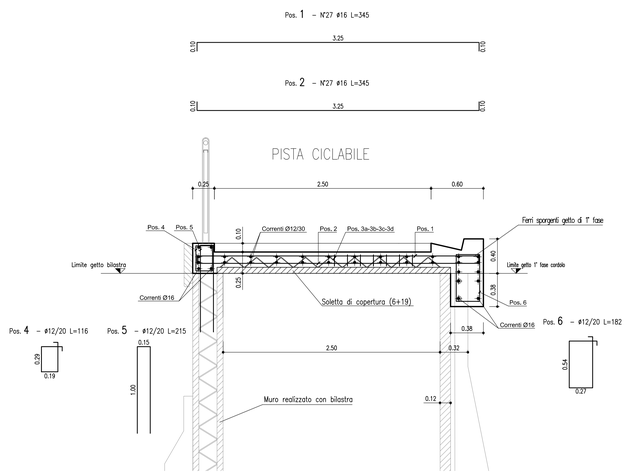

PIANTA COMPLESSIVA INTERVENTO
Scala 1:50

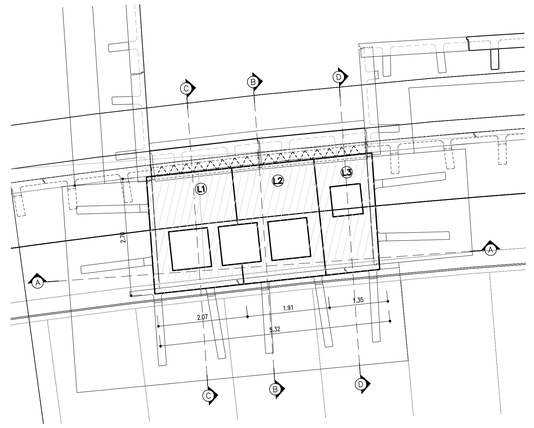

SEZIONE "C-C"
Scala 1:25

SEZIONE "D-D"
Scala 1:25

COMPLESSIVO SOLETTE DI COPERTURA
Scala 1:50

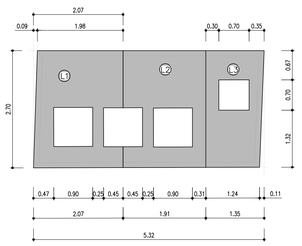

CARPENTERIA SOLETTA COPERTURA "L1"
Scala 1:50

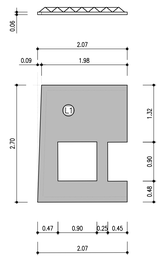

CARPENTERIA SOLETTA COPERTURA "L2"
Scala 1:50

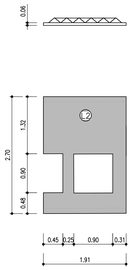

CARPENTERIA SOLETTA COPERTURA "L3"
Scala 1:50

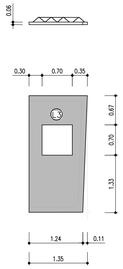

ARMATURA TIPOLOGICA SOLETTA COPERTURA

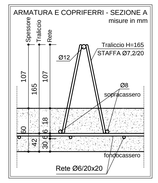

MATRICE DI REVISIONE

REV	DATA	DESCRIZIONE MODIFICA

N.B.: LA TAVOLA SOSTITUISCE QUELLA RELATIVA AL CODICE E DEL PROGETTO ESECUTIVO

CONCESSIONI AUTOSTRADALI LOMBARDE — Autostrade Pedemontana Lombarda

COLLEGAMENTO AUTOSTRADALE
DALMINE - COMO - VARESE - VALICO DEL GAGGIOLO E OPERE AD ESSO CONNESSE
CODICE C.U.P. E91B08000210004
TRATTE B1, B2, C, D, TRVA13+14, GREENWAY

AS BUILT

TRATTA B1
OPERE D'ARTE MINORI
SOTTOVIA
SOTTOVIA SCATOLARE TRC011 - VIABILITA' LOCALE 1
ARMATURA GETTI IN OPERA DI COMPLETAMENTO

IDENTIFICAZIONE ELABORATO
CODICE PROGETTO: F00107B W1S

FASE PROGETTUALE	LOTTO	ZONA	OPERA	TRATTO/DIPOSIA	AMBITO	TIPO ELABORATO	PROGRESSIVO	REVISIONE
A	1	H2	SO003	0	ON	AR	011	E

Scala: 1:50/5

DATA	DESCRIZIONE	REV
Gennaio 2017	Emissione	E

IMPRESA
RAGGRUPPAMENTO TEMPORANEO IMPRESE:
Mandataria: STRABAG A.G. — Mandante: GLF Grandi Lavori Fincosit S.p.A. — Mandante: ICM S.p.A. — Mandante cooptata: STRABAG S.p.A.

PROGETTISTA - PROGETTO ESECUTIVO DI DETTAGLIO
RAGGRUPPAMENTO TEMPORANEO PROGETTISTI:
Mandataria: 3I Progetti Italia — Mandante: GP Ingegneria — Mandante: Arch. Salvatore Vermiglio

RESPONSABILE DI PROGETTO ED INCARICATO DELL'INTEGRAZIONE FRA LE VARIE PRESTAZIONI:
Ing. Alberto Cecchini

CONCEDENTE
CONCESSIONI AUTOSTRADALI LOMBARDE

CONCESSIONARIO
Autostrada Pedemontana Lombarda — Direttore Tecnico: Ing. Stefano Emilio Frigerio; Referente Tecnico: Ing. Mirko Mancioli

APPROVATO
Autostrada Pedemontana Lombarda — Il Direttore del Lavori: Ing. Francesco Domenico

ELABORAZIONE PROGETTUALE
PROGETTISTA:
DIRETTORE TECNICO:
Ing. Alessandro Placucci

Redatto: Ragnacci — Verificato: Panfili

ORDINE DEGLI INGEGNERI DELLA PROVINCIA DI ASCOLI PICENO — Sezione A N° A1748 — DOTTORE MAGISTRALE — ALESSANDRO PLACUCCI — SETTORE CIVILE E AMBIENTALE — INDUSTRIALE — INFORMAZIONE — Approvato: Placucci