PROSPETTO MURI CICLABILE LATO SUD OVEST
(Lato facciavista)
Scala 1:100

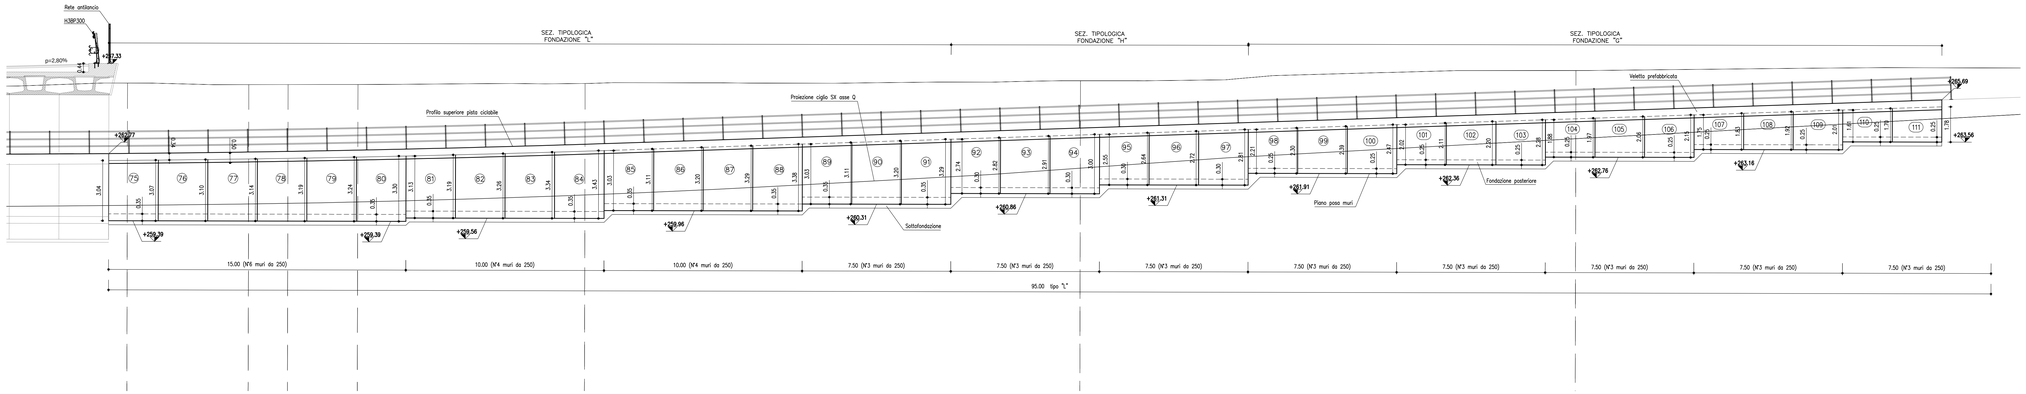

PARAPETTO H= 1.10m TIPO "TRITUBO"

PROSPETTO

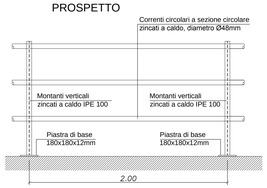

SEZIONE

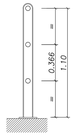

PIANTA MURI CICLABILE LATO SUD OVEST
Scala 1:100

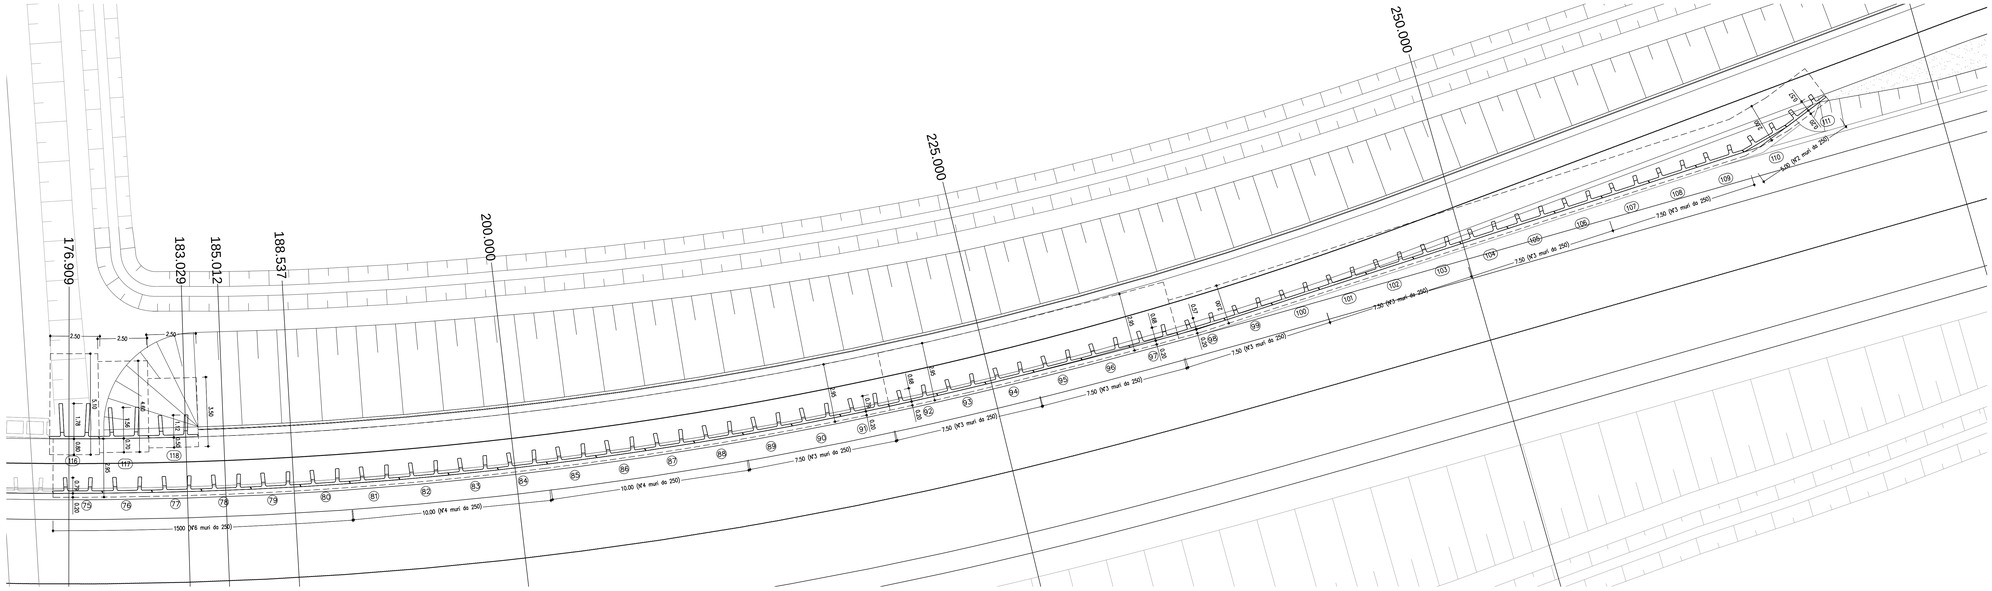

MATRICE DI REVISIONE

REV	DATA	DESCRIZIONE MODIFICA

N.B.: LA TAVOLA SOSTITUISCE QUELLA RELATIVA AL CODICE | E | | | | | | | | DEL PROGETTO ESECUTIVO

CONCESSIONI AUTOSTRADALI LOMBARDE — Autostrada Pedemontana Lombarda

COLLEGAMENTO AUTOSTRADALE
DALMINE - COMO - VARESE - VALICO DEL GAGGIOLO E OPERE AD ESSO CONNESSE
CODICE C.U.P. E81B06000110004

TRATTE B1, B2, C, D, TRVA13+14, GREENWAY

AS BUILT

TRATTA B1
OPERE D'ARTE MINORI
SOTTOVIA
SOTTOVIA SCATOLARE TRC011 - VIABILITA' LOCALE 1
CARPENTERIA MURI PISTA CICLABILE - PIANTA E PROFILI LUNGITUDINALI 2/2

IDENTIFICAZIONE ELABORATO
CODICE PROGETTO: F0107B

FASE PROGETTUALE	LOTTO	WBS ZONA	WBS OPERA	WBS TIPO STRUTTURA	WBS ORDINE	WBS TIPO ELABORATO	WBS PROGRESSIVO	WBS REVISIONE
>	1	H52	SO003	S	CN	CA	007	m

Scala: 1:00

DATA	DESCRIZIONE	REV.
Gennaio 2017	Emissione	E

CONCEDENTE
CONCESSIONI AUTOSTRADALI LOMBARDE

CONCESSIONARIO
Autostrada Pedemontana Lombarda — Direttore Tecnico: Ing. Stefano Emilio Frigerio; Responsabile Tecnico: Ing. Mirko Marazzo

APPROVATO
Autostrada Pedemontana Lombarda — Il Direttore dei Lavori: Ing. Francesco Domenico Sciacca

IMPRESA
RAGGRUPPAMENTO TEMPORANEO IMPRESE:
Mandataria: STRABAG A.G. — Mandante: GLF Grandi Lavori Fincosit S.p.A. — Mandante: ICM S.p.A. — Mandante cooptata: STRABAG S.p.A.

PROGETTISTA - PROGETTO ESECUTIVO DI DETTAGLIO
RAGGRUPPAMENTO TEMPORANEO PROGETTISTI:
Mandataria: STI SE PROGETTI Società di Ingegneria Associata S.r.l. — Mandante: GP Associati s.r.l. Studio Associato di Ingegneria e Architettura — Mandante: ICM S.p.A. — Mandante: Arch. Salvatore Vecchiglio

RESPONSABILE DI PROGETTO ED INCARICATO DELL'INTEGRAZIONE FRA LE VARIE PRESTAZIONI:
Ing. Alberto Cecchini

ELABORAZIONE PROGETTUALE
PROGETTISTA:
DIRETTORE TECNICO:
Ing. Alessandro Piacucci

ORDINE DEGLI INGEGNERI DELLA PROVINCIA DI SONDRIO — Sezione A N° A1749 — DIRETTORE INGEGNERIA ALESSANDRO PIACUCCI — SETTORE CIVILE E AMBIENTALE

Redatto: Ragnacci — Verificato: Panfili — Approvato: Piacucci