PIANTA MURI PREFABBRICATI - SOTTOVIA

Scala 1:100

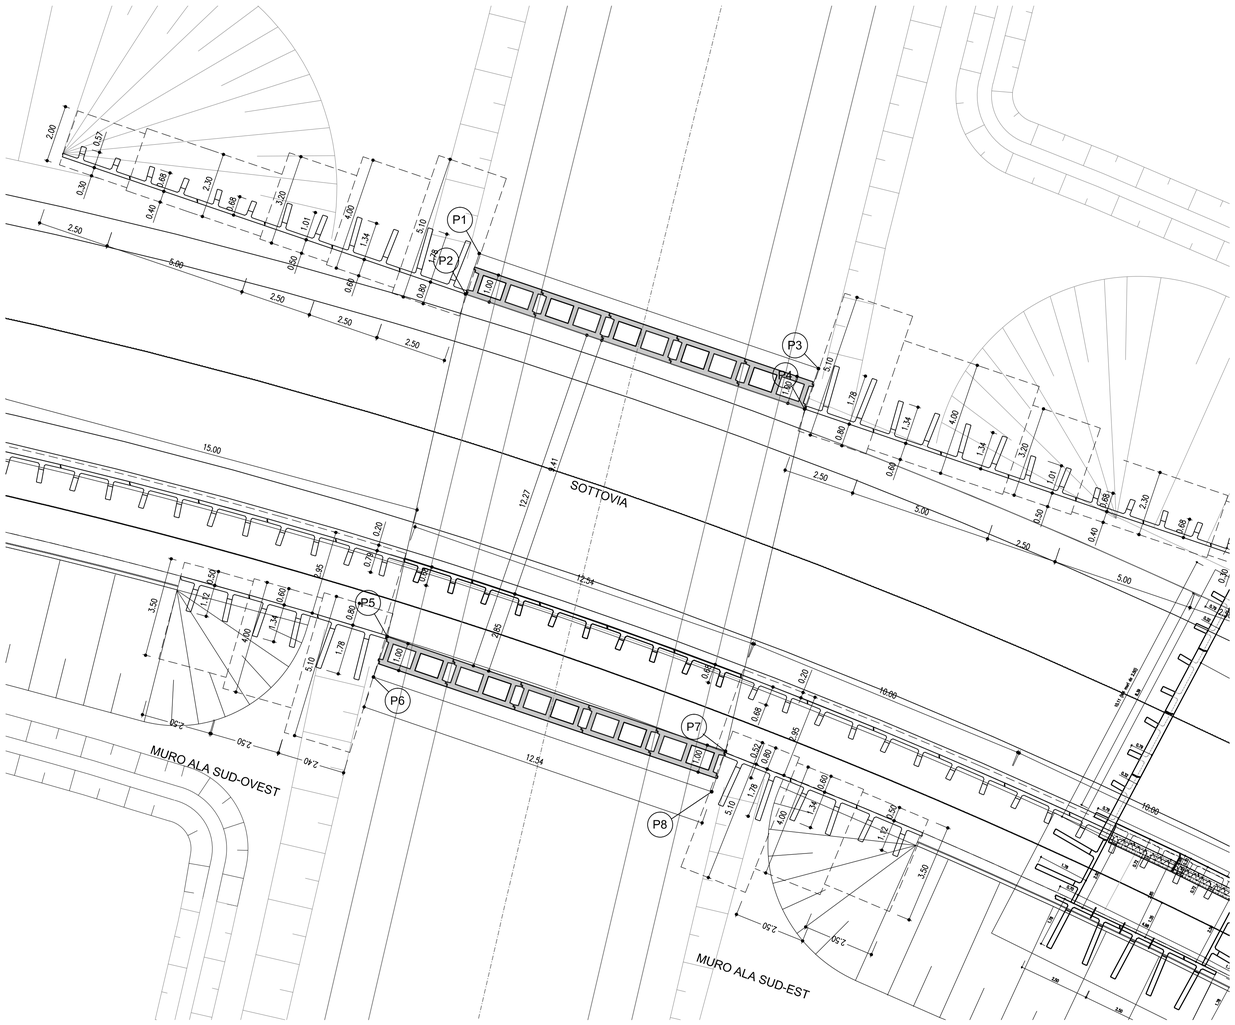

PUNTO	COORDINATA X	COORDINATA Y
P1	139528.476	246073.809
P2	139527.994	246072.389
P3	139540.379	246069.772
P4	139539.893	246068.353
P5	139525.248	246060.368
P6	139524.766	246058.948
P7	139537.117	246056.343
P8	139536.635	246054.923

PIANTA MURI PREFABBRICATI - VASCA DI RACCOLTA

Scala 1:100

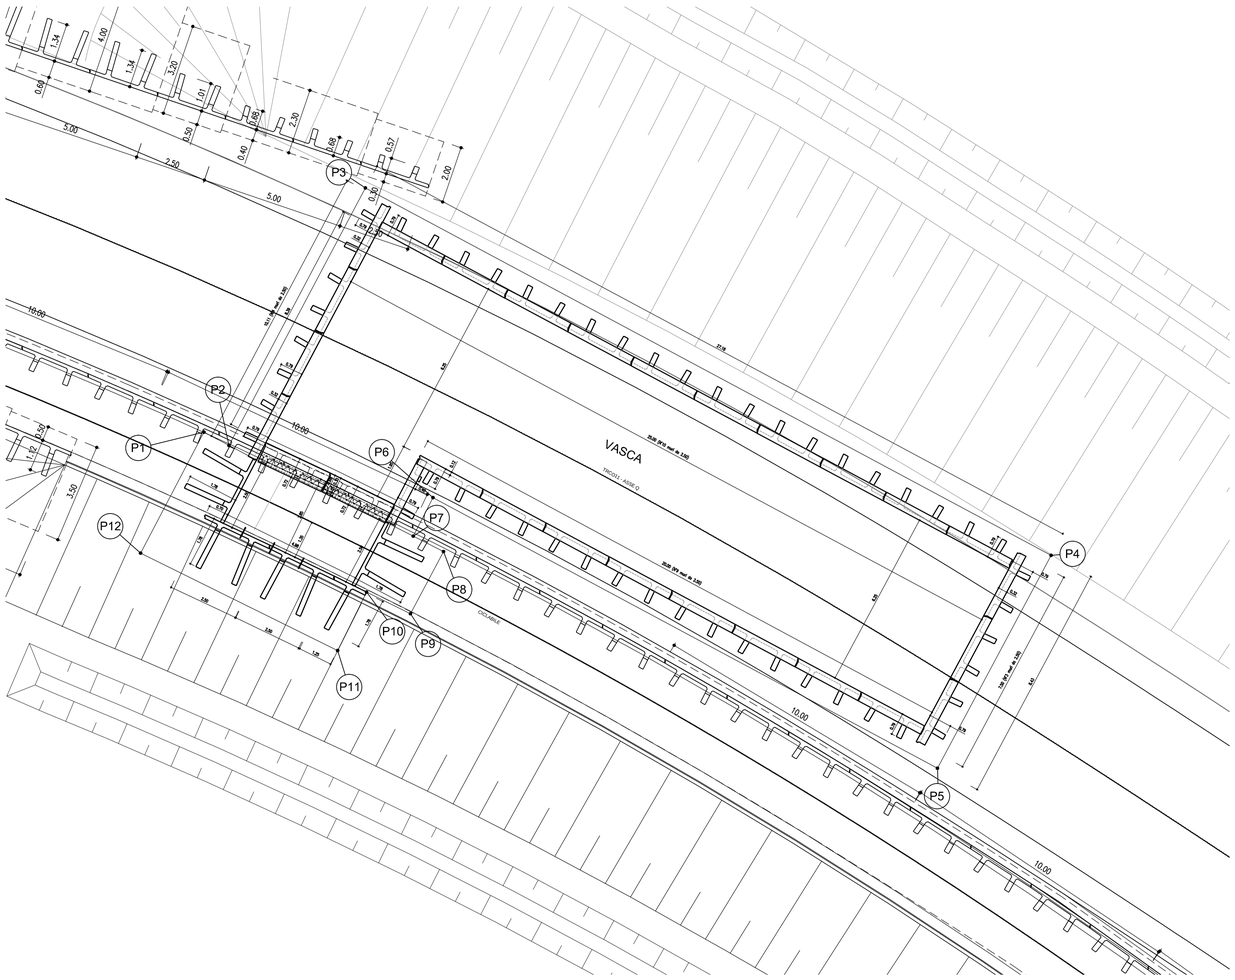

PUNTO	COORDINATA X	COORDINATA Y
P1	139548.663	246054.188
P2	139549.538	246053.724
P3	139554.305	246062.718
P4	139578.259	246049.882
P5	139574.286	246042.446
P6	139556.664	246051.900
P7	139555.976	246050.555
P8	139557.032	246050.015
P9	139555.878	246047.842
P10	139554.344	246048.601
P11	139553.333	246046.557
P12	139546.450	246049.962

MATRICE DI REVISIONE

REV	DATA	DESCRIZIONE MODIFICA

N.B.: LA TAVOLA SOSTITUISCE QUELLA RELATIVA AL CODICE E DEL PROGETTO ESECUTIVO

CONCESSIONI AUTOSTRADALI LOMBARDE — Autostrada Pedemontana Lombarda

COLLEGAMENTO AUTOSTRADALE
DALMINE - COMO - VARESE - VALICO DEL GAGGIOLO E OPERE AD ESSO CONNESSE

CODICE C.U.P. E81B09000510004

TRATTE B1, B2, C, D, TRVA13+14, GREENWAY

AS BUILT

TRATTA B1

OPERE D'ARTE MINORI
SOTTOVIA
SOTTOVIA SCATOLARE TRC011 - VIABILITA' LOCALE 1
PLANIMETRIA TRACCIAMENTO TAV. 1/3

IDENTIFICAZIONE ELABORATO

CODICE PROGETTO: F00107B

WBS

FASE PROGETTUALE	LOTTO	ZONA	OPERA	TRATTO D'OPERA	AMBITO	TIPO ELABORATO	PROGRESSIVO	REVISIONE
A	C..1	H02	SO003	0	ON	PT	001	E

Scala: 1:100

DATA	DESCRIZIONE	REV
Gennaio 2017	Emissione	E

CONCEDENTE

CONCESSIONI AUTOSTRADALI LOMBARDE

CONCESSIONARIO

Autostrada Pedemontana Lombarda — Direttore Tecnico: Ing. Stefano Emilio Frigerio; Referente Tecnico: Ing. Mirko Marcozzi

APPROVATO

Autostrada Pedemontana Lombarda — Il Direttore dei Lavori: Ing. Francesco Domanico

IMPRESA

RAGGRUPPAMENTO TEMPORANEO IMPRESE:

Mandataria	Mandante	Mandante	Mandante cooptata
STRABAG A.G.	GLF Grandi Lavori Fincosit S.p.A.	ICM S.p.A.	STRABAG S.p.A.

PROGETTISTA - PROGETTO ESECUTIVO DI DETTAGLIO

RAGGRUPPAMENTO TEMPORANEO PROGETTISTI:

Mandataria	Mandante	Mandante	Mandante
3TI PROGETTI ITALIA INGEGNERIA INTEGRATA S.p.A.	GP Ingegneria s.r.l. GESTIONE PROGETTI DI INGEGNERIA	CONSORZIO STABILE ARCHITECTURE & ENGINEERING	Arch. Salvatore Vermiglio

RESPONSABILE DI PROGETTO ED INCARICATO DELL'INTEGRAZIONE FRA LE VARIE PRESTAZIONI:
Ing. Alberto Cecchini

Dott. Ing. ALBERTO CECCHINI — ORDINE DEGLI INGEGNERI DELLA PROVINCIA DI PISTOIA N° 1515

ELABORAZIONE PROGETTUALE

PROGETTISTA:

DIRETTORE TECNICO:
Ing. Alessandro Placucci

ORDINE DEGLI INGEGNERI DELLA PROVINCIA DI PISTOIA — Sezione A N° A1740 — DOTTORE INGEGNERE ALESSANDRO PLACUCCI — SETTORE CIVILE E AMBIENTALE / SETTORE INDUSTRIALE

Redatto: Ragnacci Verificato: Panfili Approvato: Placucci