SEZIONE TRASVERSALE CARPENTERIA - Scala 1:200

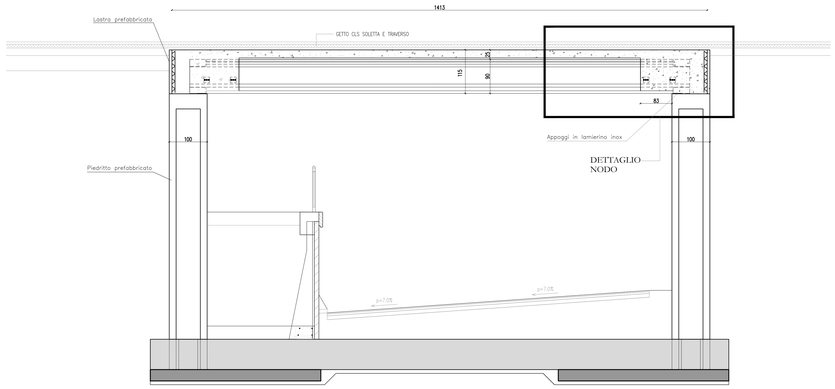

DETTAGLIO NODO - ARMATURA (SEZIONE ALL'INTERNO DELLE TRAVI IN CAP)

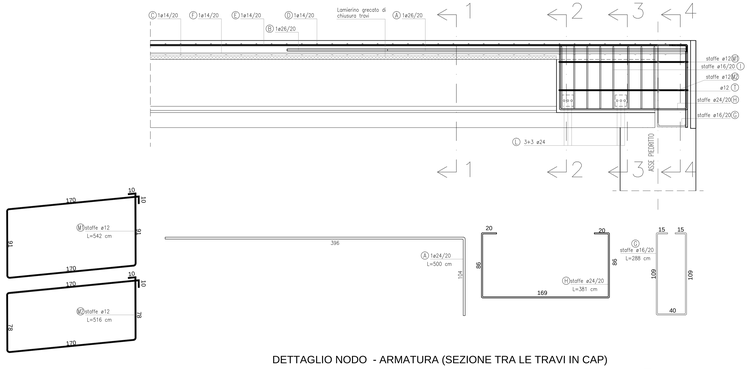

DETTAGLIO NODO - ARMATURA (SEZIONE TRA LE TRAVI IN CAP)

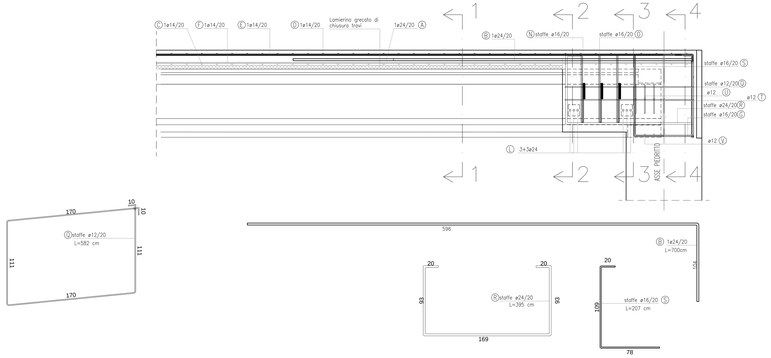

N.B.:
- Le pos.A - B - E - F vanno posizionate parallelamente all'asse delle travi.
- Le pos. C - D vanno posizionate ortogonalmente all'asse delle travi.

SEZIONE 1–1 – ARMATURA

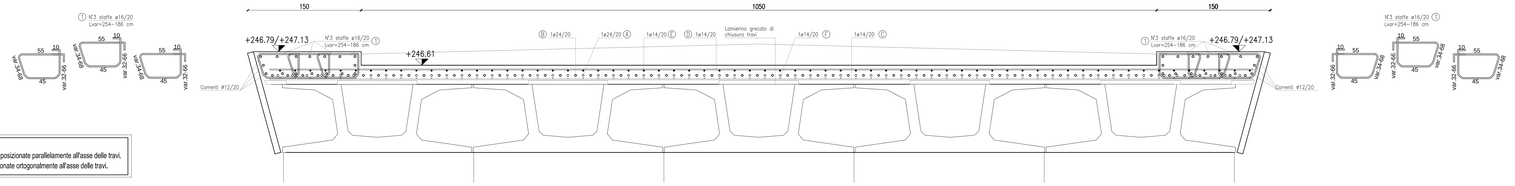

SEZIONE 2–2 – ARMATURA

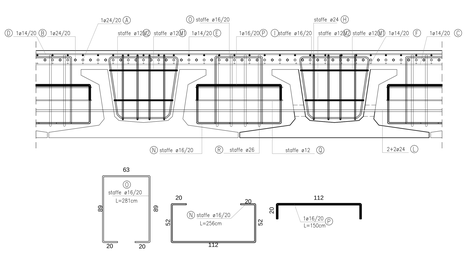

SEZIONE 3–3 – ARMATURA

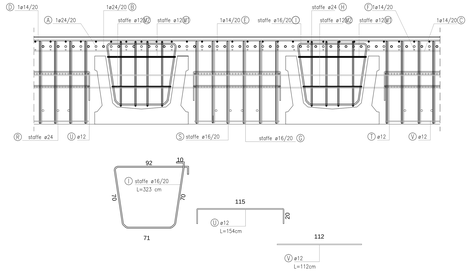

SEZIONE 4–4 – ARMATURA

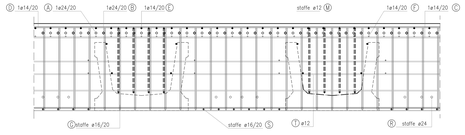

SEZIONE 1–1 – CARPENTERIA

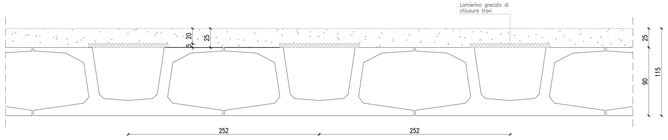

SEZIONE 2–2 – CARPENTERIA

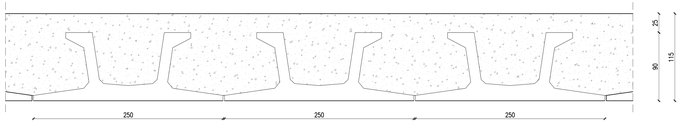

SEZIONE 3–3 – CARPENTERIA

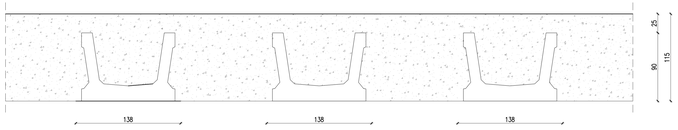

SEZIONE 4–4 – CARPENTERIA

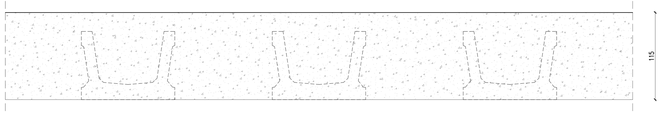

MATRICE DI REVISIONE

REV	DATA	DESCRIZIONE MODIFICA

N.B.: LA TAVOLA SOSTITUISCE QUELLA RELATIVA AL CODICE | | | | | | | | | DEL PROGETTO ESECUTIVO

CONCESSIONE AUTOSTRADALI LOMBARDE — Autostrada Pedemontana Lombarda

COLLEGAMENTO AUTOSTRADALE
DALMINE - COMO - VARESE - VALICO DEL GAGGIOLO E OPERE AD ESSO CONNESSE
CODICE CUP B91B99000000000
TRATTE B1, B2, C, D, TRVA13+14, GREENWAY
AS BUILT
TRATTA B1
OPERE D'ARTE MINORI
SOTTOVIA
SOTTOVIA SCATOLARE TRC011 - VIABILITA' LOCALE 2
ARMATURA SOLETTA IMPALCATO E NODO COLLEGAMENTO PIEDRITTI

IDENTIFICAZIONE ELABORATO
CODICE PROGETTO FIRVIPR

FASE PROGETTUALE	LIV.	TIPO	CODA	OPERA	PROGRESSIVO OPERA	PARTE D'OPERA	TIPO ELABORATO	PROGRESSIVO	REVISIONE
A	T	R0	0200	E	CN	AB	00	01	

Scala: 1:20

DATA	DESCRIZIONE	REV
Giugno 2011	Emissione	A

IMPRESA:
RAGGRUPPAMENTO TEMPORANEO IMPRESE
Mandataria: STRABAG A.G. — Mandante: GLF Costruzioni Generali Fossati S.p.A. — Mandante: ICM S.p.A. — Mandante cooptata: STRABAG S.p.A.

PROGETTISTA - PROGETTO ESECUTIVO DI DETTAGLIO
RAGGRUPPAMENTO TEMPORANEO PROGETTISTI:
Mandataria: R.T.I. AS INGEGNERIA Soc. Coop. — Mandante: AP Associati s.r.l. — Mandante: Arch. Salvatore Mercaldo

CONCEDENTE
CONCESSIONE AUTOSTRADALI LOMBARDE
RESPONSABILE DI PROGETTO ED INCARICATO DI FUNZIONE INTEGRAZIONE FRA LE VARIE PRESTAZIONI:
Ing. Alberto Cecchini

CONCESSIONARIO
Collaboratore: Dr. Pier Tarzisio Carlenaro — Collaboratore: Dr. Carlo Emilio Angelo Ferrario — Collaboratore: Relatore Tecnico: Ing. Mario Nascimbene

ELABORAZIONE PROGETTUALE
PROGETTISTA:
DIRETTORE TECNICO:
Ing. Alessandro Pascucci

IMPRESATO
Collaboratore: Il Direttore dei Lavori: Ing. Francesco Donarumo

ORDINE DEGLI INGEGNERI DI MILANO — Sezione A — N° 20799 — SETTORE INDUSTRIALE — INGEGNERE PLANIFICATORE — PIANIFICATORE — PROGETTISTA — Ing. Alessandro Pascucci

Redatto: Ragnacci — Verificato: Panitti