PARTICOLARE COPRIFERRO

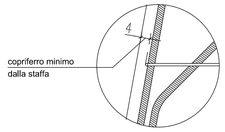

SEZIONE LONGITUDINALE

Scala 1:25

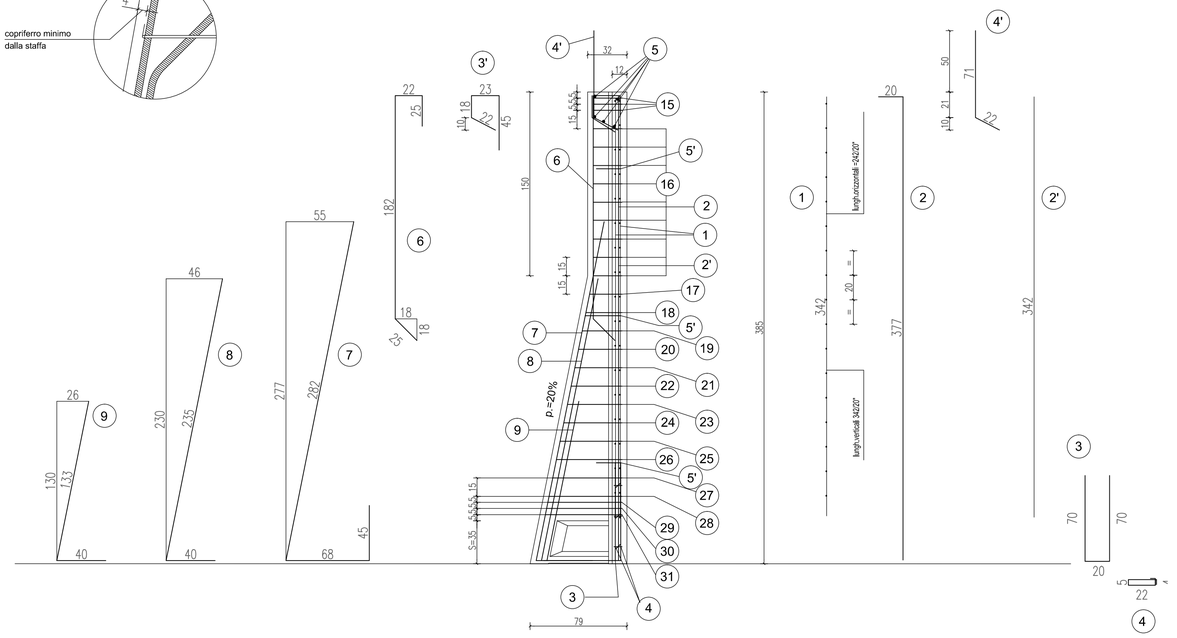

SEZIONE TRASVERSALE

Scala 1:20

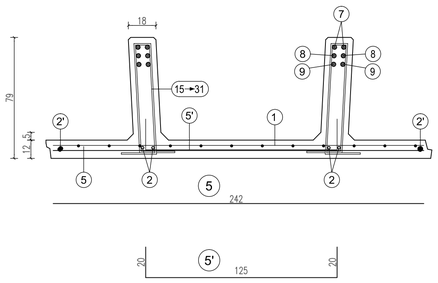

15

n°3+3 staffe Ø10 da
concentrare nei primi
15 cm alla sommità del pannello
(vedi tabella)

16

staffe Ø10/15 cm.
da posizionare nel tratto verticale
della nervatura del pannello
(vedi tabella)

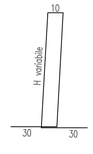

da pos. **17** a pos. **28**

staffe Ø10/15 cm.
da posizionare nel tratto obliquo
della nervatura del pannello
(vedi tabella)

da pos. **29** a pos. **31**

n°3+3 staffe Ø10 da
concentrare nei primi
15 cm sopra la suola di fondazione
(vedi tabella)

scatola s=35 cm.	H	1	2	2'	3	3'	4	4'	5	5'	6	7	8	9
	385	n=1+1 Ø6-20x20 H=342 L=242	n=2+2 Ø 16 sv=397	n°=1+1 Ø8 sv=342	n=2+2 Ø 10 sv=160	n=8 Ø 12 sv=108	n=3+3 Ø 6 sv=63	n=12 Ø10 Passo 20 sv=93	n=5 Ø 8 sv=242	n°=3 Ø8 Passo 120 sv=165	n=2+2 Ø 16 sv=254	n=2+2 Ø 18 sv=395	n=2+2 Ø 20 sv=275	n=2+2 Ø 20 sv=173

PARTICOLARE SPONDE LATERALI

Scala 1:4

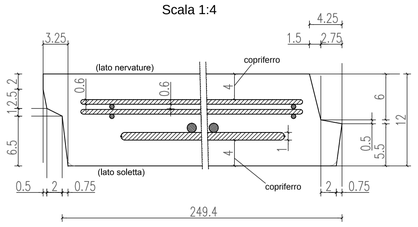

PARTICOLARE PROSPETTO ANTERIORE

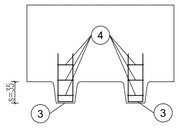

TABELLA STAFFE									
POS.	n°	Ø	h	sv.	POS.	n°	Ø	h	sv.
15	3+3	10	24	98	25	1+1	10	50	150
16	9+9	10	24	98	26	1+1	10	53	156
17	1+1	10	26	102	27	1+1	10	56	162
18	1+1	10	29	108	28	1+1	10	59	168
19	1+1	10	32	114	29	1+1	10	60	170
20	1+1	10	35	120	30	1+1	10	61	172
21	1+1	10	38	126	31	1+1	10	62	174
22	1+1	10	41	132					
23	1+1	10	44	138					
24	1+1	10	47	144					

ARMATURA TIPOLOGICA VALIDA PER I MURI

207 208 209 210 213 214
215 216 217 218 219 220
221 222 223 224 225 226
227 228 229 230 231 232

MATRICE DI REVISIONE

REV	DATA	DESCRIZIONE MODIFICA

N.B.: LA TAVOLA SOSTITUISCE QUELLA RELATIVA AL CODICE E DEL PROGETTO ESECUTIVO

CONCESSIONI AUTOSTRADALI LOMBARDE — Autostrada Pedemontana Lombarda

COLLEGAMENTO AUTOSTRADALE
DALMINE - COMO - VARESE - VALICO DEL GAGGIOLO E OPERE AD ESSO CONNESSE

CODICE C.U.P. E81B09000510004

TRATTE B1, B2, C, D, TRVA13+14, GREENWAY

AS BUILT

TRATTA B1

OPERE D'ARTE MINORI

SOTTOVIA

SOTTOVIA SCATOLARE TRC011 - VIABILITA' LOCALE 2

ARMATURA MURI VASCA 1/2

IDENTIFICAZIONE ELABORATO

CODICE PROGETTO: F00107B

WBS								
FASE PROGETTUALE	LOTTO	ZONA	OPERA	TRATTO D'OPERA	AMBITO	TIPO ELABORATO	PROGRESSIVO	REVISIONE
A	1	H02	SO004	0	ON	AR	005	m

Scala: Varie

DATA	DESCRIZIONE	REV
Gennaio 2017	Emissione	E

CONCEDENTE

CONCESSIONI AUTOSTRADALI LOMBARDE

CONCESSIONARIO

Autostrada Pedemontana Lombarda
Direttore Tecnico: Ing. Stefano Emilio Frigerio
Referente Tecnico: Ing. Mirko Marcozzi

APPROVATO

Autostrada Pedemontana Lombarda
Il Direttore dei Lavori: Ing. Francesco Domanico

IMPRESA

RAGGRUPPAMENTO TEMPORANEO IMPRESE:

Mandataria	Mandante	Mandante	Mandante cooptata
STRABAG A.G.	GLF Grandi Lavori Fincosit S.p.A.	ICM S.p.A.	STRABAG S.p.A.

PROGETTISTA - PROGETTO ESECUTIVO DI DETTAGLIO

RAGGRUPPAMENTO TEMPORANEO PROGETTISTI:

Mandataria	Mandante	Mandante	Mandante
3TI PROGETTI ITALIA INGEGNERIA INTEGRATA S.p.A.	GP Ingegneria srl GESTIONE PROGETTI DI INGEGNERIA		Arch. Salvatore Vermiglio

RESPONSABILE DI PROGETTO ED INCARICATO DELL'INTEGRAZIONE FRA LE VARIE PRESTAZIONI:
Ing. Alberto Cecchini

ELABORAZIONE PROGETTUALE

PROGETTISTA:

DIRETTORE TECNICO:
Ing. Alessandro Placucci

ORDINE DEGLI INGEGNERI DELLA PROVINCIA DI MILANO — Sezione A N° A1749 — DOTTORE INGEGNERE ALESSANDRO PLACUCCI — SETTORE CIVILE E AMBIENTALE — SETTORE INDUSTRIALE

Redatto: Ragnacci **Verificato:** Panfili **Approvato:** Placucci