PARTICOLARE COPRIFERRO

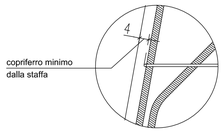


## SEZIONE LONGITUDINALE

Scala 1:25

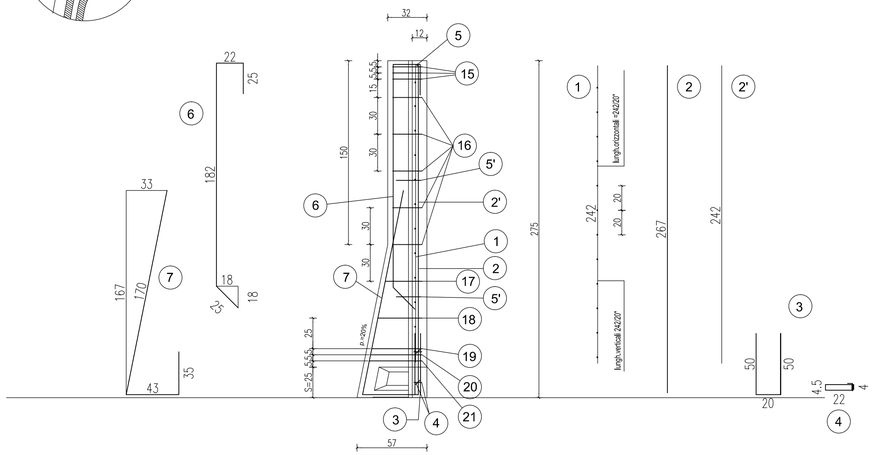


## SEZIONE TRASVERSALE

Scala 1:20

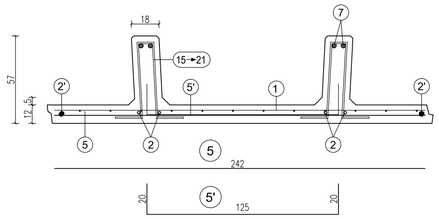

(15)

n°3+3 staffe Ø8 da
concentrare nei primi
15 cm alla sommità del pannello
(vedi tabella)

(16)

staffe Ø8/30 cm.
da posizionare nel tratto verticale
della nervatura del pannello
(vedi tabella)

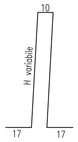


da pos. (17) a pos. (18)

staffe Ø8/30 cm.
da posizionare nel tratto obliquo
della nervatura del pannello
(vedi tabella)

da pos. (19) a pos. (21)

n°3+3 staffe Ø10 da
concentrare nei primi
15 cm sopra la suola di fondazione
(vedi tabella)

| scatola s=25 cm. | H | (1) | (2) | (2') | (3) | (4) | (5) | (5') | (6) | (7) |
|---|---|---|---|---|---|---|---|---|---|---|
| | 275 | n°=1<br>Ø6-20x20<br>H=242<br>L=242 | n°=2+2<br>Ø8<br>sv=267 | n°=1+1<br>Ø8<br>sv=242 | n°=2+2<br>Ø8<br>sv=120 | n°=3+3<br>Ø 6<br>sv=63 | n°=1<br>Ø6<br>sv=242 | n°=2<br>Ø8<br>Passo 120<br>sv=165 | n°=2+2<br>Ø12<br>sv=254 | n°=2+2<br>Ø14<br>sv=248 |

## PARTICOLARE SPONDE LATERALI

Scala 1:4

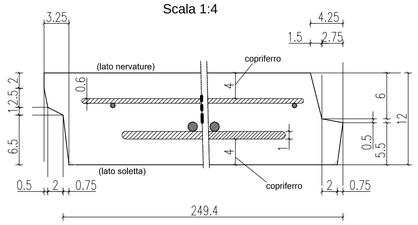


## PARTICOLARE PROSPETTO ANTERIORE

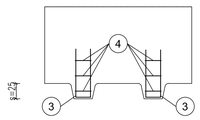


| TABELLA STAFFE | | | | |
|---|---|---|---|---|
| POS. | n° | Ø | h | sv. |
| (15) | 3+3 | 8 | 24 | 92 |
| (16) | 5+5 | 8 | 24 | 92 |
| (17) | 1+1 | 8 | 30 | 104 |
| (18) | 1+1 | 8 | 36 | 116 |
| (19) | 1+1 | 10 | 41 | 126 |
| (20) | 1+1 | 10 | 42 | 128 |
| (21) | 1+1 | 10 | 43 | 130 |

ARMATURA TIPOLOGICA VALIDA PER I MURI

(349)

MATRICE DI REVISIONE

| REV | DATA | DESCRIZIONE MODIFICA |
|---|---|---|
| | | |
| | | |
| | | |
| | | |
| | | |
| | | |

N.B.: LA TAVOLA SOSTITUISCE QUELLA RELATIVA AL CODICE | E | | | | | | | | DEL PROGETTO ESECUTIVO

CONCESSIONI AUTOSTRADALI LOMBARDE

Autostrada Pedemontana Lombarda

COLLEGAMENTO AUTOSTRADALE
DALMINE - COMO - VARESE - VALICO DEL GAGGIOLO E OPERE AD ESSO CONNESSE

CODICE C.U.P. E81B09000510004

**TRATTE B1, B2, C, D, TRVA13+14, GREENWAY**

**AS BUILT**

**TRATTA B1**

OPERE D'ARTE MINORI

SOTTOVIA

SOTTOVIA SCATOLARE TRC011 - VIABILITA' LOCALE 2

ARMATURA MURI D'ALA 1/10

IDENTIFICAZIONE ELABORATO

CODICE PROGETTO: F00107B

| WBS | | | | | | | |
|---|---|---|---|---|---|---|---|
| FASE PROGETTUALE | LOTTO | ZONA | OPERA | TRATTO D'OPERA | AMBITO | TIPO ELABORATO | PROGRESSIVO | REVISIONE |
| A | 1 | H02 | SO004 | 0 | ON | AR | 013 | E |

Scala: Varie

| DATA | DESCRIZIONE | REV |
|---|---|---|
| Gennaio 2017 | Emissione | E |

CONCEDENTE

CONCESSIONI AUTOSTRADALI LOMBARDE

CONCESSIONARIO

Autostrada Pedemontana Lombarda

Direttore Tecnico:
Ing. Stefano Emilio Frigerio
Referente Tecnico:
Ing. Mirko Marcozzi

APPROVATO

Autostrada Pedemontana Lombarda

Il Direttore dei Lavori:
Ing. Francesco Domanico

IMPRESA

*RAGGRUPPAMENTO TEMPORANEO IMPRESE:*

| *Mandataria* | *Mandante* | *Mandante* | *Mandante cooptata* |
|---|---|---|---|
| STRABAG A.G. | GLF Grandi Lavori Fincosit S.p.A. | ICM S.p.A. | STRABAG S.p.A. |

PROGETTISTA - PROGETTO ESECUTIVO DI DETTAGLIO

*RAGGRUPPAMENTO TEMPORANEO PROGETTISTI:*

| *Mandataria* | *Mandante* | *Mandante* | *Mandante* |
|---|---|---|---|
| 3TI PROGETTI ITALIA INGEGNERIA INTEGRATA S.p.A. | GP Ingegneria srl GESTIONE PROGETTI DI INGEGNERIA | | Arch. Salvatore Vermiglio |

*RESPONSABILE DI PROGETTO ED INCARICATO DELL'INTEGRAZIONE FRA LE VARIE PRESTAZIONI:*

Ing. Alberto Cecchini

ELABORAZIONE PROGETTUALE

*PROGETTISTA:*

*DIRETTORE TECNICO:*

Ing. Alessandro Placucci

ORDINE DEGLI INGEGNERI DELLA PROVINCIA DI PISTOIA
Sezione A
N° A1740
DOTTORE INGEGNERE
ALESSANDRO PLACUCCI
SETTORE CIVILE E AMBIENTALE
SETTORE INDUSTRIALE

Redatto: Ragnacci

Verificato: Panfili

Approvato: Placucci