PIANTA MURI PREFABBRICATI
Scala 1:50

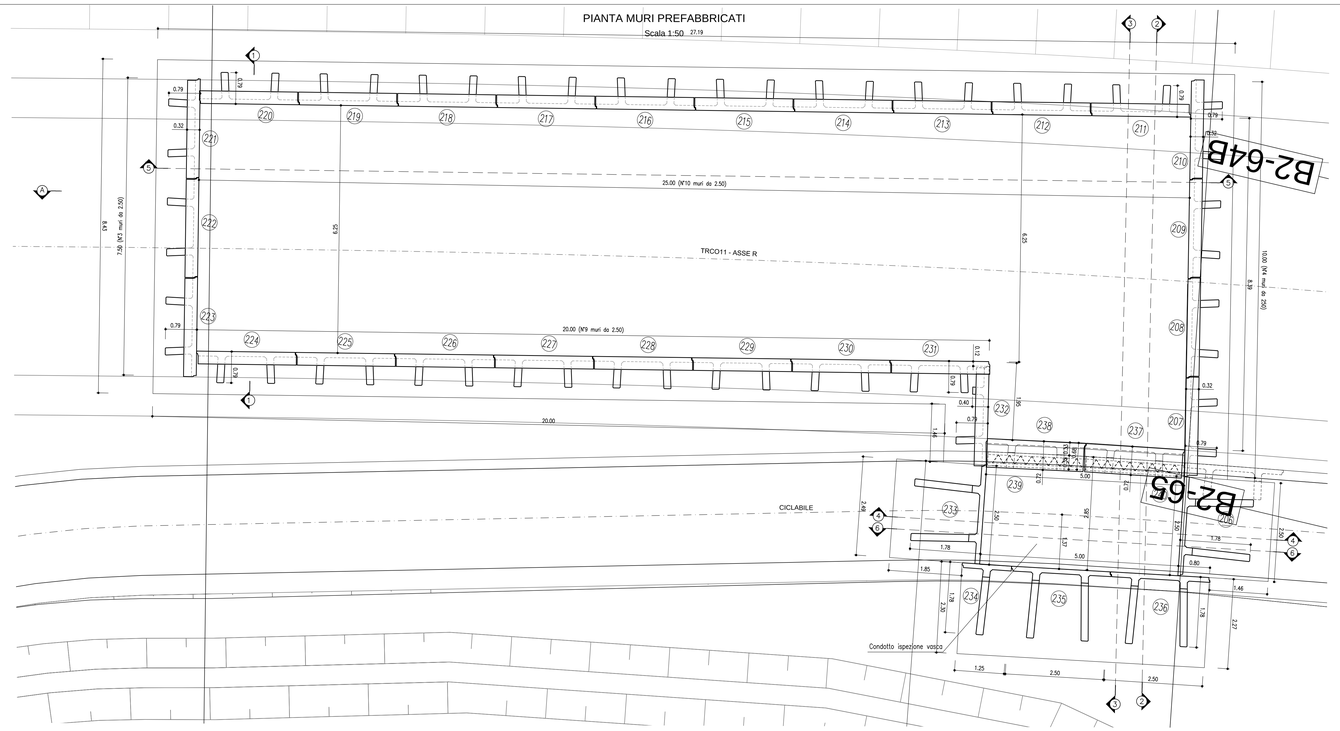

PIANTA
SIGILLATURA CON SILICONE ALL'ATTACCO PANNELLO FONDAZIONE

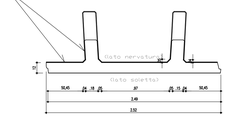

PARTICOLARE IMPERMEABILIZZAZIONE
(DA ESEGUIRE SU OGNI GIUNTO DEI PANNELLI PER TUTT'ALTEZZA COMPRESO L'INNESTO NELLA FONDAZIONE)
PROSPETTO INTERNO

PARTICOLARE IMPERMEABILIZZAZIONE
(DA ESEGUIRE SU OGNI GIUNTO DEI PANNELLI PER TUTT'ALTEZZA COMPRESO L'INNESTO NELLA FONDAZIONE)
PIANTA

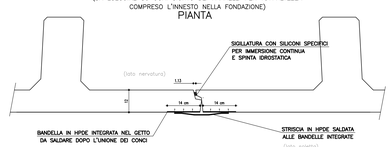

PARTICOLARE IMPERMEABILIZZAZIONE
(DA ESEGUIRE SU OGNI GIUNTO DEI PANNELLI PER TUTT'ALTEZZA COMPRESO L'INNESTO NELLA FONDAZIONE)
PIANTA (in prossimità dell angolo)

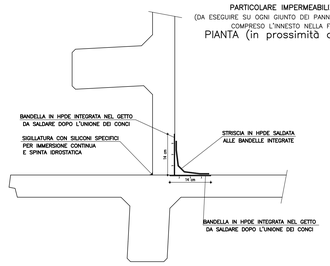

PARTICOLARE IMPERMEABILIZZAZIONE
(DA ESEGUIRE SU OGNI GIUNTO DEI PANNELLI PER TUTT'ALTEZZA COMPRESO L'INNESTO NELLA FONDAZIONE)
PIANTA (in prossimità dell angolo)

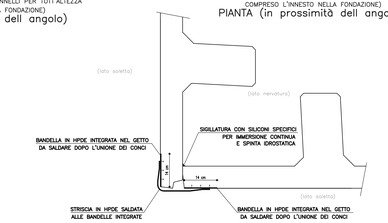

SEZIONE "1-1"
Scala 1:50

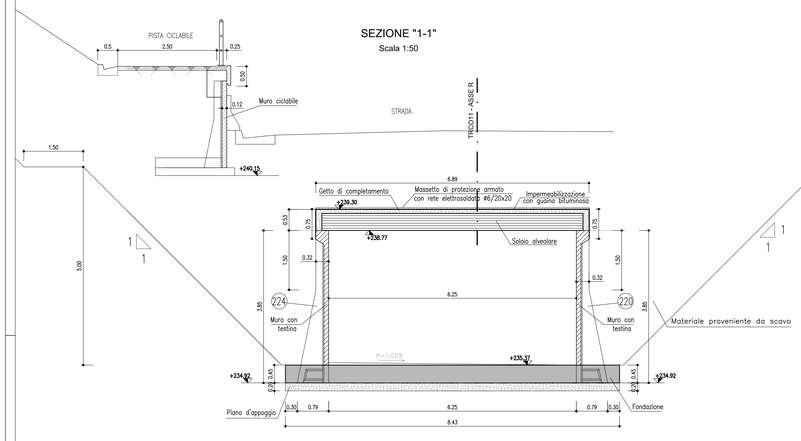

SEZIONE "2-2"
Scala 1:50

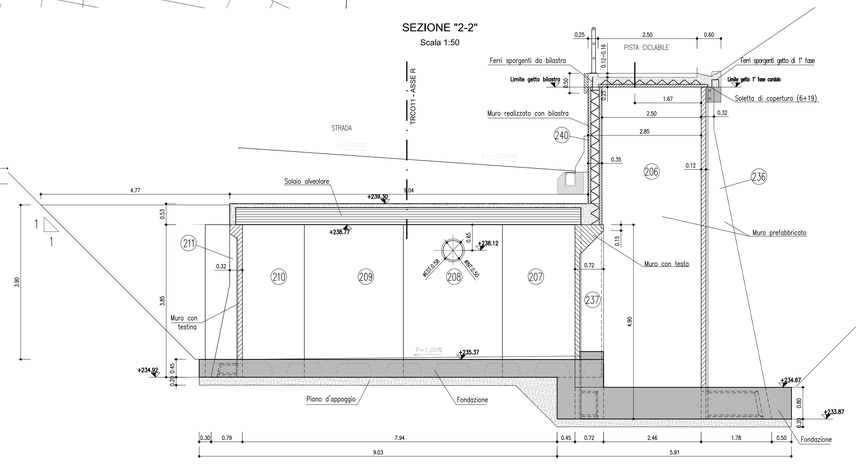

PARTICOLARE SOLAIO ALVEOLARE
Sezione tipo solaio H43+10

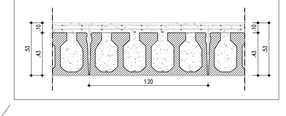

SEZIONE "3-3"
Scala 1:50

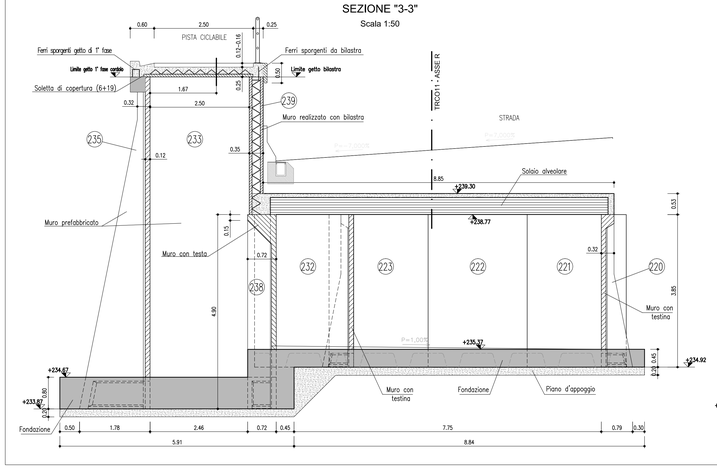

SEZIONE "6-6"
Scala 1:50

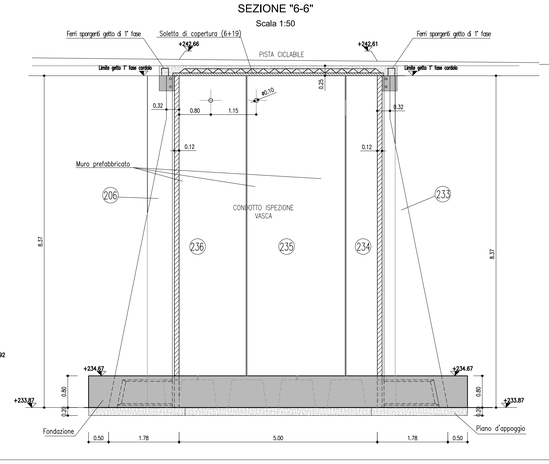

SEZIONE "4-4"
Scala 1:50

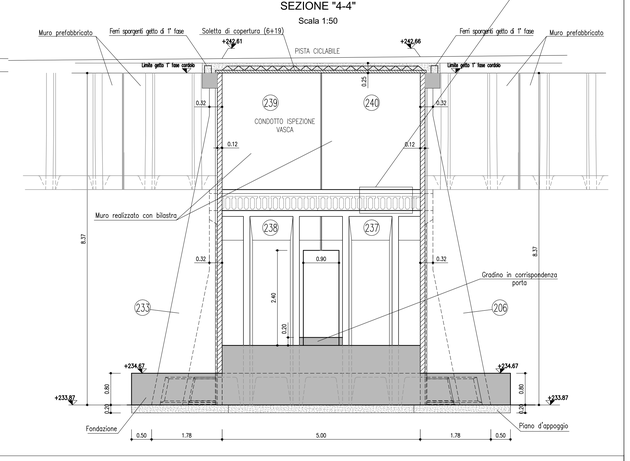

MATRICE DI REVISIONE

REV	DATA	DESCRIZIONE MODIFICA

N.B.: LA TAVOLA SOSTITUISCE QUELLA RELATIVA AL CODICE E [ ] DEL PROGETTO ESECUTIVO

CONCESSIONI AUTOSTRADALI LOMBARDE — Autostrade Bergamasche Lombarde

COLLEGAMENTO AUTOSTRADALE
DALMINE - COMO - VARESE - VALICO DEL GAGGIOLO E OPERE AD ESSO CONNESSE
CODICE C.U.P. E81B09000010004

TRATTE B1, B2, C, D, TRVA13+14, GREENWAY

AS BUILT

TRATTA B1
OPERE D'ARTE MINORI
SOTTOVIA
SOTTOVIA SCATOLARE TRC011 - VIABILITA' LOCALE 2
CARPENTERIA VASCA - PIANTA E SEZIONI

IDENTIFICAZIONE ELABORATO
CODICE PROGETTO: F0310TB

FASE PROGETTUALE	LOTTO	ZONA	OPERA	TRATTO COMPON.	AMBITO	TIPO ELABORATO	PROGRESSIVO	REVISIONE
		WBS						
A	1	H22	SO004	0	ON	CA	002	E

Scala: 1:50

DATA	DESCRIZIONE	REV.
Gennaio 2011	Emissione	E

CONCEDENTE
CONCESSIONI AUTOSTRADALI LOMBARDE

CONCESSIONARIO
Autostrade Bergamasche Lombarde — Direttore Tecnico: Ing. Pietro Carlo Fitgerio; Responsabile Tecnico: Ing. Mirko Mariotti

APPROVATO:
Autostrade Bergamasche Lombarde — Il Direttore dei Lavori: Ing. Francesco Domenico

IMPRESA
RAGGRUPPAMENTO TEMPORANEO IMPRESE:
Mandataria: STRABAG A.G. — Mandante: GLF Grandi Lavori Fincosit S.p.A. — Mandante: ICM S.p.A. — Mandante cooptata: STRABAG S.p.A.

PROGETTISTA - PROGETTO ESECUTIVO DI DETTAGLIO
RAGGRUPPAMENTO TEMPORANEO PROGETTISTI:
Mandataria: STI Studio Tecnico Italia — Mandante: GIP Ingegneria — Mandante: ITI — Mandante: Arch. Salvatore Vermiglio
RESPONSABILE DI PROGETTO ED INCARICATO DELL'INTEGRAZIONE FRA LE VARIE PRESTAZIONI:
Ing. Alberto Cecchini

ELABORAZIONE PROGETTUALE
PROGETTISTA:
DIRETTORE TECNICO:
Ing. Alessandro Piacucci

ORDINE DELLA PROVINCIA DI VERONA — Sezione A — N° A1749 — DOTTORE INGEGNERE — ALESSANDRO PIACUCCI — SETTORE CIVILE E AMBIENTALE — INGEGNERIA DEI TRASPORTI

Redatto: Ragnacci — Verificato: Panfili — Approvato: Piacucci