PIANTA MURI PREFABBRICATI - ALA NORD-EST

Scala 1:100

PUNTO	COORDINATA X	COORDINATA Y
P1	139291.201	243865.679
P2	139293.655	243866.160
P3	139293.732	243865.767
P4	139296.186	243866.248
P5	139296.359	243865.365
P6	139301.265	243866.326
P7	139301.323	243866.032
P8	139303.777	243866.513
P9	139303.853	243866.120
P10	139306.307	243866.601
P11	139306.384	243866.209
P12	139308.837	243866.689
P13	139309.279	243864.432
P14	139306.826	243863.952
P15	139304.373	243863.471
P16	139304.392	243863.373
P17	139301.939	243862.892
P18	139297.032	243861.930
P19	139297.070	243861.734
P20	139294.617	243861.253
P21	139294.636	243861.155
P22	139292.182	243860.674

PIANTA MURI PREFABBRICATI - ALA NORD-OVEST

Scala 1:100

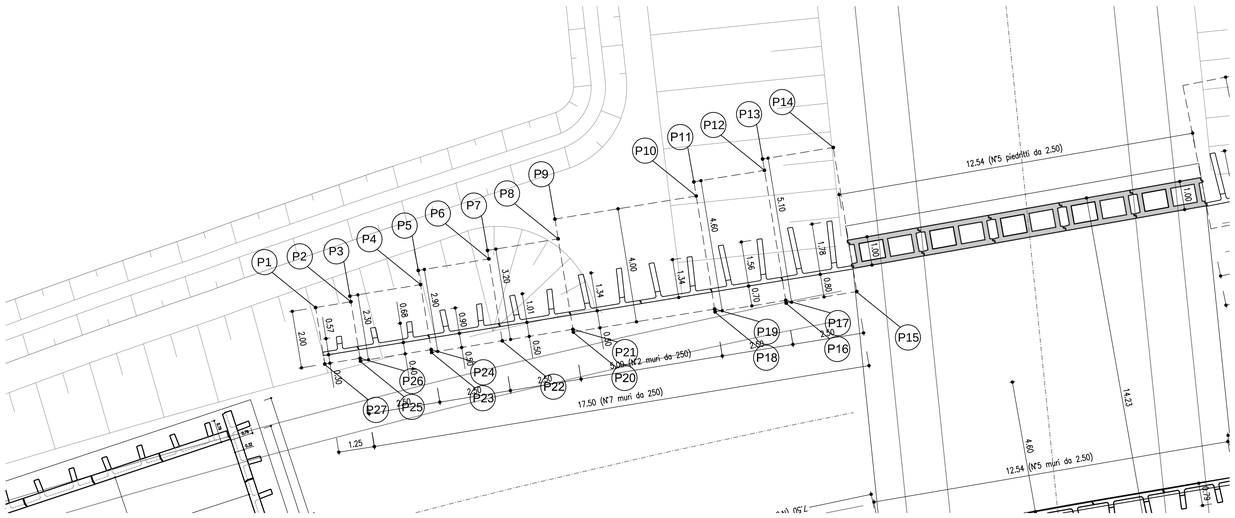

PUNTO	COORDINATA X	COORDINATA Y
P1	139260.902	243857.924
P2	139262.136	243858.125
P3	139262.103	243858.323
P4	139264.571	243858.726
P5	139264.490	243859.219
P6	139266.957	243859.623
P7	139266.909	243859.919
P8	139269.376	243860.322
P9	139269.263	243861.013
P10	139274.198	243861.819
P11	139274.117	243862.313
P12	139276.584	243862.716
P13	139276.520	243863.111
P14	139278.986	243863.514
P15	139279.809	243858.481
P16	139277.342	243858.078
P17	139277.326	243858.176
P18	139274.859	243857.773
P19	139274.843	243857.872
P20	139269.908	243857.065
P21	139269.892	243857.164
P22	139267.425	243856.761
P23	139264.958	243856.357
P24	139264.942	243856.456
P25	139262.474	243856.053
P26	139262.458	243856.151
P27	139261.225	243855.950

PIANTA MURI PREFABBRICATI - ALA SUD-EST

Scala 1:100

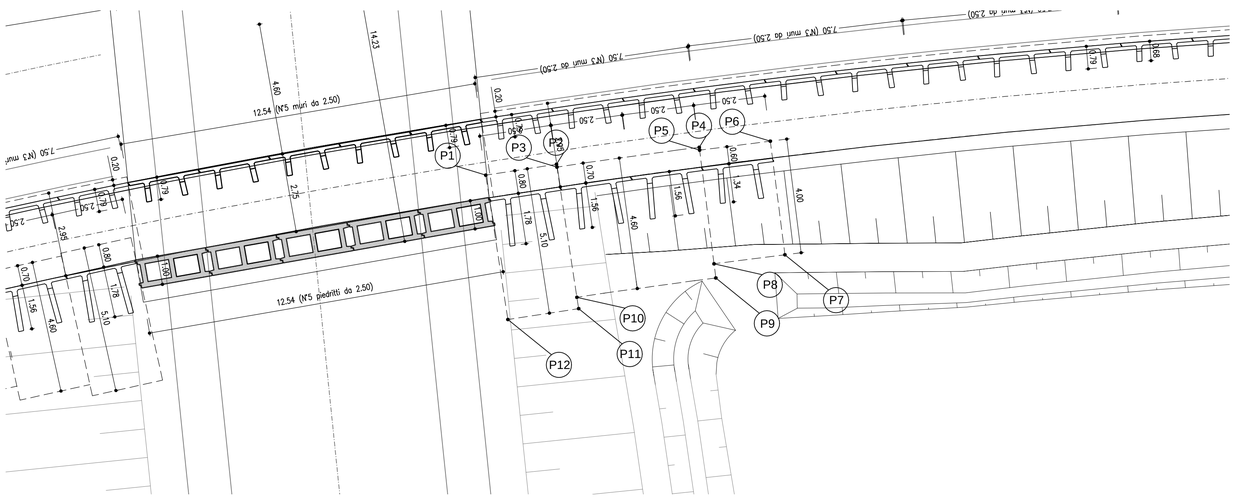

PUNTO	COORDINATA X	COORDINATA Y
P1	139293.150	243850.050
P2	139295.622	243850.429
P3	139295.637	243850.330
P4	139300.609	243851.022
P5	139300.621	243850.923
P6	139303.091	243851.236
P7	139303.602	243847.269
P8	139301.125	243846.955
P9	139301.188	243846.458
P10	139296.334	243845.783
P11	139296.395	243845.388
P12	139293.923	243845.008

PIANTA MURI PREFABBRICATI - ALA SUD-OVEST

Scala 1:100

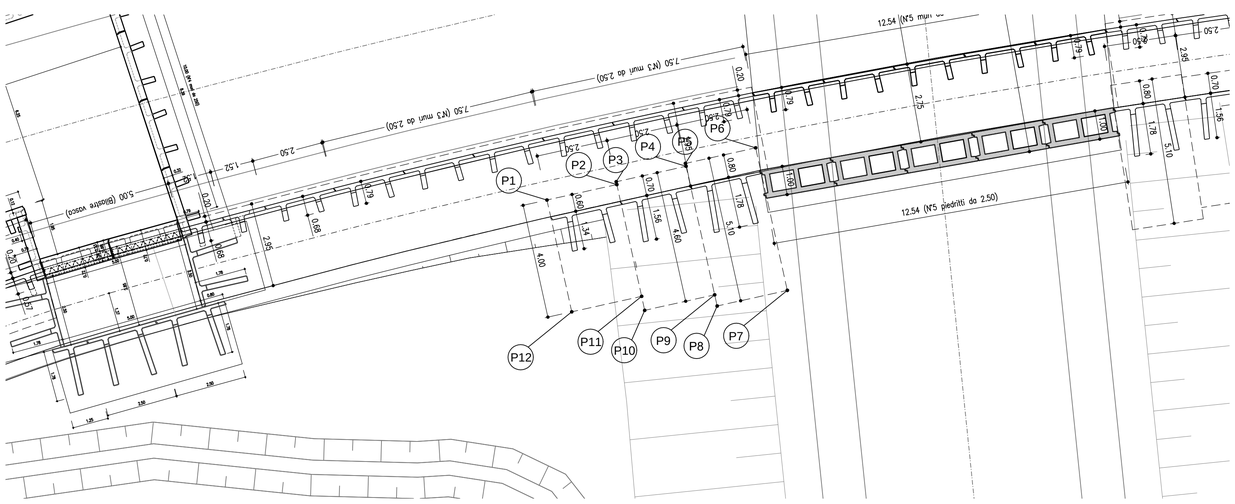

PUNTO	COORDINATA X	COORDINATA Y
P1	139273.465	243846.045
P2	139275.906	243846.586
P3	139275.884	243846.684
P4	139278.324	243847.225
P5	139278.303	243847.323
P6	139280.755	243847.868
P7	139282.862	243842.889
P8	139279.410	243842.344
P9	139279.323	243842.734
P10	139276.880	243842.193
P11	139276.772	243842.681
P12	139274.331	243842.140

MATRICE DI REVISIONE

REV	DATA	DESCRIZIONE MODIFICA

N.B.: LA TAVOLA SOSTITUISCE QUELLA RELATIVA AL CODICE E DEL PROGETTO ESECUTIVO

CONCESSIONI AUTOSTRADALI LOMBARDE — Autostrada Pedemontana Lombarda

COLLEGAMENTO AUTOSTRADALE
DALMINE - COMO - VARESE - VALICO DEL GAGGIOLO E OPERE AD ESSO CONNESSE
CODICE C.U.P. E81B09000510004

TRATTE B1, B2, C, D, TRVA13+14, GREENWAY

AS BUILT

TRATTA B1
OPERE D'ARTE MINORI
SOTTOVIA
SOTTOVIA SCATOLARE TRC011 - VIABILITA' LOCALE 2
PLANIMETRIA TRACCIAMENTO TAV. 2/3

IDENTIFICAZIONE ELABORATO

CODICE PROGETTO: F00107B

WBS								
FASE PROGETTUALE	LOTTO	ZONA	OPERA	TRATTO D'OPERA	AMBITO	TIPO ELABORATO	PROGRESSIVO	REVISIONE
A	C_1	H02	SO004	0	GN	PT	002	F

Scala: 1:100

DATA	DESCRIZIONE	REV
Gennaio 2017	Emissione	E

CONCEDENTE

CONCESSIONI AUTOSTRADALI LOMBARDE

CONCESSIONARIO

Autostrada Pedemontana Lombarda — Direttore Tecnico: Ing. Stefano Emilio Frigerio; Referente Tecnico: Ing. Mirko Marcozzi

APPROVATO

Autostrada Pedemontana Lombarda — Il Direttore dei Lavori: Ing. Francesco Domanico

IMPRESA

RAGGRUPPAMENTO TEMPORANEO IMPRESE:

Mandataria	Mandante	Mandante	Mandante cooptata
STRABAG A.G.	GLF Grandi Lavori Fincosit S.p.A.	ICM S.p.A.	STRABAG S.p.A.

PROGETTISTA - PROGETTO ESECUTIVO DI DETTAGLIO

RAGGRUPPAMENTO TEMPORANEO PROGETTISTI:

Mandataria	Mandante	Mandante	Mandante
3TI PROGETTI ITALIA INGEGNERIA INTEGRATA S.p.A.	GP ingegneria srl GESTIONE PROGETTI IN INGEGNERIA	CONSORZIO COOPERARE	Arch. Salvatore Vermiglio

RESPONSABILE DI PROGETTO ED INCARICATO DELL'INTEGRAZIONE FRA LE VARIE PRESTAZIONI:
Ing. Alberto Cecchini

ELABORAZIONE PROGETTUALE

PROGETTISTA:

DIRETTORE TECNICO:
Ing. Alessandro Placucci

Redatto: Ragnacci Verificato: Panfili

ORDINE DEGLI INGEGNERI DELLA PROVINCIA DI MILANO — Sezione A N° A17490 — DOTTORE INGEGNERE ALESSANDRO PLACUCCI — SETTORE CIVILE E AMBIENTALE — SETTORE INDUSTRIALE

Approvato: Placucci