SEZIONE LONGITUDINALE Scala 1:50

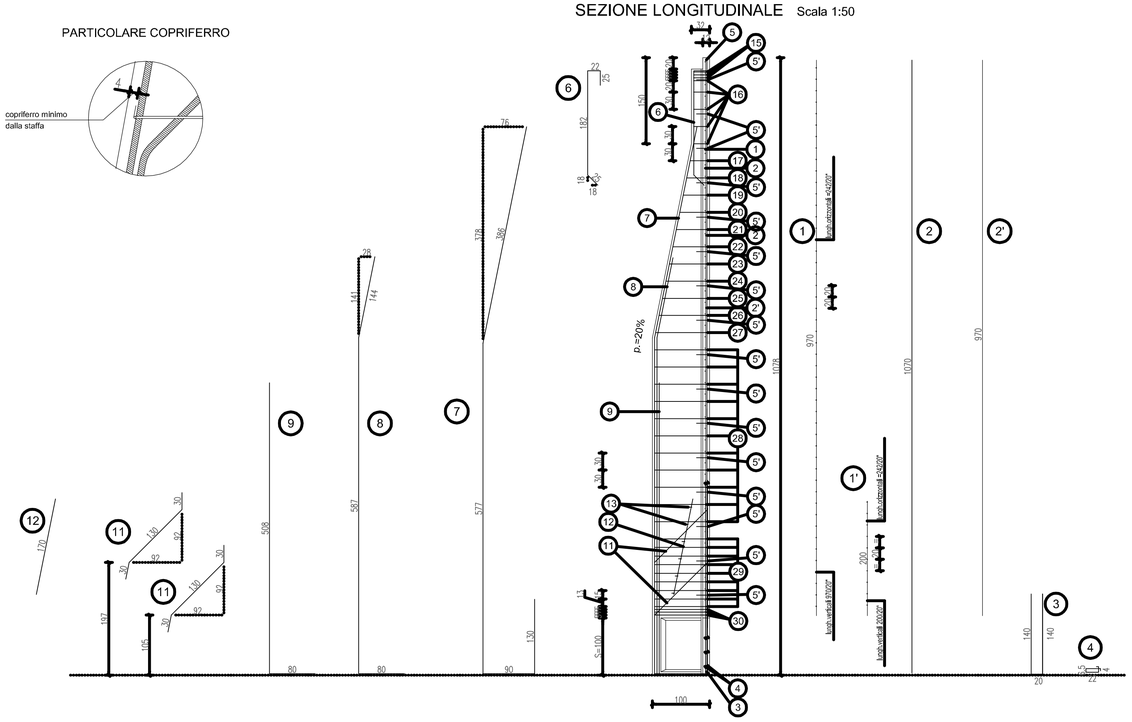

PARTICOLARE COPRIFERRO

SEZIONE TRASVERSALE
Scala 1:20

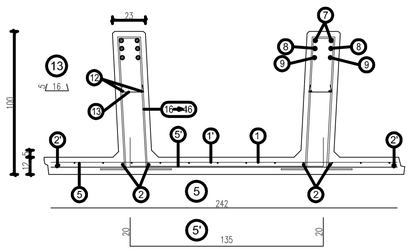

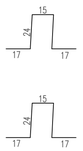

(15)
n°3+3 staffe Ø10 da concentrare nei primi 15 cm alla sommità del pannello (vedi tabella)

(16)
staffe Ø10/30 cm. da posizionare nel tratto verticale della nervatura del pannello (vedi tabella)

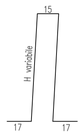

da pos. (17) a pos. (27)
staffe Ø10/30 cm. da posizionare nel tratto obliquo della nervatura del pannello (vedi tabella)

(28)
staffe Ø10/30 cm. da posizionare nel tratto verticale della nervatura del pannello (vedi tabella)

(29)
staffe Ø10/15 cm. da posizionare nel tratto verticale della nervatura del pannello (vedi tabella)

(30)
n°3+3 staffe Ø12 da concentrare nei primi 15 cm sopra la suola di fondazione (vedi tabella)

scatola s=100 cm.	H	(1)	(1')	(2)	(2')	(3)	(4)	(5)	(5')	(6)	(7)	(8)	(9)	(11)
	1100	n=1 Ø6-20x20 H=970 L=242	n=1 Ø6-20x20 H=200 L=242	n=2+2 Ø12 sv=1070	n°=1+1 Ø8 sv=970	n=2+2 Ø10 sv=300	n=6+6 Ø6 sv=65	n=1 Ø10 sv=242	n°=16 Ø8 Passo 60 sv=165	n=2+2 Ø12 sv=254	n=2+2 Ø20 sv=1183	n=2+2 Ø20 sv=811	n=2+2 Ø20 sv=588	n=2+2 Ø14 sv=190

(12)	(13)
n=2+2 Ø8 sv=170	n=6+6 Ø6 sv=26

TABELLA STAFFE

POS.	n°	Ø	h	sv.
(15)	3+3	10	24	97
(16)	4+4	10	24	97
(17)	1+1	10	30	109
(18)	1+1	10	36	121
(19)	1+1	10	42	133
(20)	1+1	10	48	145
(21)	1+1	10	54	157
(22)	1+1	10	60	169
(23)	1+1	10	66	181
(24)	1+1	10	72	193
(25)	1+1	10	78	205
(26)	1+1	10	84	217
(27)	1+1	10	90	229
(28)	11+11	10	92	233
(29)	9+9	10	92	233
(30)	3+3	10	92	233

PARTICOLARE SPONDE LATERALI
Scala 1:4

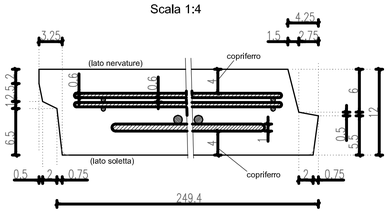

PARTICOLARE PROSPETTO ANTERIORE

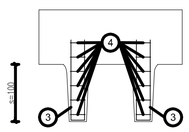

ARMATURA TIPOLOGICA VALIDA PER I MURI

(36) (37)

MATRICE DI REVISIONE

REV	DATA	DESCRIZIONE MODIFICA

N.B.: LA TAVOLA SOSTITUISCE QUELLA RELATIVA AL CODICE E DEL PROGETTO ESECUTIVO

CONCESSIONI AUTOSTRADALI LOMBARDE — Autostrada Pedemontana Lombarda

COLLEGAMENTO AUTOSTRADALE
DALMINE - COMO - VARESE - VALICO DEL GAGGIOLO E OPERE AD ESSO CONNESSE
CODICE C.U.P. E81B09000510004

TRATTE B1, B2, C, D, TRVA13+14, GREENWAY

AS BUILT

TRATTA B1
OPERE D'ARTE MINORI
SOTTOVIA SCATOLARE AGRICOLO TRC011
ARMATURA MURI TORRINO

IDENTIFICAZIONE ELABORATO
CODICE PROGETTO: F00107B

WBS								
FASE PROGETTUALE	LOTTO	ZONA	OPERA	TRATTO D'OPERA	AMBITO	TIPO ELABORATO	PROGRESSIVO	REVISIONE
A	1	H02	SO005	0	ON	AR	006	E

Scala: Varie

DATA	DESCRIZIONE	REV
Giugno 2017	Emissione	E

CONCEDENTE
CONCESSIONI AUTOSTRADALI LOMBARDE

CONCESSIONARIO
Autostrada Pedemontana Lombarda
Direttore Tecnico: Ing. Stefano Emilio Frigerio
Referente Tecnico: Ing. Mirko Marcozzi

APPROVATO
Autostrada Pedemontana Lombarda
Il Direttore dei Lavori: Ing. Francesco Domanico

IMPRESA
RAGGRUPPAMENTO TEMPORANEO IMPRESE:

Mandataria	Mandante	Mandante	Mandante cooptata
STRABAG A.G.	GLF Grandi Lavori Fincosit S.p.A.	ICM S.p.A.	STRABAG S.p.A.

PROGETTISTA - PROGETTO ESECUTIVO DI DETTAGLIO
RAGGRUPPAMENTO TEMPORANEO PROGETTISTI:

Mandataria	Mandante	Mandante	Mandante
3TI PROGETTI ITALIA	GP Ingegneria srl	CONSORZIO CIRIPEM	Arch. Salvatore Vermiglio

RESPONSABILE DI PROGETTO ED INCARICATO DELL'INTEGRAZIONE FRA LE VARIE PRESTAZIONI:
Ing. Alberto Cecchini

ELABORAZIONE PROGETTUALE
PROGETTISTA:

DIRETTORE TECNICO:
Ing. Alessandro Placucci

Redatto: Ragnacci Verificato: Panfili

ORDINE DEGLI INGEGNERI DELLA PROVINCIA DI PISTOIA — Sezione A N° A1740 — DOTTORE INGEGNERE — ALESSANDRO PLACUCCI — SETTORE CIVILE E AMBIENTALE — SETTORE INDUSTRIALE — Approvato: Placucci