SCASSERO ELEMENTI

OPERAZIONE DA ESEGUIRSI DOPO IL RAGGIUNGIMENTO DI
UNA MATURAZIONE MINIMA DEL CALCESTRUZZO DI 400 daN/cmq

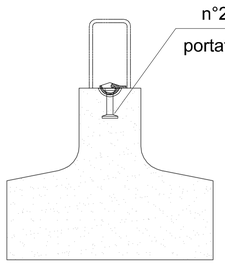

SCASSERO MEDIANTE 2 CARRI PONTE

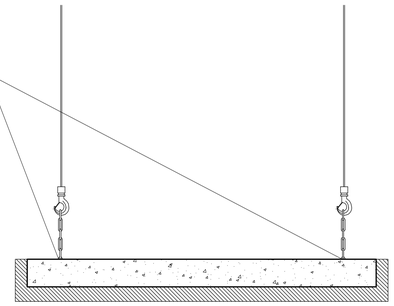

STOCCAGGIO ELEMENTI

Numero massimo di travi accatastabili: 5

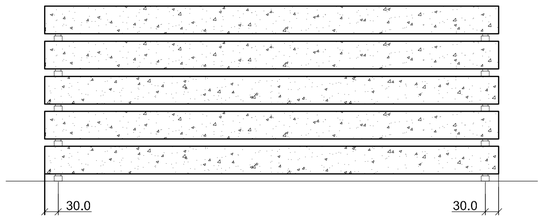

TRASPORTO TRAVE SU AUTOMEZZO

Numero massimo di travi sovrapposte: 2

N.B.: schema di trasporto con due stralli a cavallo degli appoggi avvolgenti il carico

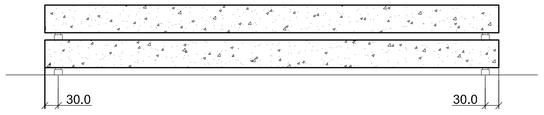

SCHEMA DI SOLLEVAMENTO

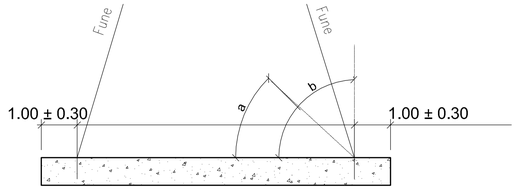

Angoli limite: a=45° ; b=90°

PARTICOLARE GANCIO TIPO "DEHA"

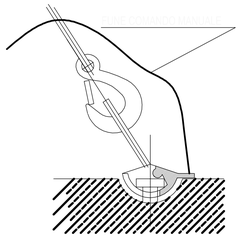

MATRICE DI REVISIONE

REV	DATA	DESCRIZIONE MODIFICA

N.B.: LA TAVOLA SOSTITUISCE QUELLA RELATIVA AL CODICE E DEL PROGETTO ESECUTIVO

CONCESSIONI AUTOSTRADALI LOMBARDE — Autostrada Pedemontana Lombarda

COLLEGAMENTO AUTOSTRADALE
DALMINE - COMO - VARESE - VALICO DEL GAGGIOLO E OPERE AD ESSO CONNESSE

CODICE C.U.P. E81B09000510004

TRATTE B1, B2, C, D, TRVA13+14, GREENWAY

AS BUILT

TRATTA B1

OPERE D'ARTE MINORI
SOTTOVIA
SOTTOVIA SCATOLARE AGRICOLO TRC011
PARTICOLARI COSTRUTTIVI MONTAGGIO TRAVI PREFABBRICATE

IDENTIFICAZIONE ELABORATO

CODICE PROGETTO: F0010/B

WBS							
FASE PROGETTUALE	LOTTO	ZONA	OPERA	TRATTO D'OPERA	AMBITO	TIPO ELABORATO	PROGRESSIVO	REVISIONE
A	1	H02	SO005	0	ON	PC	002	E

Scala: 1:100

DATA	DESCRIZIONE	REV
Giugno 2017	Emissione	E

CONCEDENTE

CONCESSIONI AUTOSTRADALI LOMBARDE

CONCESSIONARIO

Autostrada Pedemontana Lombarda — Direttore Tecnico: Ing. Stefano Emilio Frigerio; Referente Tecnico: Ing. Mirko Marcozzi

APPROVATO

Autostrada Pedemontana Lombarda — Il Direttore dei Lavori: Ing. Francesco Domanico

IMPRESA

RAGGRUPPAMENTO TEMPORANEO IMPRESE:

Mandataria	Mandante	Mandante	Mandante cooptata
STRABAG A.G.	GLF Grandi Lavori Fincosit S.p.A.	ICM S.p.A.	STRABAG S.p.A.

PROGETTISTA - PROGETTO ESECUTIVO DI DETTAGLIO

RAGGRUPPAMENTO TEMPORANEO PROGETTISTI:

Mandataria	Mandante	Mandante	Mandante
3TI PROGETTI ITALIA INGEGNERIA INTEGRATA S.p.A.	GP Ingegneria srl DIRETTORE PROGETTI DI INGEGNERIA	COOPSETTE	Arch. Salvatore Vermiglio

RESPONSABILE DI PROGETTO ED INCARICATO DELL'INTEGRAZIONE FRA LE VARIE PRESTAZIONI:
Ing. Alberto Cecchini

ORDINE DEGLI INGEGNERI DELLA PROVINCIA DI BERGAMO — Dott. Ing. ALBERTO CECCHINI — 1515a

ELABORAZIONE PROGETTUALE

PROGETTISTA:

DIRETTORE TECNICO:
Ing. Alessandro Placucci

ORDINE DEGLI INGEGNERI DELLA PROVINCIA DI BERGAMO — Sezione A N° A1749 — DOTTORE INGEGNERE ALESSANDRO PLACUCCI — SETTORE CIVILE E AMBIENTALE — SETTORE INDUSTRIALE

Redatto: Ragnacci **Verificato:** Panfili **Approvato:** Placucci