## Planimetria di tracciamento scatolare/vasca
Scala 1:100

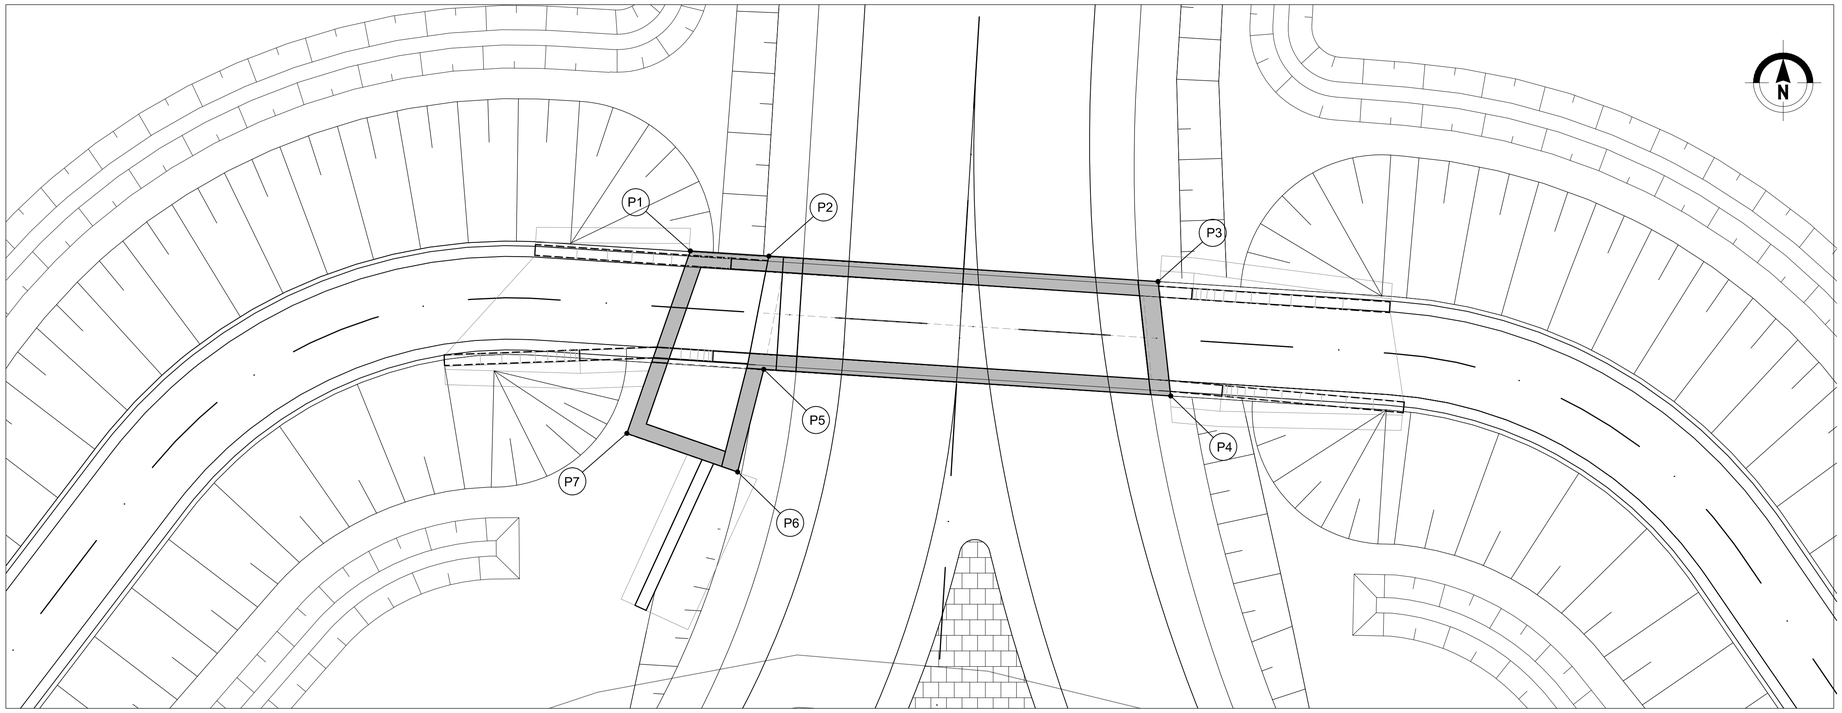


## Planimetria di tracciamento muri e cordoli
Scala 1:100

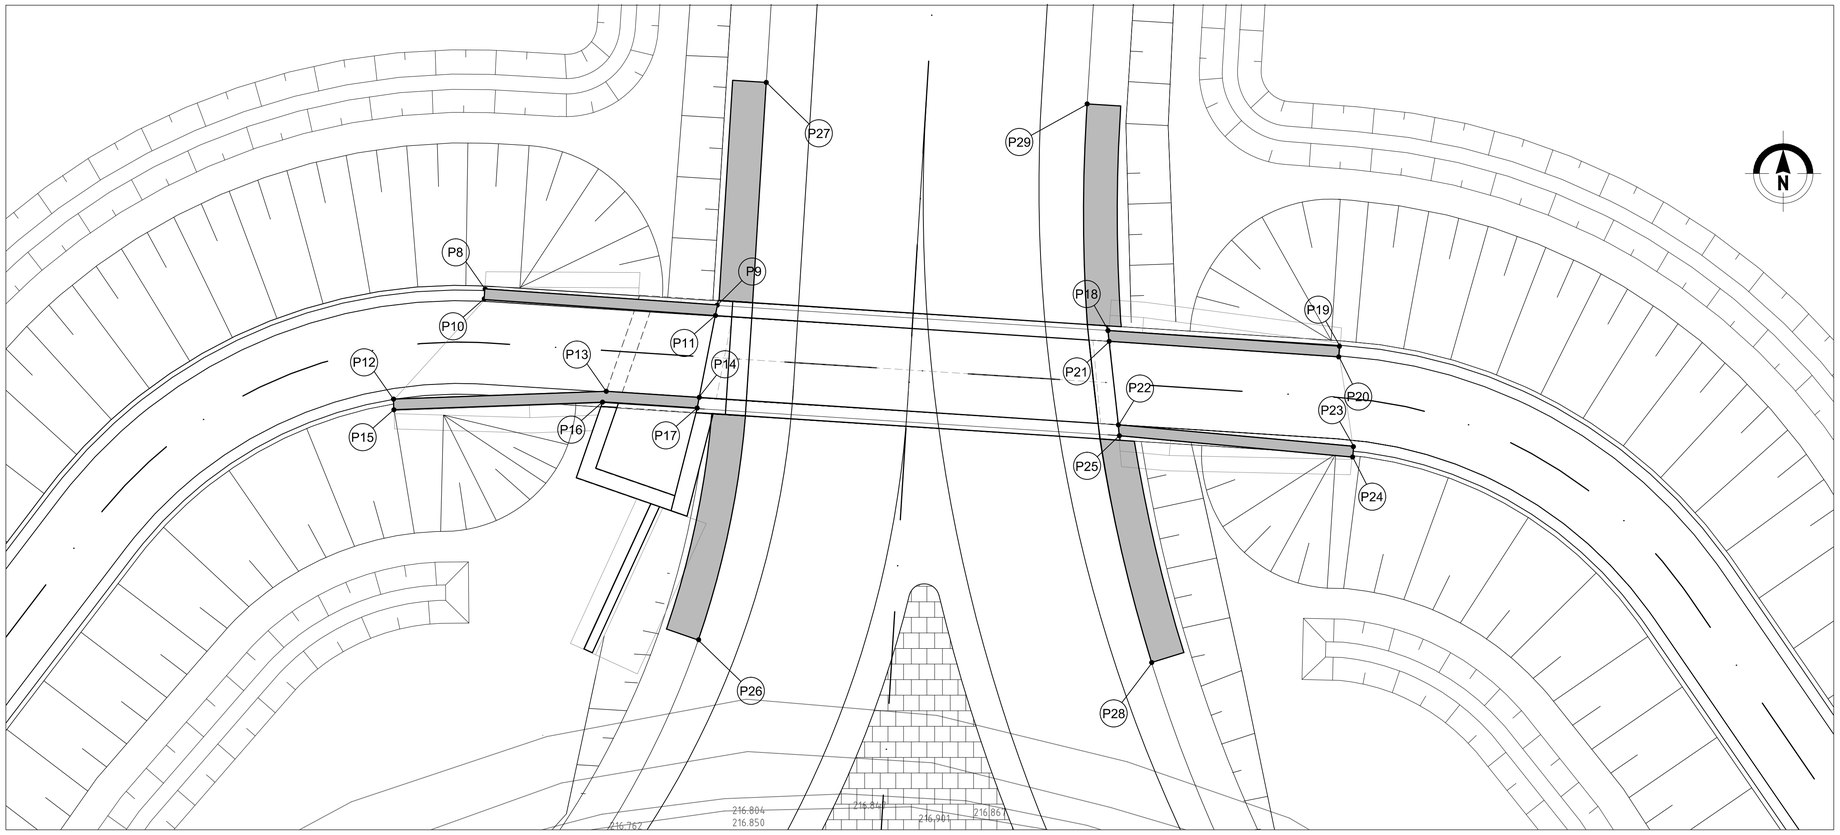


## Coordinate di tracciamento opere

| PUNTO | COORDINATA X | COORDINATA Y |
|---|---|---|
| P1 | 139128.01 | 239908.43 |
| P2 | 139130.58 | 239908.27 |
| P3 | 139143.28 | 239907.44 |
| P4 | 139143.70 | 239903.70 |
| P5 | 139130.41 | 239904.57 |
| P6 | 139129.56 | 239901.22 |
| P7 | 139125.94 | 239902.48 |
| P8 | 139122.96 | 239908.64 |
| P9 | 139130.55 | 239908.12 |
| P10 | 139122.93 | 239908.29 |
| P11 | 139130.48 | 239907.77 |
| P12 | 139119.97 | 239905.05 |
| P13 | 139126.92 | 239905.30 |
| P14 | 139129.96 | 239905.10 |
| P15 | 139119.99 | 239904.70 |
| P16 | 139126.80 | 239904.94 |
| P17 | 139129.89 | 239904.75 |
| P18 | 139143.31 | 239907.28 |
| P19 | 139150.86 | 239906.77 |
| P20 | 139150.83 | 239906.42 |
| P21 | 139143.34 | 239906.93 |
| P22 | 139143.64 | 239904.20 |
| P23 | 139151.32 | 239903.50 |
| P24 | 139151.29 | 239903.15 |
| P25 | 139143.68 | 239903.85 |
| P26 | 139129.93 | 239897.18 |
| P27 | 139132.14 | 239915.38 |
| P28 | 139144.73 | 239896.44 |
| P29 | 139142.62 | 239914.68 |

### MATRICE DI REVISIONE

| REV | DATA | DESCRIZIONE MODIFICA |
|---|---|---|
| | | |
| | | |
| | | |
| | | |
| | | |
| | | |

N.B.: LA TAVOLA SOSTITUISCE QUELLA RELATIVA AL CODICE | E | | | | | | | | DEL PROGETTO ESECUTIVO

CONCESSIONI AUTOSTRADALI LOMBARDE — Autostrada Pedemontana Lombarda

COLLEGAMENTO AUTOSTRADALE
DALMINE - COMO - VARESE - VALICO DEL GAGGIOLO E OPERE AD ESSO CONNESSE

CODICE C.U.P. E81B09000510004

**TRATTE B1, B2, C, D, TRVA13+14, GREENWAY**

# AS BUILT

**TRATTA B1**

OPERE D'ARTE MINORI - SOTTOVIA
SOTTOVIA SCATOLARE TRC011 - SOTTOPASSO CICLOPEDONALE
PIANTA TRACCIAMENTO OPERE

**IDENTIFICAZIONE ELABORATO**

CODICE PROGETTO: F00107B

| WBS | | | | | | | | |
|---|---|---|---|---|---|---|---|---|
| FASE PROGETTUALE | LOTTO | ZONA | OPERA | TRATTO DI OPERA | AMBITO | TIPO ELABORATO | PROGRESSIVO | REVISIONE |
| A | 1 | H02 | SO006 | 0 | ON | PT | 001 | E |

Scala: 1:100

| DATA | DESCRIZIONE | REV |
|---|---|---|
| Settembre 2017 | Emissione | E |

**CONCEDENTE**

CONCESSIONI AUTOSTRADALI LOMBARDE

**CONCESSIONARIO**

Autostrada Pedemontana Lombarda — Direttore Tecnico: Ing. Giuseppe Sambo — Referente Tecnico:

**APPROVATO**

Autostrada Pedemontana Lombarda — Il Direttore dei Lavori: Ing. Francesco Domanico

**IMPRESA**

*RAGGRUPPAMENTO TEMPORANEO IMPRESE:*

*Mandataria* STRABAG A.G. — *Mandante* GLF Grandi Lavori Fincosit S.p.A. — *Mandante* ICM S.p.A. — *Mandante cooptata* STRABAG S.p.A.

**PROGETTISTA - PROGETTO ESECUTIVO DI DETTAGLIO**

*RAGGRUPPAMENTO TEMPORANEO PROGETTISTI:*

*Mandataria* 3TI PROGETTI ITALIA INGEGNERIA INTEGRATA S.p.A. — *Mandante* GP ingegneria srl GESTIONE PROGETTI DI INGEGNERIA — *Mandante* — *Mandante* Arch. Salvatore Vermiglio

*RESPONSABILE DI PROGETTO ED INCARICATO DELL'INTEGRAZIONE FRA LE VARIE PRESTAZIONI:*
Ing. Alberto Cecchini

**ELABORAZIONE PROGETTUALE**

*PROGETTISTA:*
Cooprogetti Soc. Coop.

*DIRETTORE TECNICO:*
Ing. Alessandro Placucci

Redatto: Ragnacci — Verificato: Panfili — Approvato: Placucci

ORDINE DEGLI INGEGNERI DELLA PROVINCIA DI VARESE — Sezione A — N° A1740 — DOTTORE INGEGNERE ALESSANDRO PLACUCCI — SETTORE CIVILE E AMBIENTALE — SETTORE INDUSTRIALE