PIANTA TRACCIATO SCATOLARE CICLABILE (scala 1:100)

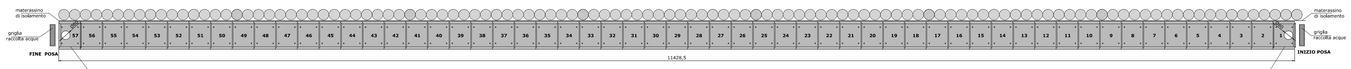

MANUFATTO DI TESTATA SCATOLARE IN cls. ARMATO VIBROCOMPRESSO cm. 210 x 350 x L.200 sp. cm. 25 con parete di tamponamento, foro Ø800 mm per ispezione e foro Ø200 per areazione m³ (**6,26+1,47**) - peso **19.325** Kg./cad.

direzione A9

MANUFATTO DI TESTATA SCATOLARE IN cls. ARMATO VIBROCOMPRESSO cm. 210 x 350 x L.200 sp. cm. 25 con parete di tamponamento, foro Ø800 mm per ispezione e foro Ø200 per areazione m³ (**6,26+1,47**) - peso **19.325** Kg./cad.

direzione LENTATE

SEZIONE LONGITUDINALE TRACCIATO SCATOLARE CICLABILE (scala 1:100)

MANUFATTO DI TESTATA SCATOLARE IN cls. ARMATO VIBROCOMPRESSO cm. 210 x 350 x L.200 sp. cm. 25 con parete di tamponamento, foro Ø800 mm per ispezione e foro Ø200 per areazione m³ (**6,26+1,47**) - peso **19.325** Kg./cad.

SCATOLARE IN cls. ARMATO VIBROCOMPRESSO cm. 210 x 350 x L.200 sp. cm. 25 con foro Ø200 per areazione m³ **6,26** - peso **15.650** Kg./cad.

MANUFATTO DI TESTATA SCATOLARE IN cls. ARMATO VIBROCOMPRESSO cm. 210 x 350 x L.200 sp. cm. 25 con parete di tamponamento, foro Ø800 mm per ispezione e foro Ø200 per areazione m³ (**6,26+1,47**) - peso **19.325** Kg./cad.

SCATOLARE CICLOPEDONALE TIPO 210 x 350 x L. 200 spess. 25 cm.

SEZIONE LONGITUDINALE 1:50

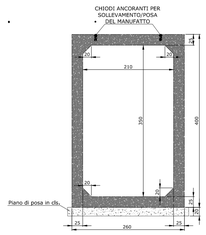

SEZIONE TRASVERSALE 1:50

SCATOLARE IN cls. ARMATO VIBROCOMPRESSO
cm. 210 x 350 x L.200 spess. cm. 25 - m³ **6,26** - peso **15.650** Kg./cad.

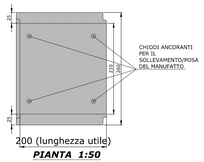

PIANTA 1:50

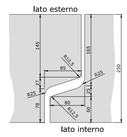

PARTICOLARE INCASTRO SCATOLARE spess. 25 cm (scala 1:5)

SCATOLARE CICLOPEDONALE 210 x 350 x L. 200 spess. 25 cm. di testata con pareti di tamponamento e forometria Ø800 per ispezione cunicolo

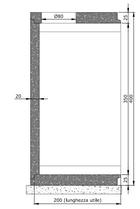

SEZIONE LONGITUDINALE 1:50

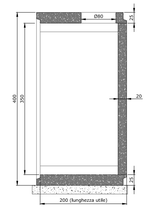

SEZIONE LONGITUDINALE 1:50

SCATOLARE IN cls. ARMATO VIBROCOMPRESSO
cm. 210 x 350 x L.200 spess. cm. 25
con testata di tamponamento - m³ (**6,26+1,47**) - peso **19.325** Kg./cad.

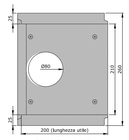

PIANTA 1:50

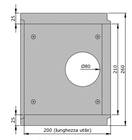

PIANTA 1:50

PARAPETTO TIPO CON TUBOLARI E RETE

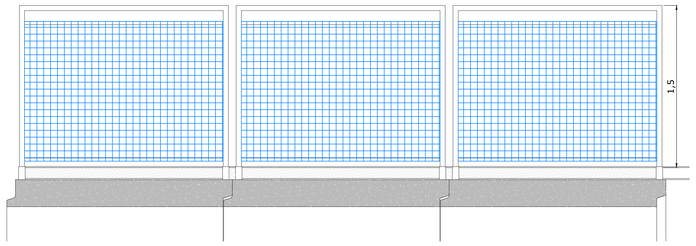

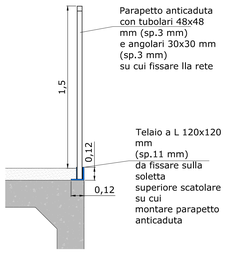

Parapetto anticaduta con tubolari 48x48 mm (sp.3 mm) e angolari 30x30 mm (sp.3 mm) su cui fissare lla rete

Telaio a L 120x120 mm (sp.11 mm) da fissare sulla soletta superiore scatolare su cui montare parapetto anticaduta

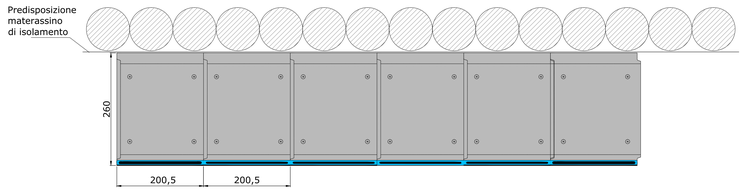

PIANTA SCATOLARE CICLABILE 1:50

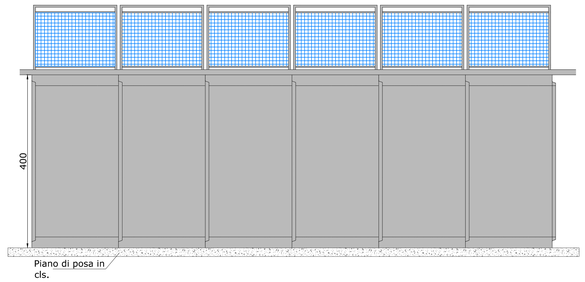

SEZIONE LONGITUDINALE SCATOLARE CICLABILE 1:50

MATRICE DI REVISIONE

REV	DATA	DESCRIZIONE MODIFICA

N.B.: LA TAVOLA SOSTITUISCE QUELLA RELATIVA AL CODICE | E | | | | | | | | | DEL PROGETTO ESECUTIVO

CONCESSIONI AUTOSTRADALI LOMBARDE — Autostrada Pedemontana Lombarda

COLLEGAMENTO AUTOSTRADALE
DALMINE - COMO - VARESE - VALICO DEL GAGGIOLO E OPERE AD ESSO CONNESSE
CODICE C.U.P. F11B06002700007

TRATTE B1, B2, C, D, TRVA13+14, GREENWAY

AS BUILT

TRATTA B1
OPERE D'ARTE MINORI - SOTTOVIA
SOTTOVIA CICLABILE VIA LOMBARDIA
PLANIMETRIA DI INQUADRAMENTO, PARTICOLARI E SEZIONI

IDENTIFICAZIONE ELABORATO

CODICE PROGETTO: F001078

WBS									
FASE PROGETTUALE	LOTTO	ZONA	OPERA	TIPO/TITOLO OPERA	AMBITO	TIPO ELABORATO	PROGRESSIVO	REVISIONE
A	1	04	IR015	B	CN	P2	001	E

Scala: -

DATA	DESCRIZIONE	REV
Febbraio 2015	Emissione	E

CONCEDENTE
CONCESSIONI AUTOSTRADALI LOMBARDE

CONCESSIONARIO
Autostrada Pedemontana Lombarda — Direttore Tecnico: Ing. Ennio Arrn; Referente Tecnico:

APPROVATO
Autostrada Pedemontana Lombarda — Il Direttore dei Lavori: Ing. Francesco Domenico

IMPRESA
RAGGRUPPAMENTO TEMPORANEO IMPRESE:

Mandataria	Mandante	Mandante	Mandante cooptata
STRABAG A.G.	GLF Grandi Lavori Fincosit S.p.A.	Impresa costruzioni Giuseppe Maltauro S.p.A.	STRABAG S.p.A.

STRABAG — GLF GRANDI LAVORI FINCOSIT — MALTAURO — STRABAG

PROGETTISTA - PROGETTO ESECUTIVO DI DETTAGLIO
RAGGRUPPAMENTO TEMPORANEO PROGETTISTI:

Mandataria	Mandante	Mandante	Mandante
3S PROGETTI-ITALIA	GP Progetti	Studio Associato Vermiglio	Arch. Salvatore Vermiglio

RESPONSABILE DI PROGETTO ED INCARICATO DELL'INTEGRAZIONE FRA LE VARIE PRESTAZIONI
Ing. Alberto Cecchini

ELABORAZIONE PROGETTUALE

PROGETTISTA
COPREM S.r.l.

DIRETTORE TECNICO
Ing. Andrea Locatelli

3TI ITALIA S.p.A.
DIRETTORE TECNICO
Ing. Stefano Luca Pinasco
Ordine degli Ingegneri
Provincia di Roma n. 20809

Redatto: Ghezzi — **Verificato:** Locatelli — Approvato: Possati