PALI ø1200 L=18.00m
ARMATURA PALI PARATIA MURO 1
SCALA 1:50

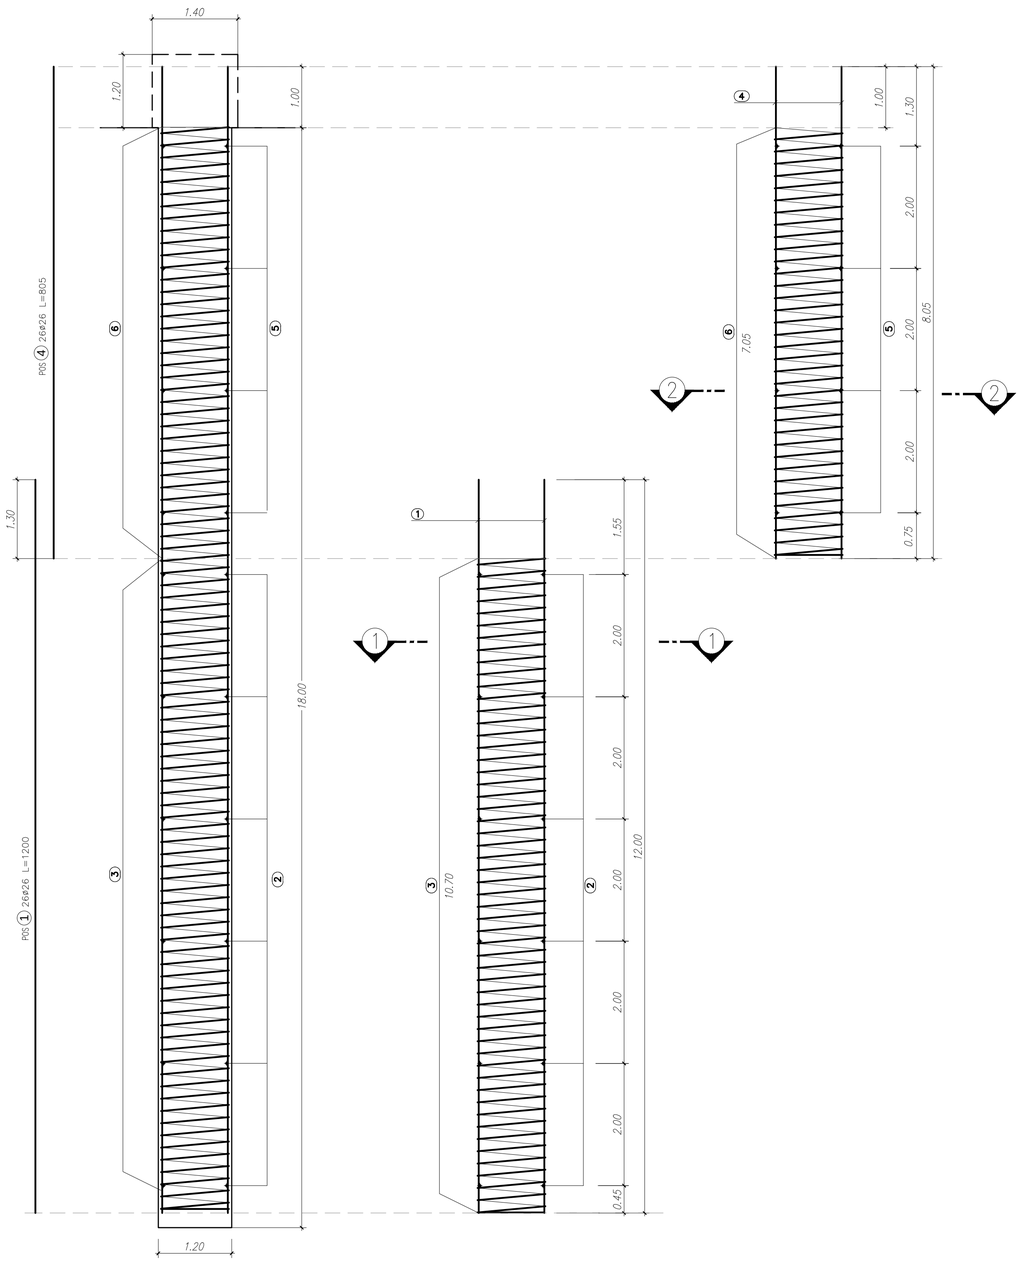

PALI PARATIA
SEZIONE 2–2
SCALA 1:25

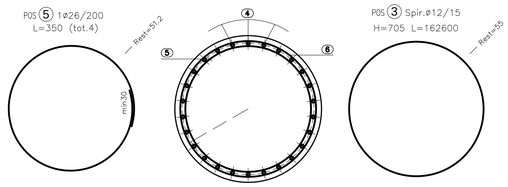

PALI PARATIA
SEZIONE 1–1
SCALA 1:25

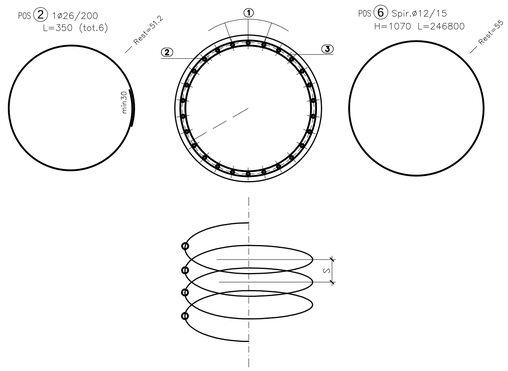

CORDOLO TESTA PALI
SEZIONE
SCALA 1:25

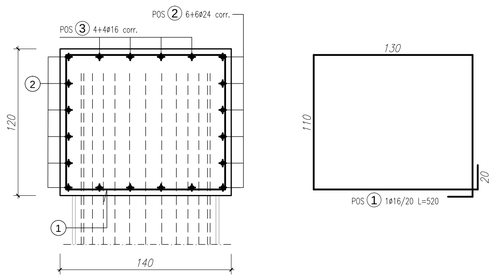

DISTINTA FERRI

Barre

Sagoma	Pos.	ø (mm)	nb	A (cm)	B (cm)	L (m)	Ltot (m)
	1	26	26	1200		12.00	312.00
	4	26	26	805		8.05	209.3
	2	26	6	160	191	3.50	21.02
	5	26	4	160	191	3.50	14.02

Spirali

Spirale	Pos.	R (cm)	H (m)	ng	ø (mm)	S (cm)	Ltot (m)
	3	55	10.70	1	12	15	246.8
	6	55	7.05	1	12	15	162.6

Massa barre

ø (mm)	M/L (kg/m)	Ltot (m)	Mtot (kg)
26	4.168	556.34	2318.8
		Tot.	2318.8

Massa spirali

ø (mm)	M/L (kg/m)	Ltot (m)	Mtot (kg)
12	0.888	409.4	363.6
		Tot.	363.6

Massa totale acciaio: 2682.4 kg

N.B.: LA TABELLA FERRI SI RIFERISCE AL SINGOLO PALO

MATRICE DI REVISIONE

REV	DATA	DESCRIZIONE MODIFICA

N.B.: LA TAVOLA SOSTITUISCE QUELLA RELATIVA AL CODICE E DEL PROGETTO ESECUTIVO

CONCESSIONI AUTOSTRADALI LOMBARDE — Autostrada Pedemontana Lombarda

COLLEGAMENTO AUTOSTRADALE
DALMINE - COMO - VARESE - VALICO DEL GAGGIOLO E OPERE AD ESSO CONNESSE
CODICE C.U.P. F11B06000270007

TRATTE B1, B2, C, D, TRVA13+14, GREENWAY

AS BUILT

TRATTA B1

OPERE D' ARTE MINORI - OPERE DI SOSTEGNO
OPERE DI PROTEZIONE TRALICCIO TERNA SU MURO 1
PARATIA MURO 1 - Armatura Pali

IDENTIFICAZIONE ELABORATO

CODICE PROGETTO: F00107B

WBS								
FASE PROGETTUALE	LOTTO	ZONA	OPERA	TRATTO D'OPERA	AMBITO	TIPO ELABORATO	PROGRESSIVO	REVISIONE
A	1	A02	TR202	B	OS	AR	001	E

Scala: varie

DATA	DESCRIZIONE	REV
Dicembre 2015	Emissione	E

CONCEDENTE

CONCESSIONI AUTOSTRADALI LOMBARDE

CONCESSIONARIO

Autostrada Pedemontana Lombarda
Direttore Tecnico: Ing. Enrico Arini
Referente Tecnico: Arch. Giovanni Cannito

APPROVATO

Autostrada Pedemontana Lombarda
Il Direttore dei Lavori: Ing. Francesco Domanico

IMPRESA

RAGGRUPPAMENTO TEMPORANEO IMPRESE:

Mandataria	Mandante	Mandante	Mandante cooptata
STRABAG A.G.	GLF Grandi Lavori Fincosit S.p.A.	Impresa costruzioni Giuseppe Maltauro S.p.A.	STRABAG S.p.A.

STRABAG — GRANDI LAVORI FINCOSIT — MALTAURO — STRABAG

PROGETTISTA - PROGETTO ESECUTIVO DI DETTAGLIO

RAGGRUPPAMENTO TEMPORANEO PROGETTISTI:

Mandataria	Mandante	Mandante	Mandante
3TI PROGETTI ITALIA	GP Ingegneria srl GESTIONE PROGETTI DI INGEGNERIA		Arch. Salvatore Vermiglio

RESPONSABILE DI PROGETTO ED INCARICATO DELL'INTEGRAZIONE FRA LE VARIE PRESTAZIONI:
Ing. Alberto Cecchini

ALBERTO CECCHINI — ORDINE INGEGNERI PROV. MI n° 15158

ELABORAZIONE PROGETTUALE

PROGETTISTA:
3TI PROGETTI ITALIA S.p.A

3TI ITALIA S.p.A.
DIRETTORE TECNICO
Ing. Stefano Luca Possati
Ordine degli Ingegneri
Provincia di Roma n. 20809

Redatto: Malorgio — Verificato: Cosciotti — Approvato: Possati