PLANIMETRIA

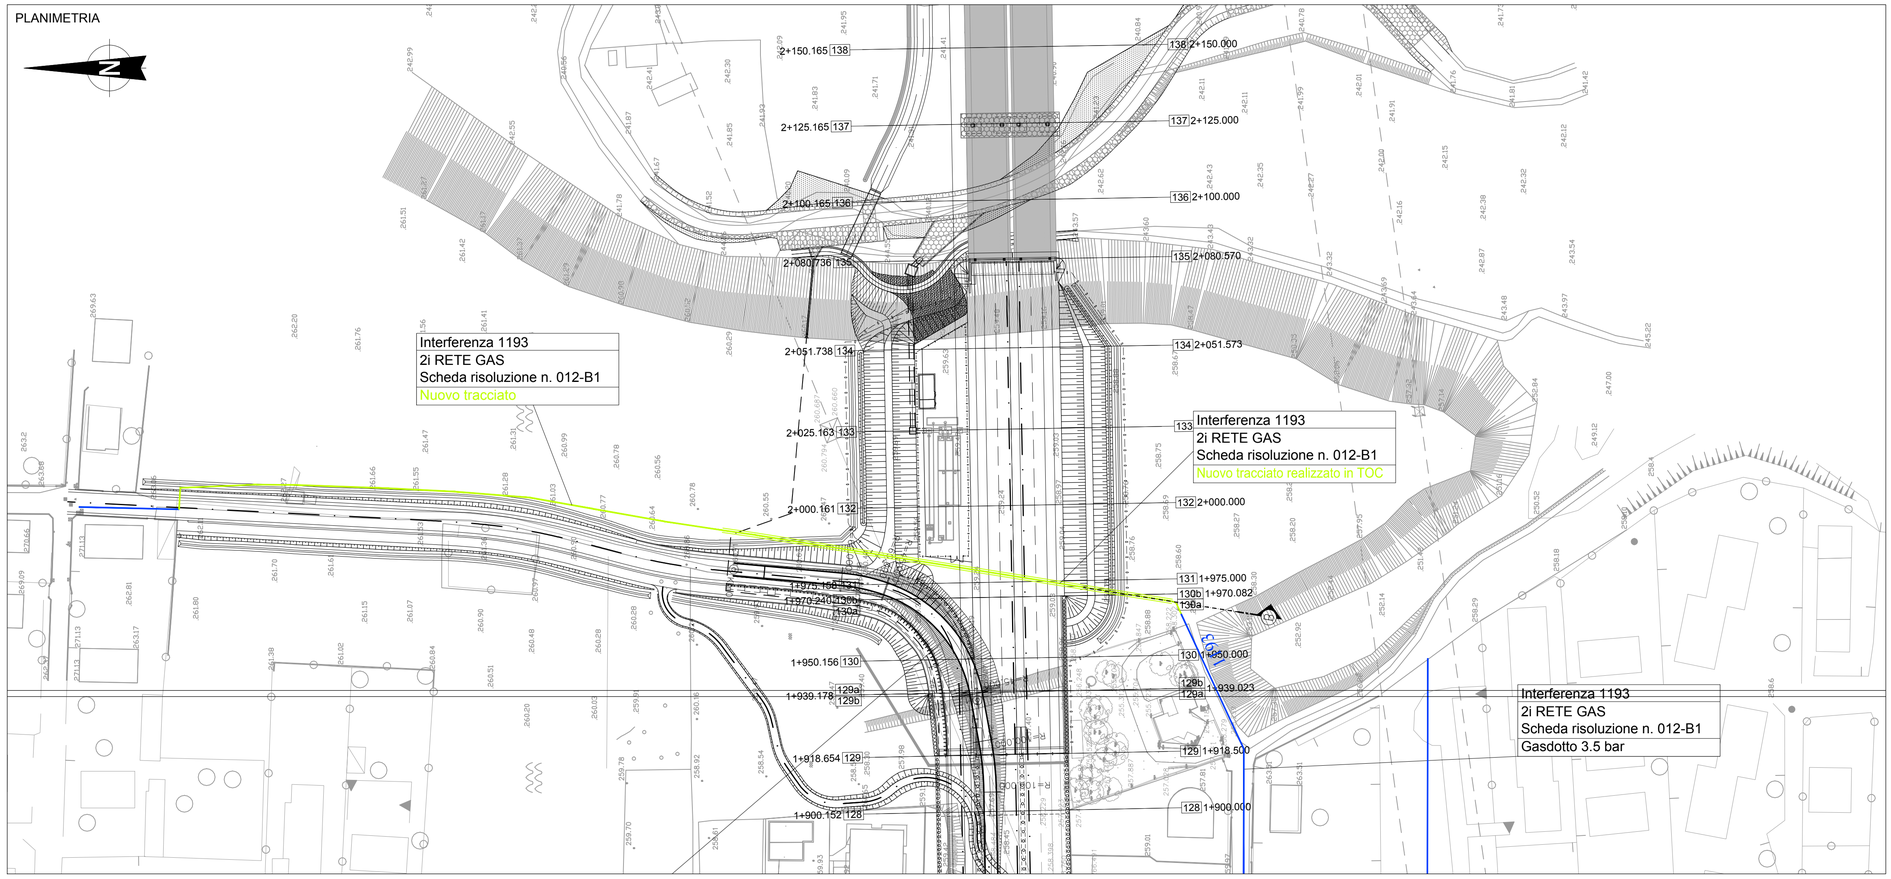


SCALA 1:200

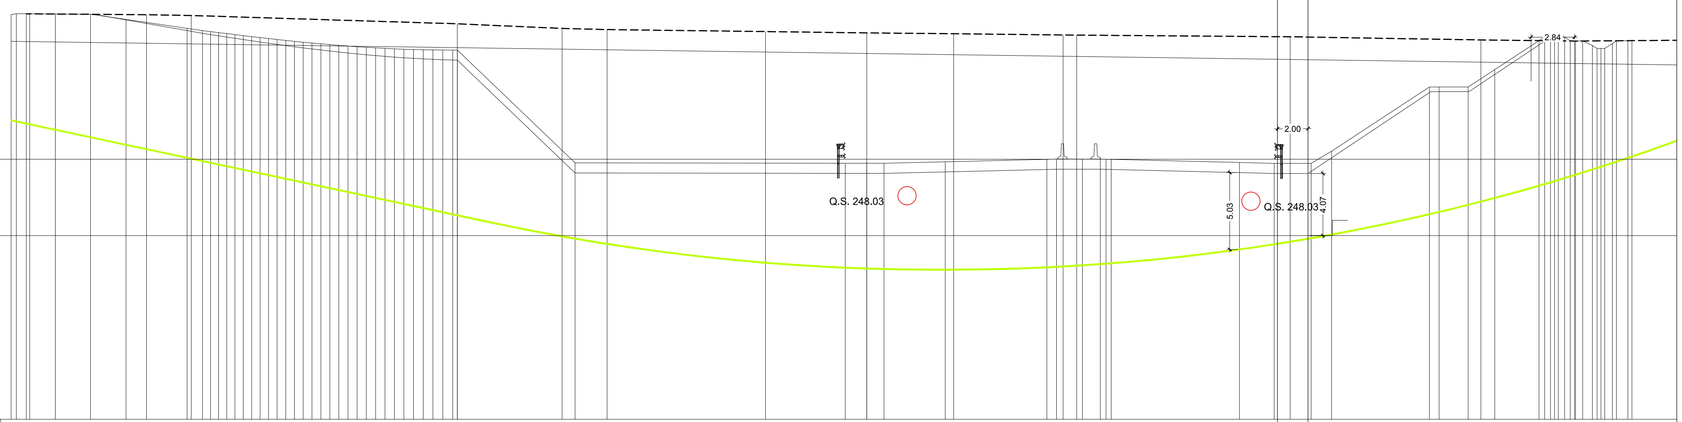

QT.RIF. 234.000

| | | |