
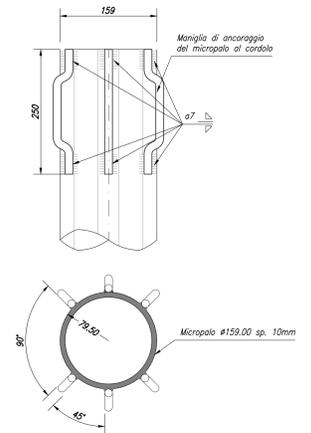
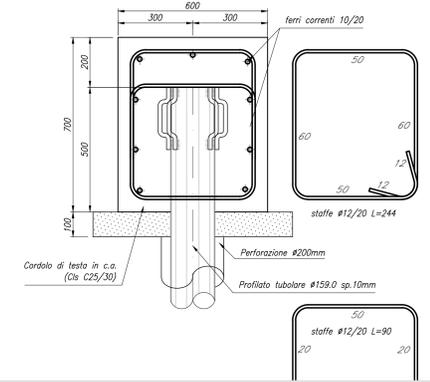
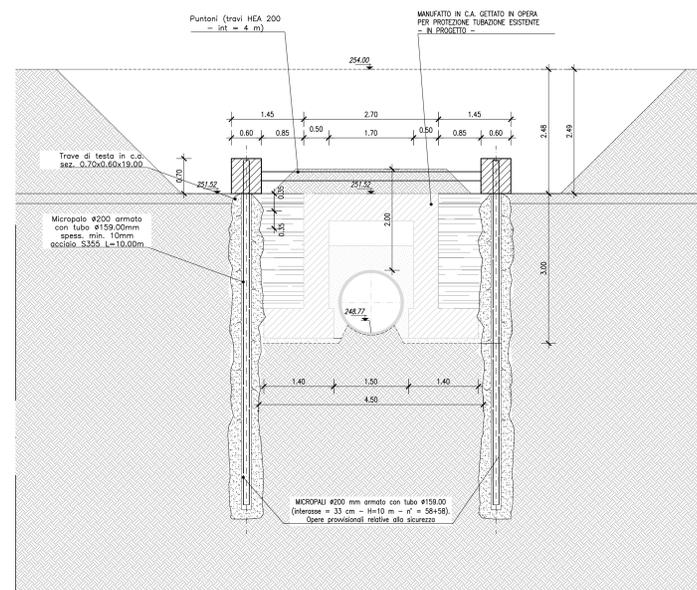
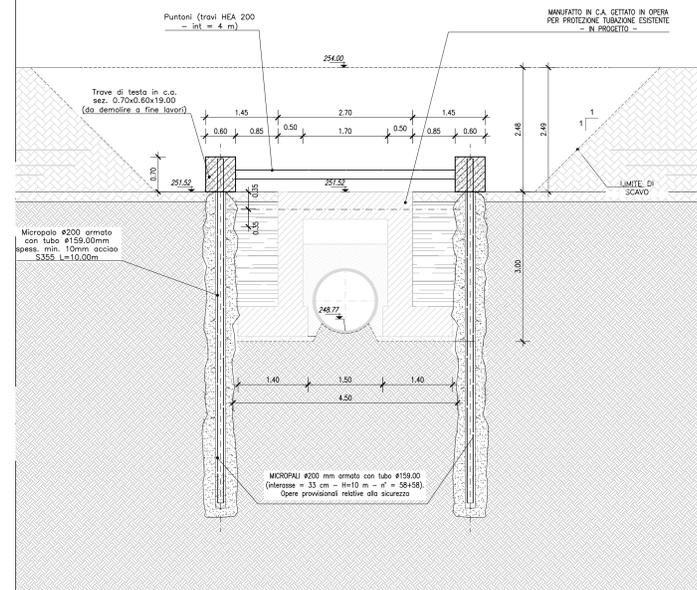
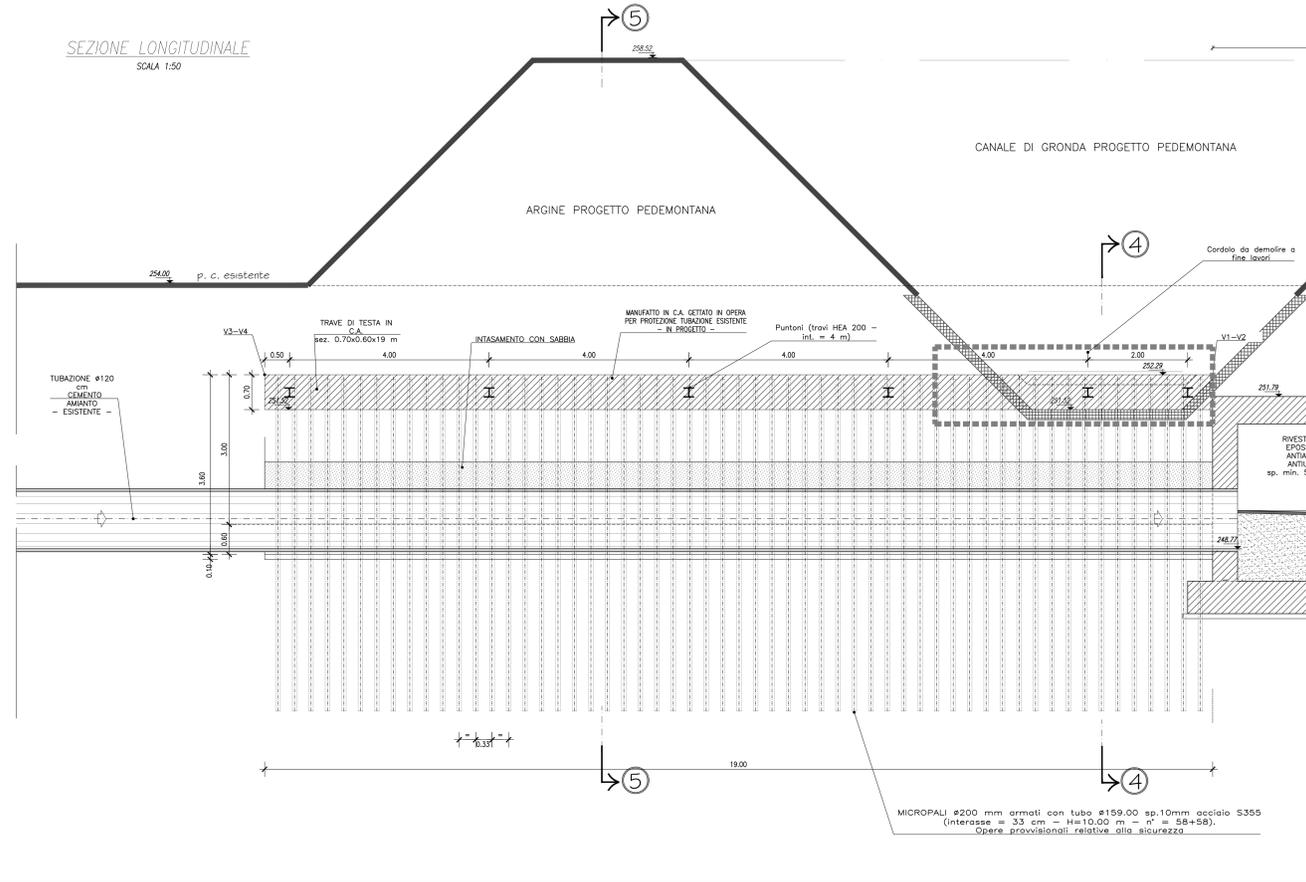


253.29

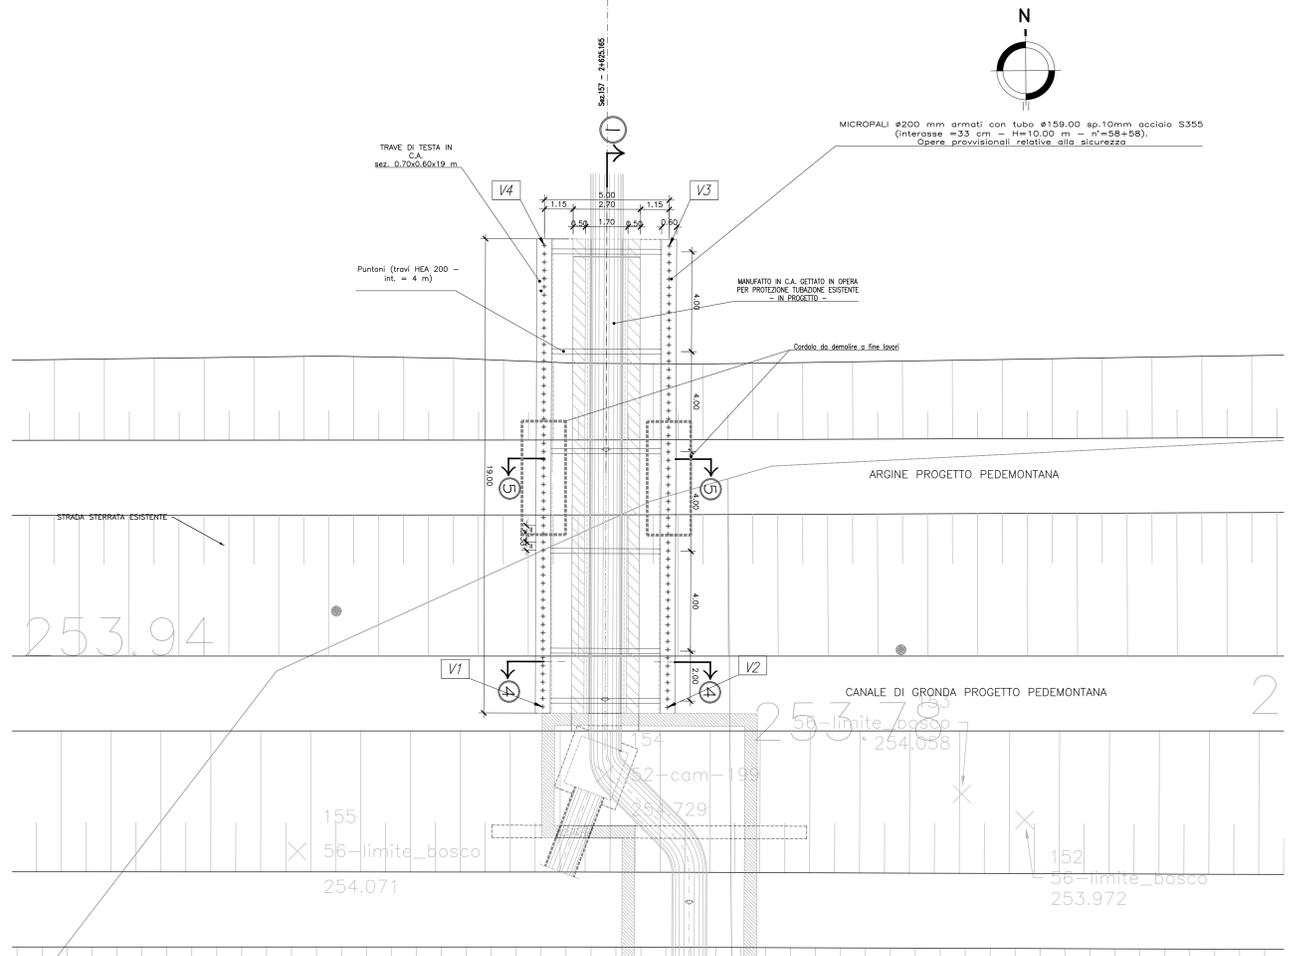

VERTICI	X	Y	Z
V1	X=138331.28	Y=245394.87	+251.52
V2	X=138336.28	Y=245394.85	
V3	X=138336.34	Y=245413.33	
V4	X=138331.34	Y=245413.35	

REV	DATA	DESCRIZIONE MODIFICA

N.B.: LA TAVOLA SOSTITUISCE QUELLA RELATIVA AL CODICE [ ] DEL PROGETTO ESECUTIVO

**COLLEGAMENTO AUTOSTRADALE DALMINE - COMO - VARESE - VALICO DEL GAGGIOLO E OPERE AD ESSO CONNESSE**  
**TRATTE B1, B2, C, D, TRAVI 13+14, GREENWAY AS BUILT**  
**TRATTA B1**  
 OPERE D'ARTE MINORI - OPERE DI SOSTEGNO BERLINESI PROVVISORIA INTERFERENZA LURA 1200 PIANTE, SEZIONI E PARTICOLARI COSTRUTTIVI

**IMPRESA**  

**PROGETTISTA - PROGETTO ESECUTIVO DI DETTAGLIO**  
 STRABAG A.G.

**CONCEDENTE**  
 REGIONE LOMBARDA

**APPROVATO**  
 Direzione Lavori

**REDAZIONE**  
 Marzo

**VERIFICATO**  
 Casoli

**APPROVATO**  
 Passali