SEZIONE MURO PREFABBRICATO
TIPO : A10.5 1001≤H≤1050

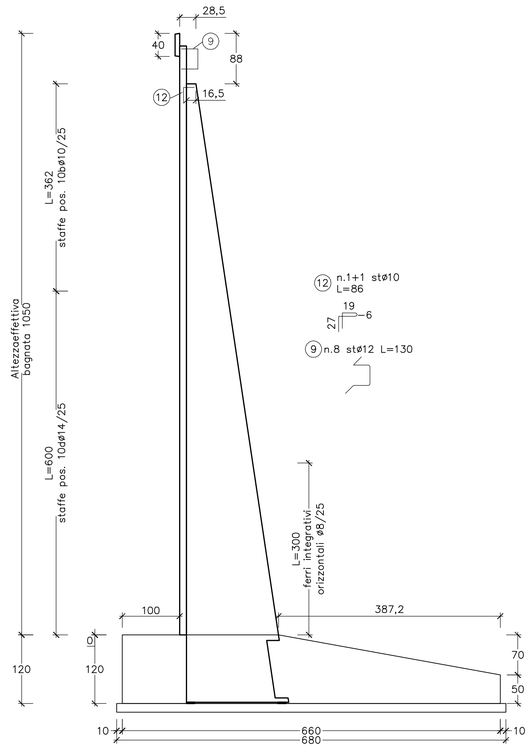

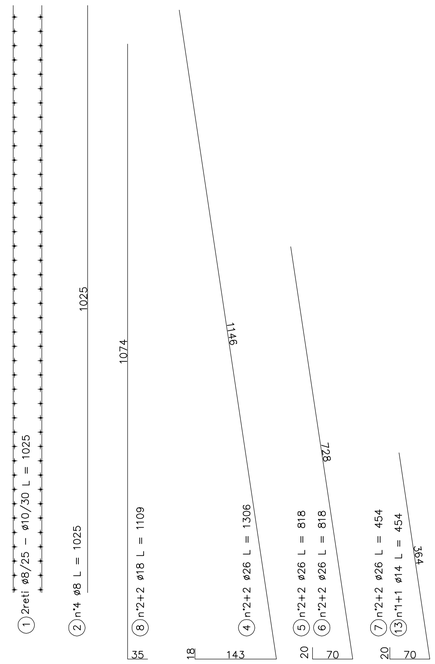

MURO TIPO : A10.5 1001≤H≤1050

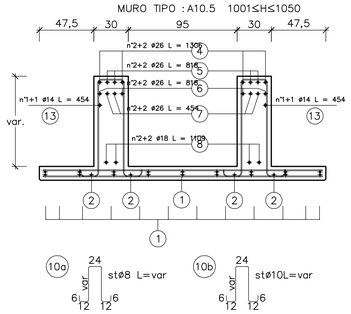

SEZIONE MURO PREFABBRICATO
TIPO: A10.5 1001≤H≤1050
Spessore costola: 30

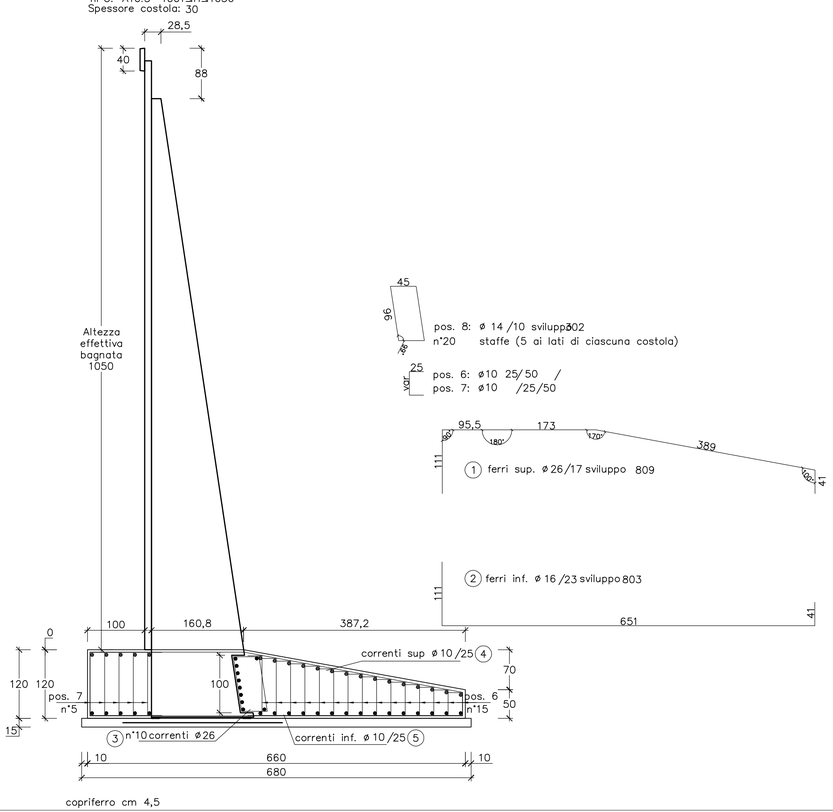

MURO TIPO: A10.5					
FONDAZIONE RASTREMATA					
FERRI DI ARMATURA (kg/ml)					
Pos.	n°	diam.	sviluppo	passo	kg/ml
1		26	809	17	198.2
2		16	803	23	55.1
3	10	26	100		41.7
4	20	10	100		12.3
5	20	10	100		12.3
6	30	10	25+var+25	25/50	23.3
7	10	10	25+var+25	25/50	9.9
8	8	14	302	10	29.2
				TOTALE	382.0

CALCESTRUZZO (mc/ml)				
Larghezza		Altezza		mc/ml
660		120		6.56
Detrazione costola				
Altezza costola	B1	B2	Sp. costola	
118	161	178.5	30	−0.43
TOTALE CALCESTRUZZO				6.14

CARPENTERIA (mq/ml)		
Altezza lato valle	Altezza lato monte	mq/ml
120	50	1.70

PIANO DI APPOGGIO		
FERRI DI ARMATURA (kg/ml) (rete ø5/20x20		
Larghezza rete	Peso (kg/mq)	kg/ml
279	1.59	4.43

CALCESTRUZZO (mc/ml)		
Larghezza	Altezza	mc/ml
680	15	1.02

MATRICE DI REVISIONE

REV	DATA	DESCRIZIONE MODIFICA
	.	.
	.	.
	.	.
	.	.
	.	.
	.	.

N.B.: LA TAVOLA SOSTITUISCE QUELLA RELATIVA AL CODICE | E | - | -- | ---- | - | -- | -- | -- | -- | DEL PROGETTO ESECUTIVO

CONCESSIONI AUTOSTRADALI LOMBARDE
Autostrada Pedemontana Lombarda

COLLEGAMENTO AUTOSTRADALE
DALMINE - COMO - VARESE - VALICO DEL GAGGIOLO E OPERE AD ESSO CONNESSE
CODICE C.U.P. F11B06000270007

TRATTE B1, B2, C, D, TRVA13+14, GREENWAY

AS BUILT

TRATTA B1

OPERE D'ARTE MINORI - OPERE DI SOSTEGNO
ASSE PRINCIPALE
MURO 2 - Sezioni armatura - Tav. 2 di 17

IDENTIFICAZIONE ELABORATO

CODICE PROGETTO: F00107B

WBS								
FASE PROGETTUALE	LOTTO	ZONA	OPERA	TRATTO D'OPERA	AMBITO	TIPO ELABORATO	PROGRESSIVO	REVISIONE
A	1	A02	TR003	B	OS	AR	002	E

Scala: 1:50

DATA	DESCRIZIONE	REV
Novembre 2015	Emissione	E

CONCEDENTE

CONCESSIONI AUTOSTRADALI LOMBARDE

CONCESSIONARIO

Autostrada Pedemontana Lombarda
Direttore Tecnico: Ing. Enrico Antini
Referente Tecnico: Arch. Giovanni Cannito

APPROVATO

Autostrada Pedemontana Lombarda
Il Direttore dei Lavori: Ing. Francesco Domenico

IMPRESA

RAGGRUPPAMENTO TEMPORANEO IMPRESE:

Mandataria	*Mandante*	*Mandante*	*Mandante cooptata*
STRABAG A.G.	GLF Grandi Lavori Fincosit S.p.A.	Impresa costruzioni Giuseppe Maltauro S.p.A.	STRABAG S.p.A.

STRABAG — GRANDI LAVORI FINCOSIT — MALTAURO — STRABAG

PROGETTISTA - PROGETTO ESECUTIVO DI DETTAGLIO

RAGGRUPPAMENTO TEMPORANEO PROGETTISTI:

Mandataria: 3TI PROGETTI ITALIA
Mandante: GP Ingegneria s.r. GESTIONE PROGETTI E INGEGNERIA
Mandante: CONSORZIO CITIECO
Mandante: Arch. Salvatore Vernigliio

RESPONSABILE DI PROGETTO ED INCARICATO DELL'INTEGRAZIONE FRA LE VARIE PRESTAZIONI:
Ing. Alberto Cecchini

ELABORAZIONE PROGETTUALE

PROGETTISTA:
Cooprogetti Soc. Coop.

DIRETTORE TECNICO:
Ing. Alessandro Placucci

ORDINE DEGLI INGEGNERI DELLA PROVINCIA DI MILANO — Sezione A — N° A1740 — DOTTORE INGEGNERE — ALESSANDRO PLACUCCI — SETTORE CIVILE E AMBIENTALE — INFORMAZIONE INDUSTRIALE

Redatto: Ragnacci
Verificato: Panfili
Approvato: Placucci