


SEZIONE MURO PREFABBRICATO
TIPO: A8.0 751≤H≤800
Spessore costola:20

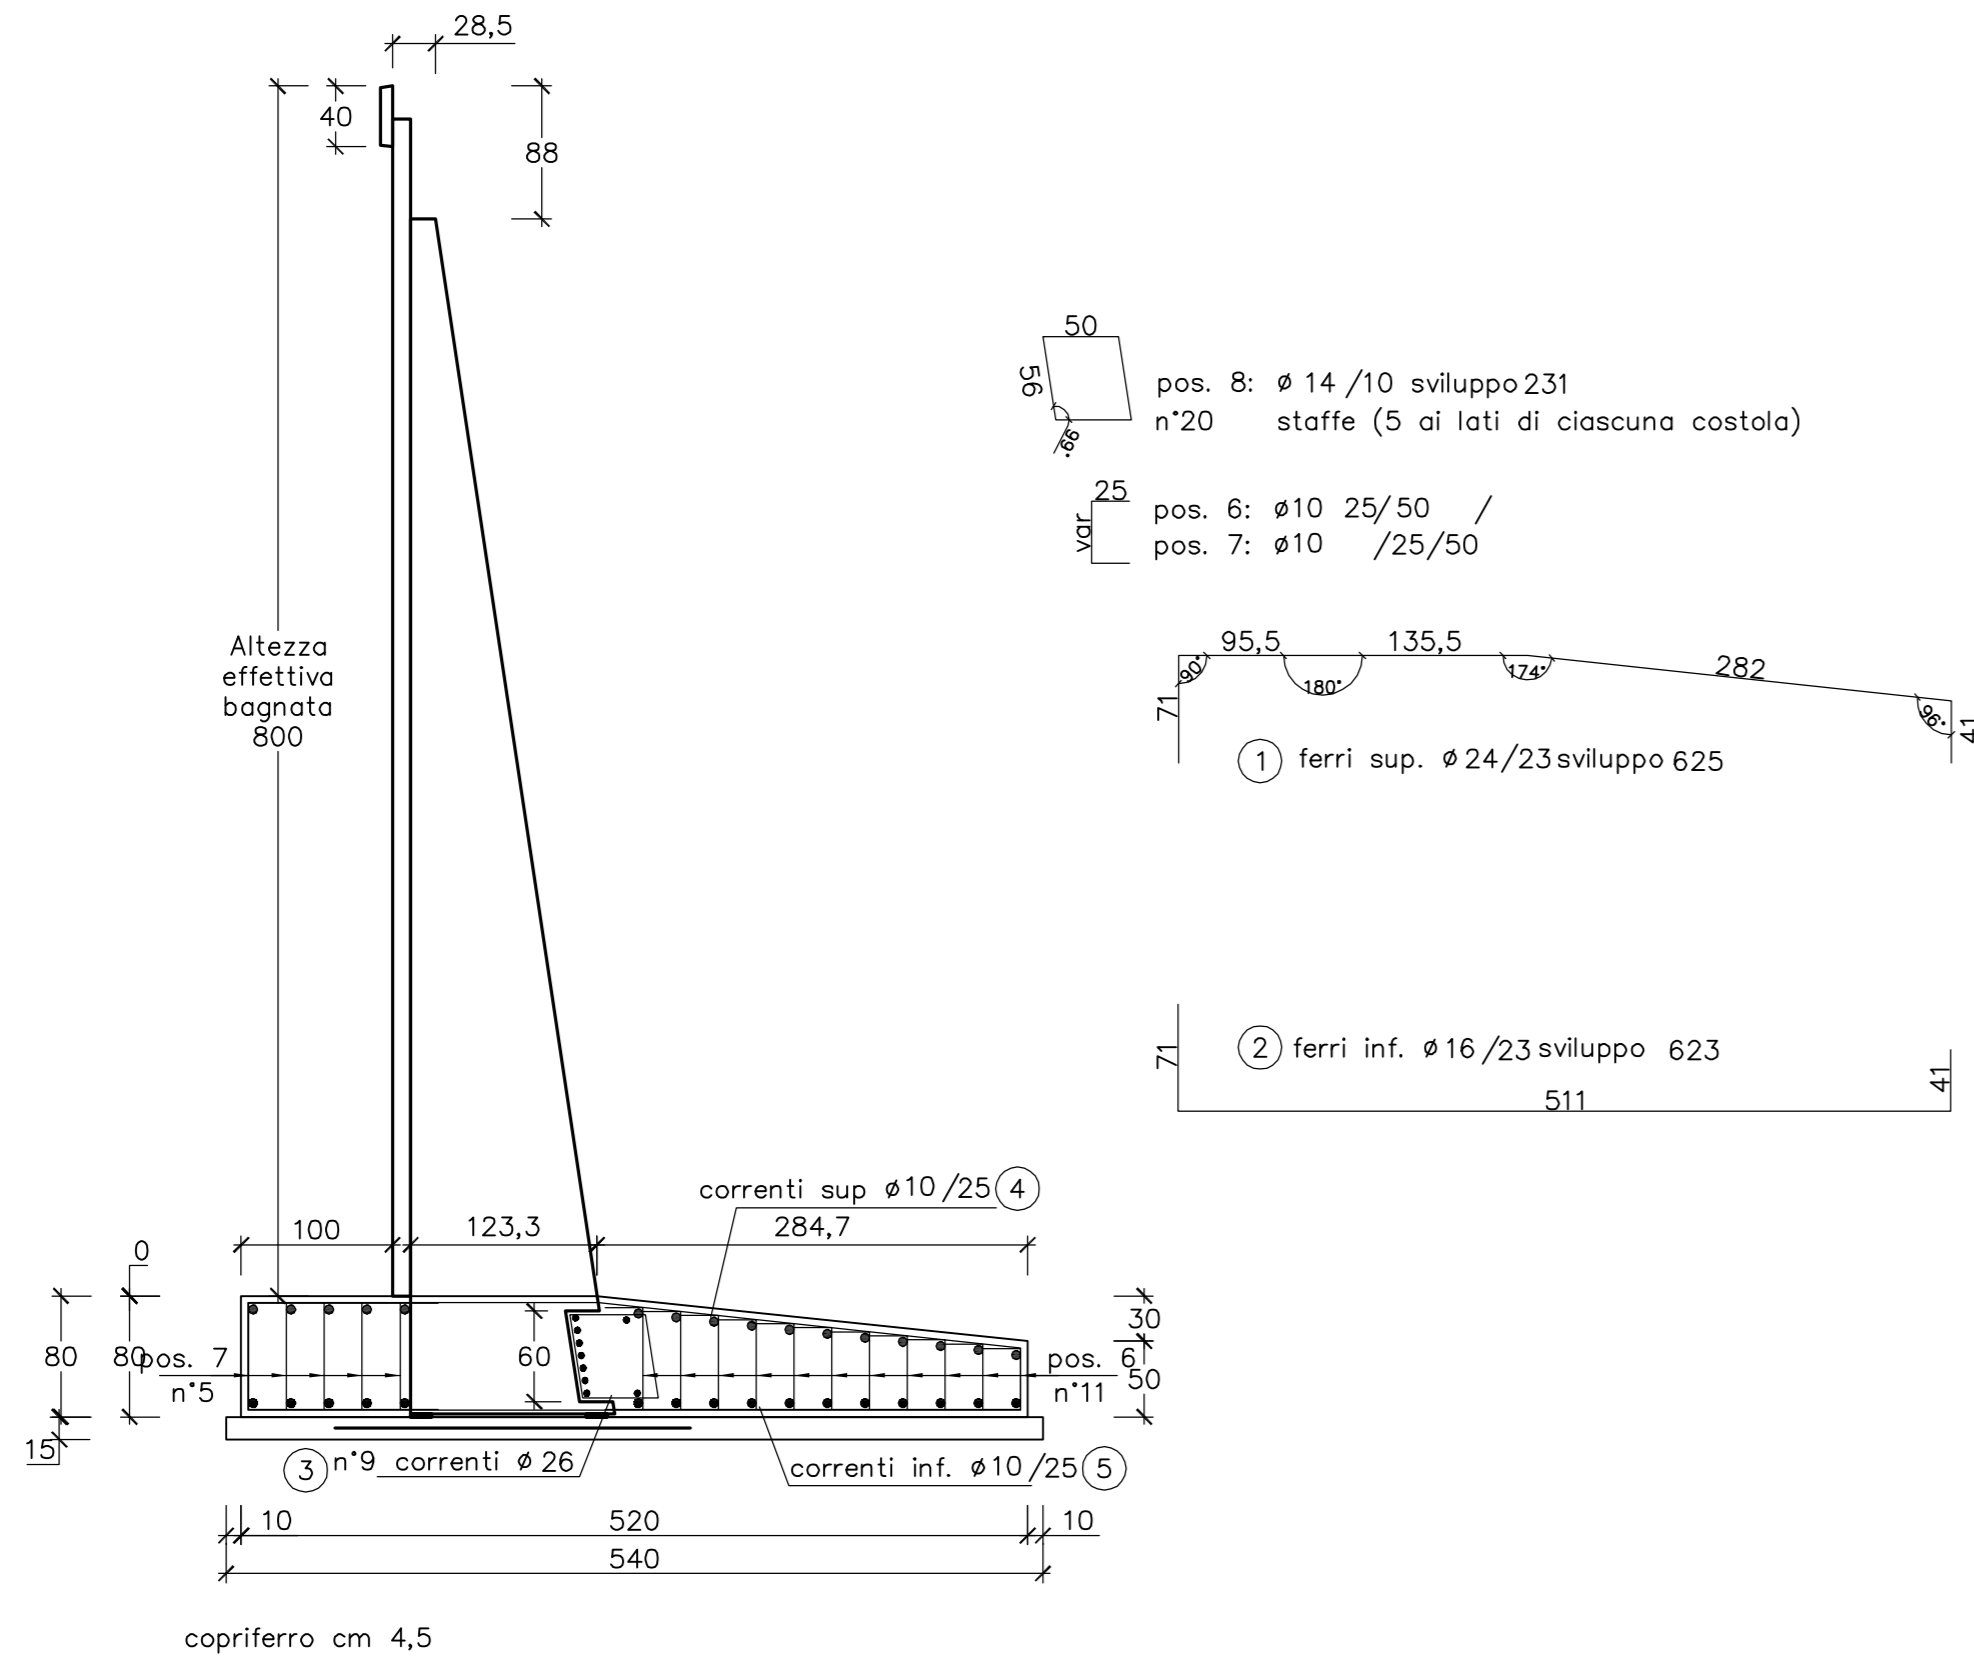

MURO TIPO: A8.0
FONDAZIONE RASTREMATA
FERRI DI ARMATURA (kg/m)

Pos.	n°	diam.	sviluppo	passo	kg/ml
1	24	625	23		96,5
2	16	623	23		42,7
3	9	26	100		37,5
4	16	10	100		9,9
5	16	10	100		9,9
6	22	10	25+var+2 5	25/50	14,4
7	10	10	25+var+2 5	25/50	7,5
8	8	14	231	10	22,3
TOTALE					240,5

CALCESTRUZZO (mc/ml)

Larghezza	Altezza	mc/ml
520	80	3,73

Detrazione costola

Altezza costola	B1	B2	Sp. costola	mc/ml
78	123	135,0	20	-0,14
TOTALE CALCESTRUZZO				3,59

CARPENTERIA (mq/ml)

Altezza lato valle	Altezza lato monte	mq/ml
80	50	1,30

PIANO DI APPOGGIO
FERRI DI ARMATURA (kg/ml) (rete
Ø5/20x20)

Larghezza rete	Peso (kg/mq)	kg/ml
235	1,59	3,74

CALCESTRUZZO (mc/ml)

Larghezza	Altezza	mc/ml
540	15	0,81

MATRICE DI REVISIONE

REV	DATA	DESCRIZIONE MODIFICA

N.B.: LA TAVOLA SOSTITUISCE QUELLA RELATIVA AL CODICE [E] - [] - [] - [] - [] - [] - [] - [] DEL PROGETTO ESECUTIVO

CONCESSIONE AUTOSTRADALI LOMBARDE
Autosstrada Pedemontana Lombardia

COLLEGAMENTO AUTOSTRADALE DALMINE - COMO - VARESE - VALICO DEL GAGGIOLIO E OPERE AD ESSO CONNESSE
CODICE C.U.P. F11B96000270007

TRATTE B1, B2, C, D, TRVA13+14, GREENWAY AS BUILT

TRATTA B1
OPERE D'ARTE MINORI - OPERE DI SOSTEGNO
ASSE PRINCIPALE
MURO 2 - Sezioni armatura - Tav. 8 di 17

IDENTIFICAZIONE ELABORATO
CODICE PROGETTO: F00107B

IMPRESA
RAGGRUPPAMENTO TEMPORANEO IMPRESE:
Mandatario Mandante Mandante Mandante cooptata
STRABAG GLF Impresa costruzioni STRABAG
A.G. Grandi Lavori Giuseppe Malturo S.p.A.
Fincolet S.p.A.

CONCEDENTE
CONCESSIONARIO
ELABORAZIONE PROGETTUALE
PROGETTISTA:
Coopprogetti Soc. Coop.
DIRETTORE TECNICO:
Ing. Alessandro Placucci

APPROVATO
Il Direttore dei Lavori:
Ing. Francesco Domenico

Redatto: Ragnacci Verificato: Panfil

INGEGNERI DELLA PROVINCIA
Sottosegretario
N° 1740
AUTOSTRADA
ALESSANDRO PLACUCCI
SISTEMI CIVILI E AMBIENTALI
SETTORE INFRASTRUTTURE
Approvatore: Placucci