


DETTAGLIO SEZIONE

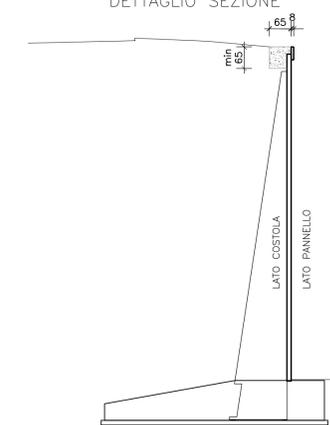

MATRICE DI REVISIONE

REV	DATA	DESCRIZIONE MODIFICA

N.B.: LA TAVOLA SOSTITUISCE QUELLA RELATIVA AL CODICE [E - - - - -] DEL PROGETTO ESECUTIVO

**COLLEGAMENTO AUTOSTRADALE
DALMINE - COMO - VARESE - VALICO DEL GAGGIOLO E OPERE AD ESSO CONNESSE**
CODICE C.U.P. F11B9600027007

TRATTE B1, B2, C, D, TRVA13+14, GREENWAY

AS BUILT

TRATTA B1
OPERE D'ARTE MINORI - OPERE DI SOSTEGNO
ASSE PRINCIPALE
MURO 2 - Sezioni trasversali - Tav. 4 di 4

IDENTIFICAZIONE ELABORATO CODICE PROGETTO: F001078		IMPRESA RAGGRUPPAMENTO TEMPORANEO IMPRESE:	
WBS		Mandatario	Mandante
		STRABAG	GLF
		A.G.	Grandi Lavori
			Fincoset S.p.A.
			Impresa costruzioni
			Giuseppe Malturo
			S.p.A.
			STRABAG
			S.p.A.

Scala: 1:100

CONCEDENTE CONCESSIONI AUTOSTRADALI LOMBARDE	CONCESSIONARIO Autosstrada Pedemontana Lombarda	ELABORAZIONE PROGETTUALE PROGETTISTA: Coopprogetti Soc. Coop. DIRETTORE TECNICO: Ing. Alessandro Placucci	APPROVATO Autosstrada Pedemontana Lombarda
--	---	--	--

Redatto: Ragnacci Verificato: Panfilì