PARTICOLARE COPRIFERRO

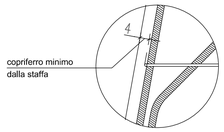

SEZIONE LONGITUDINALE

Scala 1:50

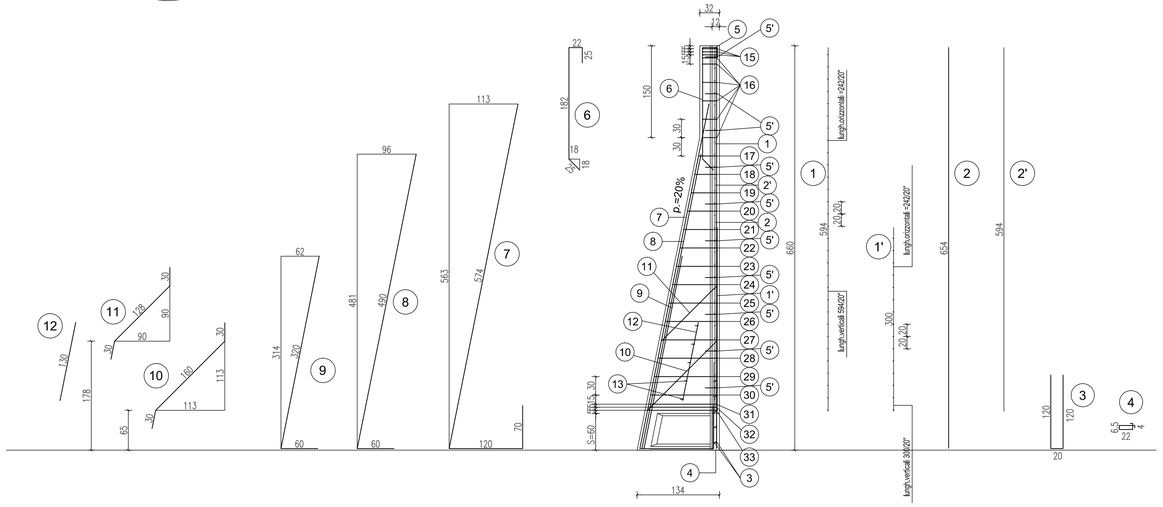

SEZIONE TRASVERSALE

Scala 1:20

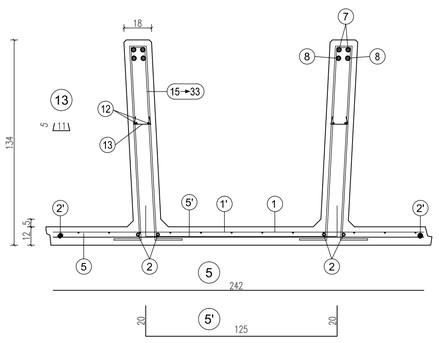

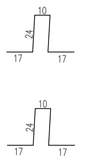

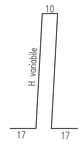

scatola s=60 cm.	H	1	1'	2	2'	3	4	5	5'	6	7	8	9
	660	n=1 Ø6-20X20 H=594 L=242	n=1 Ø6-20x20 H=300 L=242	n=2+2 Ø10 H=654	n°=1+1 Ø8 sv=594	n=2+2 Ø10 sv=260	n=6+6 Ø 6 sv=65	n=1 Ø8 sv=242	n°=10 Ø8 Passo 120 sv=165	n=2+2 Ø12 sv=254	n=2+2 Ø14 sv=764	n=2+2 Ø16 sv=550	n=2+2 Ø18 sv=380
		10	11	12	13								
		n=1+1 Ø12 sv=220	n=1+1 Ø12 sv=188	n=2+2 Ø8 sv=130	n=5+5 Ø6 sv=21								

TABELLA STAFFE									
POS.	n°	Ø	h	sv.					
15	3+3	8	24	92	29	1+1	8	102	248
16	5+5	8	24	92	30	1+1	8	108	260
17	1+1	8	30	104	31	1+1	8	110	272
18	1+1	8	36	116	32	1+1	8	111	274
19	1+1	8	42	128	33	1+1	8	112	276
20	1+1	8	48	140					
21	1+1	8	54	152					
22	1+1	8	60	164					
23	1+1	8	66	176					
24	1+1	8	72	188					
25	1+1	8	78	200					
26	1+1	8	84	212					
27	1+1	8	90	224					
28	1+1	8	96	236					

PARTICOLARE SPONDE LATERALI

Scala 1:4

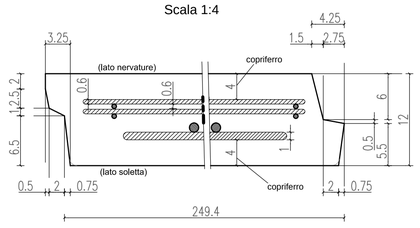

PARTICOLARE PROSPETTO ANTERIORE

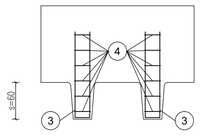

ARMATURA TIPOLOGICA VALIDA PER I MURI

193

MATRICE DI REVISIONE

REV	DATA	DESCRIZIONE MODIFICA

N.B.: LA TAVOLA SOSTITUISCE QUELLA RELATIVA AL CODICE E DEL PROGETTO ESECUTIVO

CONCESSIONI AUTOSTRADALI LOMBARDE — Autostrada Pedemontana Lombarda

COLLEGAMENTO AUTOSTRADALE
DALMINE - COMO - VARESE - VALICO DEL GAGGIOLO E OPERE AD ESSO CONNESSE

CODICE C.U.P. F11B06000270007

TRATTE B1, B2, C, D, TRVA13+14, GREENWAY

AS BUILT

TRATTA B1

OPERE D'ARTE MINORI - OPERE DI SOSTEGNO
GALLERIA COPRENO EST
MURO OVEST - ARMATURA TAV. 6/10

IDENTIFICAZIONE ELABORATO

CODICE PROGETTO: F00107B

WBS							
FASE PROGETTUALE	LOTTO	ZONA	OPERA	TRATTO D'OPERA	AMBITO	TIPO ELABORATO	PROGRESSIVO	REVISIONE
A	1	A04	GA201	B	OS	AR	006	E

Scala: Varie

DATA	DESCRIZIONE	REV
Novembre 2015	Emissione	E

CONCEDENTE: CONCESSIONI AUTOSTRADALI LOMBARDE

CONCESSIONARIO: Autostrada Pedemontana Lombarda — Direttore Tecnico: Ing. Enrico Arini — Referente Tecnico:

APPROVATO: Autostrada Pedemontana Lombarda — Il Direttore dei Lavori: Ing. Francesco Domanico

IMPRESA

RAGGRUPPAMENTO TEMPORANEO IMPRESE:

Mandataria	Mandante	Mandante	Mandante cooptata
STRABAG A.G.	GLF Grandi Lavori Fincosit S.p.A.	Impresa costruzioni Giuseppe Maltauro S.p.A.	STRABAG S.p.A.

PROGETTISTA - PROGETTO ESECUTIVO DI DETTAGLIO

RAGGRUPPAMENTO TEMPORANEO PROGETTISTI:

Mandataria	Mandante	Mandante	Mandante
3TI PROGETTI ITALIA	GP Ingegneria s.r.l. GESTIONE PROGETTI DI INGEGNERIA		Arch. Salvatore Vermiglio

RESPONSABILE DI PROGETTO ED INCARICATO DELL'INTEGRAZIONE FRA LE VARIE PRESTAZIONI:
Ing. Alberto Cecchini

ELABORAZIONE PROGETTUALE

PROGETTISTA:
Cooprogetti Soc. Coop.

DIRETTORE TECNICO:
Ing. Alessandro Placucci

ORDINE DEGLI INGEGNERI DELLA PROVINCIA DI MILANO — Sezione A N° A1749 — DOTTORE INGEGNERE ALESSANDRO PLACUCCI — SETTORE CIVILE E AMBIENTALE — SETTORE INDUSTRIALE

Redatto: Ragnacci — Verificato: Panfili — Approvato: Placucci