SEZIONE LONGITUDINALE Scala 1:50

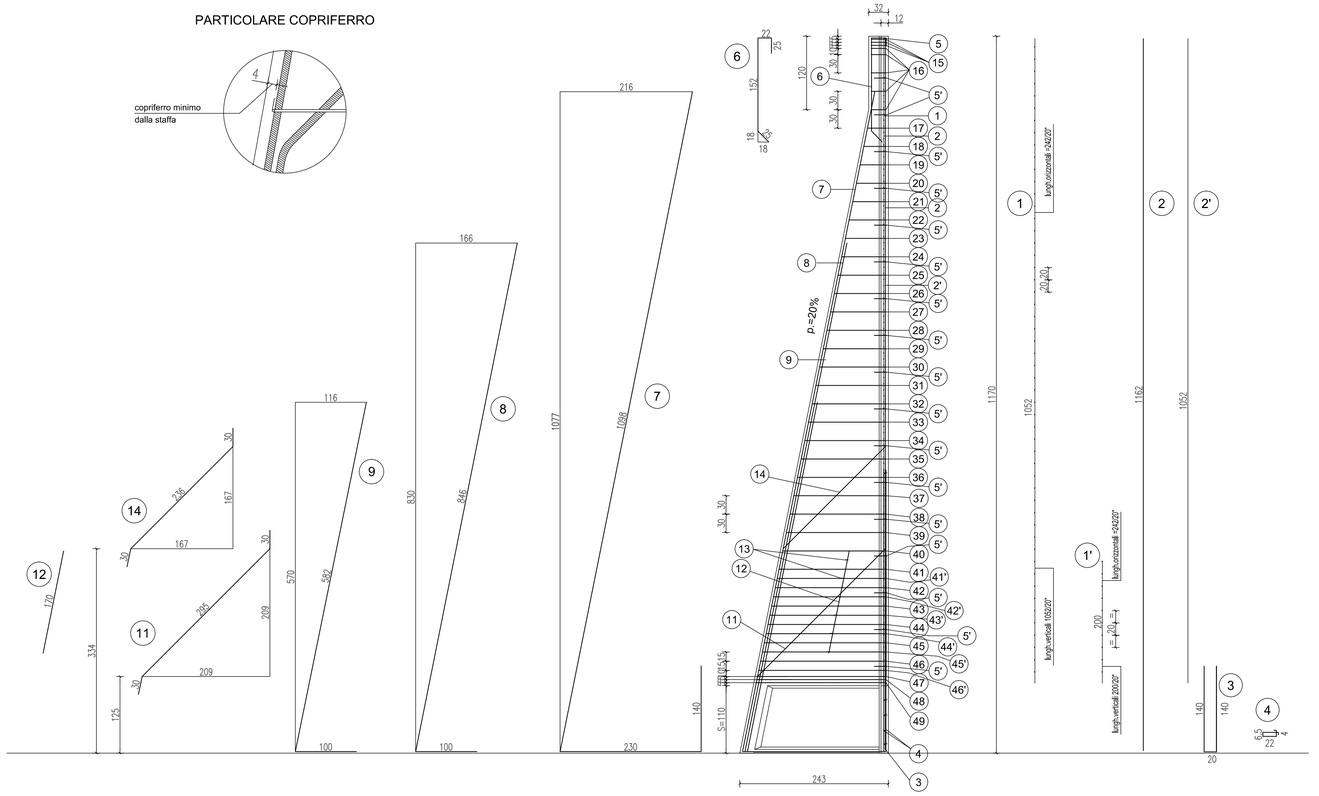

SEZIONE TRASVERSALE Scala 1:20

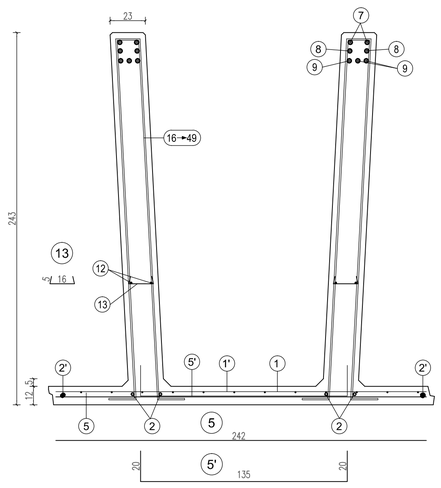

PARTICOLARE SPONDE LATERALI

Scala 1:4

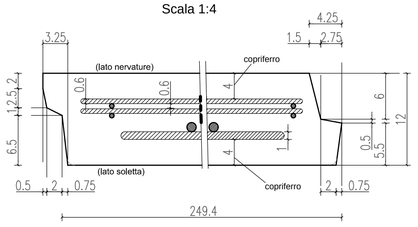

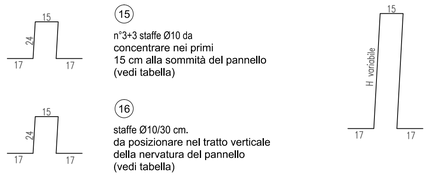

scatola s=110 cm. H 1200	①	①'	②	②'	③	④	⑤	⑤'	⑥	⑦	⑧	⑨	⑪
	n=1 Ø6-20x20 H=1052 L=242	n=1 Ø6-20x20 H=200 L=242	n=2+2 Ø12 sv=1162	n°=1+1 Ø8 sv=1052	n=2+2 Ø10 sv=300	n=6+6 Ø6 sv=65	n=1 Ø10 sv=242	n°=18 Ø8 Passo 60 sv=165	n=2+2 Ø12 sv=224	n=2+2 Ø20 sv=1468	n=2+2 Ø24 sv=946	n=3+3 Ø24 sv=682	n=1+1 Ø14 sv=355

⑫	⑬	⑭
n=2+2 Ø8 sv=170	n=6+6 Ø6 sv=26	n=1+1 Ø14 sv=296

PARTICOLARE PROSPETTO ANTERIORE

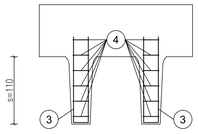

TABELLA STAFFE

POS.	n°	Ø	h	sv.
⑮	3+3	10	24	97
⑯	5+5	10	24	97
⑰	1+1	10	30	109
⑱	1+1	10	36	121
⑲	1+1	10	42	133
⑳	1+1	10	48	145
㉑	1+1	10	54	157
㉒	1+1	10	60	169
㉓	1+1	10	66	181
㉔	1+1	10	72	193
㉕	1+1	10	78	205
㉖	1+1	10	84	217
㉗	1+1	10	90	229
㉘	1+1	10	96	241
㉙	1+1	10	102	253
㉚	1+1	10	108	265
㉛	1+1	10	114	277
㉜	1+1	10	120	289
㉝	1+1	10	126	301
㉞	1+1	10	132	313
㉟	1+1	10	138	325
㊱	1+1	10	144	337
㊲	1+1	10	150	349
㊳	1+1	10	156	361
㊴	1+1	10	162	373
㊵	1+1	10	168	385
㊶	1+1	10	174	397
㊶'	1+1	10	177	403
㊷	1+1	10	180	409
㊷	1+1	10	183	415
㊸	1+1	10	186	421
㊸'	1+1	10	189	427
㊹	1+1	10	192	433
㊹'	1+1	10	195	439
㊺	1+1	10	198	445
㊺'	1+1	10	201	451
㊻	1+1	10	204	457
㊻'	1+1	10	207	463
㊼	1+1	12	209	467
㊽	1+1	12	210	469
㊾	1+1	12	211	471

ARMATURA TIPOLOGICA VALIDA PER I MURI

189

MATRICE DI REVISIONE

REV	DATA	DESCRIZIONE MODIFICA

N.B.: LA TAVOLA SOSTITUISCE QUELLA RELATIVA AL CODICE E DEL PROGETTO ESECUTIVO

CONCESSIONI AUTOSTRADALI LOMBARDE — Autostrada Pedemontana Lombarda

COLLEGAMENTO AUTOSTRADALE
DALMINE - COMO - VARESE - VALICO DEL GAGGIOLO E OPERE AD ESSO CONNESSE
CODICE C.U.P. F11B06000270007

TRATTE B1, B2, C, D, TRVA13+14, GREENWAY

AS BUILT

TRATTA B1

OPERE D'ARTE MINORI - OPERE DI SOSTEGNO
GALLERIA COPRENO OVEST
MURO OVEST - ARMATURA TAV. 9/10

IDENTIFICAZIONE ELABORATO
CODICE PROGETTO: F00107B

WBS								
FASE PROGETTUALE	LOTTO	ZONA	OPERA	TRATTO D'OPERA	AMBITO	TIPO ELABORATO	PROGRESSIVO	REVISIONE
A	1	A04	GA201	B	OS	AR	009	E

Scala: Varie

DATA	DESCRIZIONE	REV
Novembre 2015	Emissione	E

CONCEDENTE
CONCESSIONI AUTOSTRADALI LOMBARDE

CONCESSIONARIO
Autostrada Pedemontana Lombarda — Direttore Tecnico: Ing. Enrico Arini; Referente Tecnico:

APPROVATO
Autostrada Pedemontana Lombarda — Il Direttore dei Lavori: Ing. Francesco Domanico

IMPRESA
RAGGRUPPAMENTO TEMPORANEO IMPRESE:

Mandataria	Mandante	Mandante	Mandante cooptata
STRABAG A.G.	GLF Grandi Lavori Fincosit S.p.A.	Impresa costruzioni Giuseppe Maltauro S.p.A.	STRABAG S.p.A.

PROGETTISTA - PROGETTO ESECUTIVO DI DETTAGLIO
RAGGRUPPAMENTO TEMPORANEO PROGETTISTI:

Mandataria	Mandante	Mandante	Mandante
STI PROGETTI ITALIA	GP Ingegneria srl		Arch. Salvatore Vermiglio

RESPONSABILE DI PROGETTO ED INCARICATO DELL'INTEGRAZIONE FRA LE VARIE PRESTAZIONI:
Ing. Alberto Cecchini

ELABORAZIONE PROGETTUALE
PROGETTISTA:
Cooprogetti Soc. Coop.
DIRETTORE TECNICO:
Ing. Alessandro Placucci

Redatto: Ragnacci — Verificato: Panfili — Approvato: Placucci