PLANIMETRIA – Scala 1:500

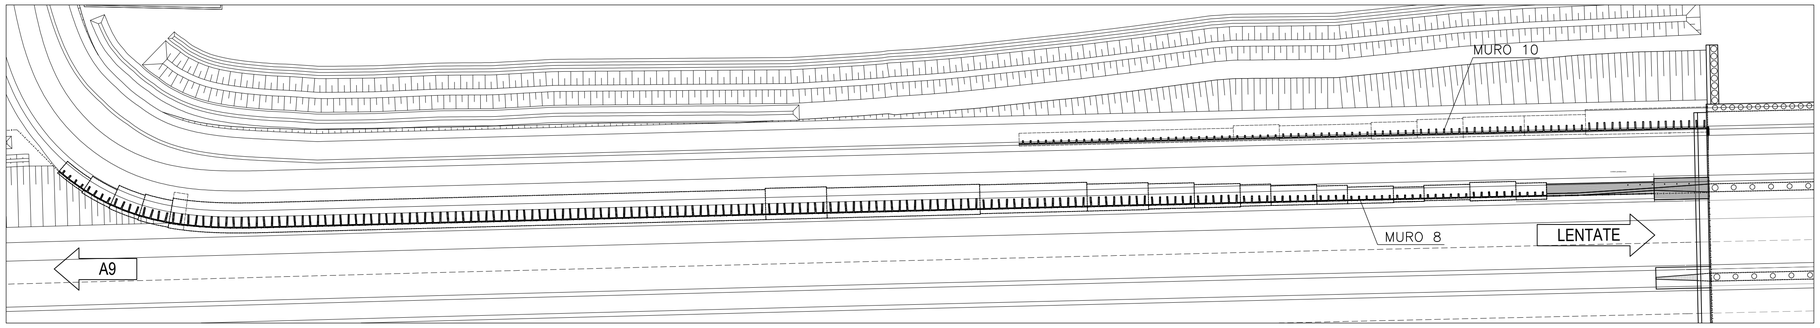

COORDINATE PER IL TRACCIAMENTO		
PUNTI	EST	NORD
1	137244.66	245351.85
2	137248.66	245348.87
3	137253.05	245346.45
4	137257.77	245344.66
5	137262.59	245343.51
6	137360.03	245344.85
7	137370.03	245345.01
8	137395.02	245345.72
9	137412.52	245346.14
10	137422.51	245346.38
11	137430.01	245346.56
12	137437.51	245346.74
13	137442.51	245346.85
14	137450.01	245347.03
15	137455.00	245347.14
16	137462.50	245347.32
17	137467.50	245347.43
18	137475.00	245347.61
19	137482.50	245347.78
20	137487.49	245347.89

PLANIMETRIA – Scala 1:200

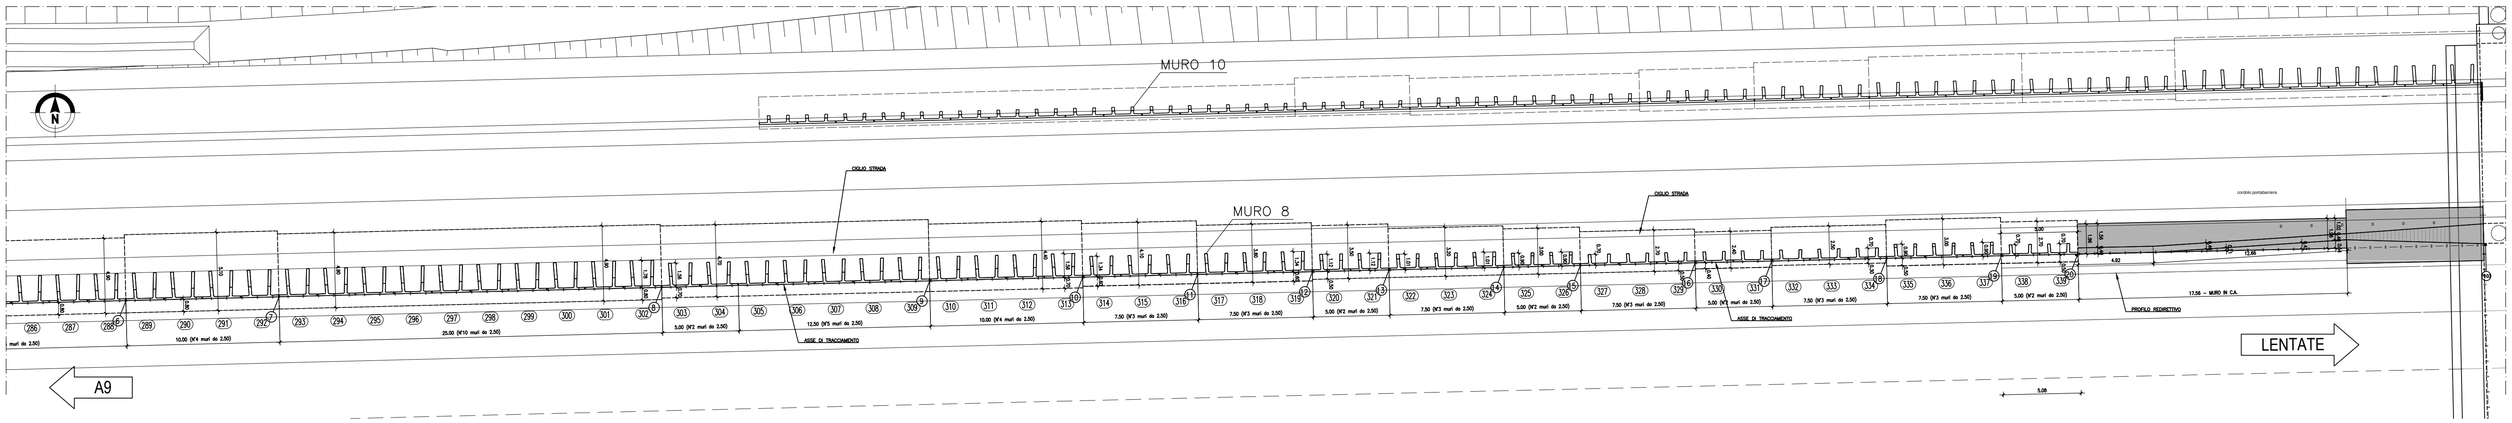

PROSPETTO MURO – Scala 1:200

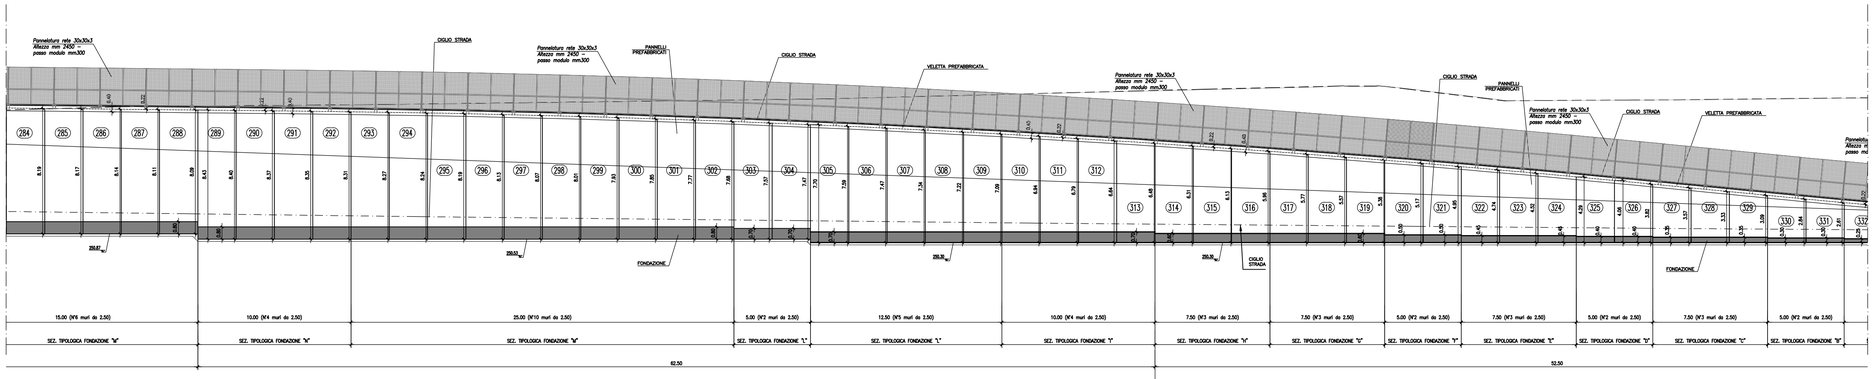

PROSPETTO MURO – Scala 1:200

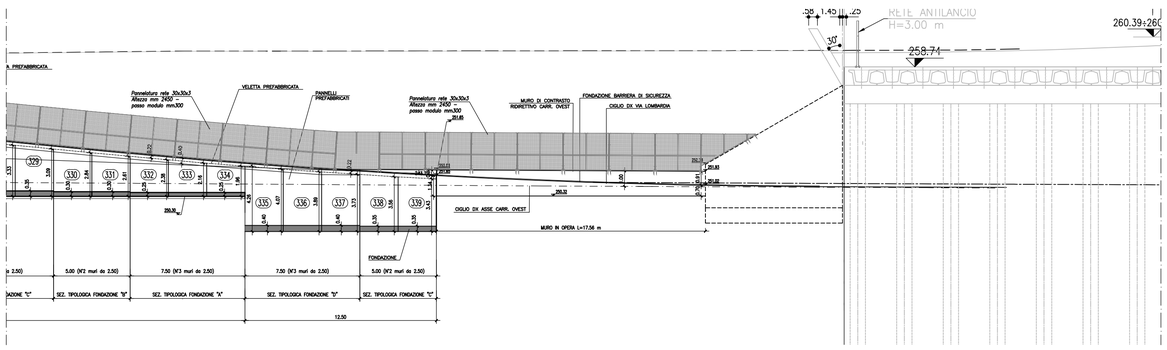

MATRICE DI REVISIONE		
REV	DATA	DESCRIZIONE MODIFICA

N.B.: LA TAVOLA SOSTITUISCE QUELLA RELATIVA AL CODICE | E | | | | | | | | DEL PROGETTO ESECUTIVO

CONCESSIONI AUTOSTRADALI LOMBARDE — Autostrada Pedemontana Lombarda

COLLEGAMENTO AUTOSTRADALE
DALMINE - COMO - VARESE - VALICO DEL GAGGIOLO E OPERE AD ESSO CONNESSE

CODICE C.U.P. E81B09000510004

TRATTE B1, B2, C, D, TRVA13+14, GREENWAY

AS BUILT

TRATTA B1

OPERE D'ARTE MINORI - OPERE DI SOSTEGNO
OPERE DI SOSTEGNO - ASSE PRINCIPALE
MURO 8 - Planimetria, prospetto e tracciamento - TAV. 2 di 2

IDENTIFICAZIONE ELABORATO

CODICE PROGETTO: F00107B

WBS								
FASE PROGETTUALE	LOTTO	ZONA	OPERA	TRATTO D'OPERA	AMBITO	TIPO ELABORATO	PROGRESSIVO	REVISIONE
A	1	I04	RT002	A	OS	PE	002	E01

Scala: 1:200

DATA	DESCRIZIONE	REV
Febbraio 2016	Emissione	E
Gennaio 2018	Revisione	E 01

CONCEDENTE

CONCESSIONI AUTOSTRADALI LOMBARDE

CONCESSIONARIO

Autostrada Pedemontana Lombarda — Direttore Tecnico: Ing. Giuseppe Sambo; Referente Tecnico: arch. Giovanni Cannito

APPROVATO

Autostrada Pedemontana Lombarda — Il Direttore dei Lavori: Ing. Francesco Domanico

IMPRESA

RAGGRUPPAMENTO TEMPORANEO IMPRESE:

Mandataria	Mandante	Mandante	Mandante cooptata
STRABAG A.G.	GLF Grandi Lavori Fincosit S.p.A.	ICM S.p.A.	STRABAG S.p.A.

PROGETTISTA - PROGETTO ESECUTIVO DI DETTAGLIO

RAGGRUPPAMENTO TEMPORANEO PROGETTISTI:

Mandataria	Mandante	Mandante	Mandante
3TI PROGETTI ITALIA INGEGNERIA INTEGRATA S.p.A.	GP Ingegneria srl GESTIONE PROGETTI DI INGEGNERIA		Arch. Salvatore Vermiglio

RESPONSABILE DI PROGETTO ED INCARICATO DELL'INTEGRAZIONE FRA LE VARIE PRESTAZIONI:
Ing. Alberto Cecchini

ELABORAZIONE PROGETTUALE

PROGETTISTA:
Cooprogetti Soc. Coop.

DIRETTORE TECNICO:
Ing. Alessandro Placucci

Redatto: Ragnacci Verificato: Panfili Approvato: Placucci

ORDINE DEGLI INGEGNERI DELLA PROVINCIA DI PISTOIA — Sezione A N° A1740 — DOTTORE INGEGNERE ALESSANDRO PLACUCCI — SETTORE CIVILE E AMBIENTALE — SETTORE INDUSTRIALE

ORDINE DEGLI INGEGNERI DELLA PROVINCIA DI PISTOIA — INGEGNERE ALBERTO CECCHINI — SEZIONE A N° 1515