SEZIONE "A" MURO PREFABBRICATO

221 < H ≤ 275 CON STABILIZZAZIONE DA 25 cm

Scala 1:50

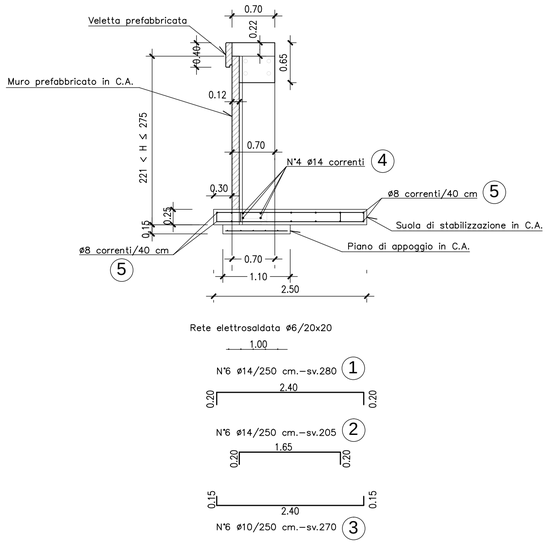

SEZIONE "B" MURO PREFABBRICATO

276 < H ≤ 330 CON STABILIZZAZIONE DA 30 cm

Scala 1:50

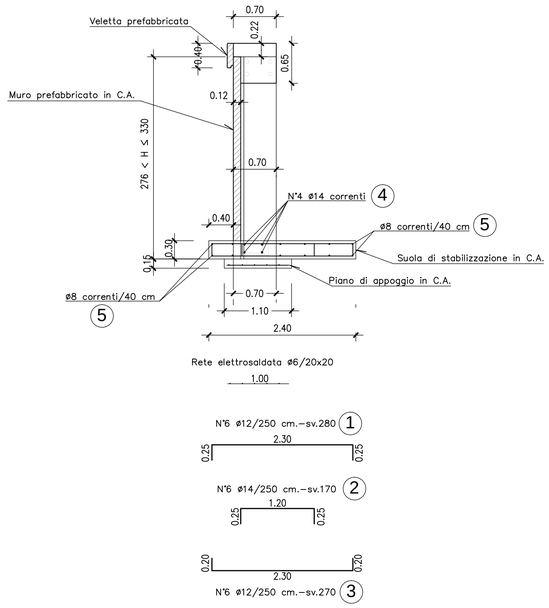

N.B. COPRIFERRO FONDAZIONI 5cm.

PARTICOLARE COSTRUTTIVO

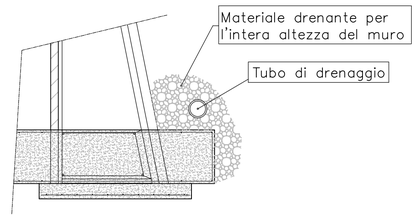

N.B. Prevedere opportuno drenaggio a tergo del muro

MURO "A" - 221<H<275			
POSIZIONE	n°/elemento	Ø	sviluppo [cm]
1	6	14	280
2	6	14	205
3	6	10	270
4	4	14	250
5	12	8	250

MURO "B" - 276<H<330			
POSIZIONE	n°/elemento	Ø	sviluppo [cm]
1	6	12	280
2	6	14	170
3	6	12	270
4	4	14	250
5	12	8	250

CORDOLO			
POSIZIONE	n°/elemento	Ø	sviluppo [cm]
1	2	12	250
2	5	16	250
3	10	12	226

PARTICOLARE VELETTA PREFABBRICATA

Scala 1:10

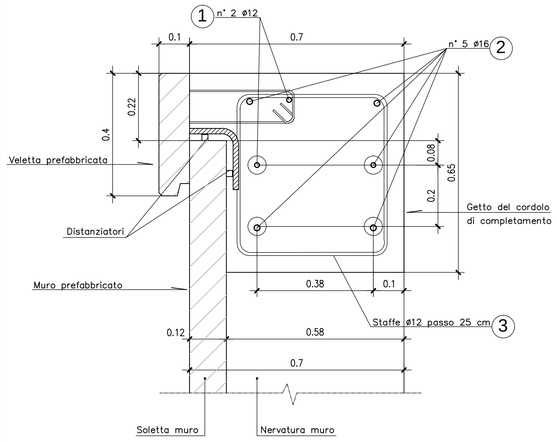

N.B. COPRIFERRO VELETTA 5,5cm.

PARTICOLARE COSTRUTTIVO PER MURI TIPO "T"

VISTA LATERALE

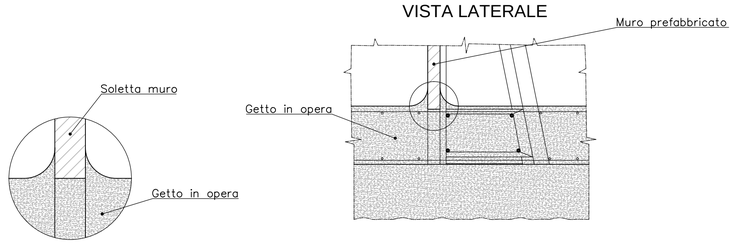

VISTA DALLE NERVATURE

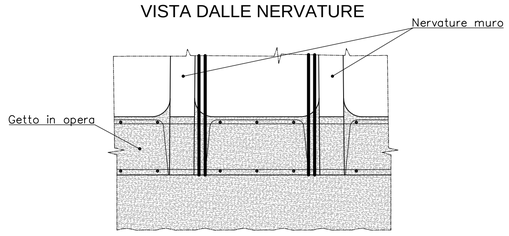

SCHEMA TIPOLOGICI MURI PREFABBRICATI

PIANTA MURO

Scala 1:20

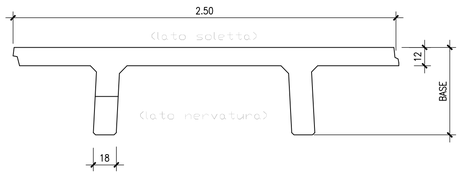

ALTEZZA TOTALE MAX.	BASE (SOLETTA DA 12)	ALTEZZA NETTA MAX.	SCATOLA	LARGH. NERVATURA
275	70	250	25	18
330	70	300	30	18

MATRICE DI REVISIONE

REV	DATA	DESCRIZIONE MODIFICA

N.B.: LA TAVOLA SOSTITUISCE QUELLA RELATIVA AL CODICE E DEL PROGETTO ESECUTIVO

CONCESSIONI AUTOSTRADALI LOMBARDE — Autostrada Pedemontana Lombarda

COLLEGAMENTO AUTOSTRADALE
DALMINE - COMO - VARESE - VALICO DEL GAGGIOLO E OPERE AD ESSO CONNESSE

CODICE C.U.P. E81B09000510004

TRATTE B1, B2, C, D, TRVA13+14, GREENWAY

AS BUILT

TRATTA B1

OPERE D'ARTE MINORI - OPERE DI SOSTEGNO
OPERE DI SOSTEGNO - ASSE PRINCIPALE
MURO 9 - Sezioni armatura muro TAV. 2/8

IDENTIFICAZIONE ELABORATO

CODICE PROGETTO: F00107B

WBS							
FASE PROGETTUALE	LOTTO	ZONA	OPERA	TRATTO D'OPERA	AMBITO	TIPO ELABORATO	PROGRESSIVO	REVISIONE
A	1	I04	RT002	B	OS	AR	002	E01

Scala: Varie

DATA	DESCRIZIONE	REV
Novembre 2015	Emissione	E
Gennaio 2018	Revisione	E 01

CONCEDENTE

CONCESSIONI AUTOSTRADALI LOMBARDE

CONCESSIONARIO

Autostrada Pedemontana Lombarda — Direttore Tecnico: Ing. Giuseppe Sambo — Referente Tecnico: arch. Giovanni Cannito

APPROVATO

Autostrada Pedemontana Lombarda — Il Direttore dei Lavori: Ing. Francesco Domanico

IMPRESA

RAGGRUPPAMENTO TEMPORANEO IMPRESE:

Mandataria	Mandante	Mandante	Mandante cooptata
STRABAG A.G.	GLF Grandi Lavori Fincosit S.p.A.	ICM S.p.A.	STRABAG S.p.A.

PROGETTISTA - PROGETTO ESECUTIVO DI DETTAGLIO

RAGGRUPPAMENTO TEMPORANEO PROGETTISTI:

Mandataria	Mandante	Mandante	Mandante
3TI PROGETTI ITALIA INGEGNERIA INTEGRATA S.p.A.	GP Ingegneria srl GESTIONE PROGETTI DI INGEGNERIA	CONSORZIO STABILE ARCHITETTURA E INGEGNERIA	Arch. Salvatore Vermiglio

RESPONSABILE DI PROGETTO ED INCARICATO DELL'INTEGRAZIONE FRA LE VARIE PRESTAZIONI:
Ing. Alberto Cecchini

ELABORAZIONE PROGETTUALE

PROGETTISTA:
Cooprogetti Soc. Coop.

DIRETTORE TECNICO:
Ing. Alessandro Placucci

Redatto: Ragnacci — Verificato: Panfili — Approvato: Placucci

Dott. Ing. ALBERTO CECCHINI — Ordine degli Ingegneri della Provincia di Como — Sezione A N° A1740

Dott. Ing. ALESSANDRO PLACUCCI — Ordine degli Ingegneri della Provincia di Pavia — Sezione A N° A1743 — Settore Civile e Ambientale / Settore Industriale