



SEZIONE TRASVERSALE

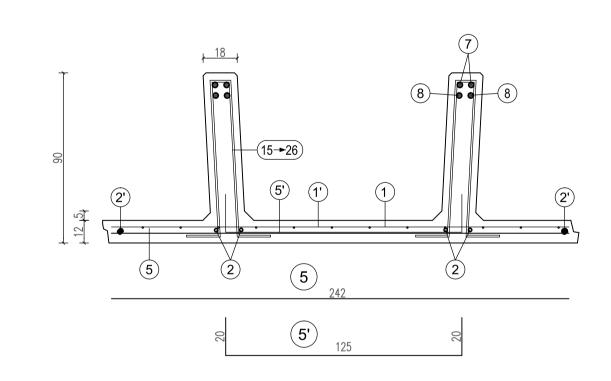


10 17 17	n°3+3 staffe Ø8 da concentrare nei primi 15 cm alla sommità del pannello (vedi tabella)
10	staffe Ø8/30 cm. da posizionare nel tratto verticale della nervatura del pannello (vedi tabella)

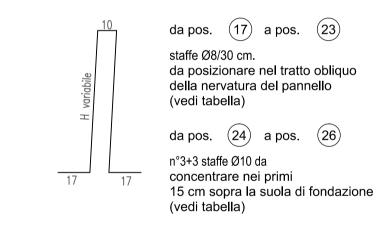

	Н	1	1')	2	2')	3	4	5	(5')	6	7	8	9
scatola s=40 cm	440	n=1 Ø6-20x20 H=392 L=242	n=1 Ø6-20x20 H=100 L=242	n=2+2 Ø8 sv=432	n°=1+1 Ø8 sv=392	n=2+2 Ø10 sv=200	n=4+4 Ø6 sv=63	n=1 Ø8 sv=242	n°=3 Ø8 Passo 120 sv=165	n=2+2 Ø12 sv=254	n=2+2 Ø14 sv=465	n=2+2 Ø16 sv=280	n=1+1 Ø8 sv=139

PARTICOLARE SPONDE LATERALI

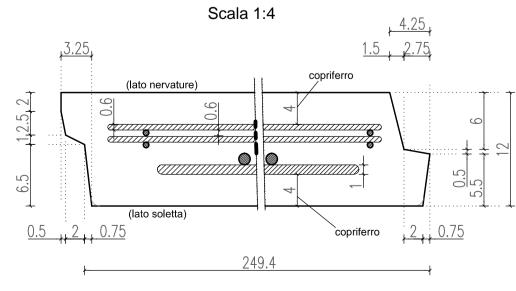

PARTICOLARE PROSPETTO ANTERIORE

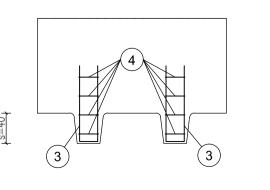


TABELLA STAFFE						
POS.	n°	Ø	h	sv.		
15)	3+3	8	24	92		
16	5+5	8	24	92		
17)	1+1	8	30	104		
18)	1+1	8	36	116		
19	1+1	8	42	128		
20	1+1	8	48	140		
21)	1+1	8	54	152		
22)	1+1	8	60	164		
23)	1+1	8	66	176		
24)	1+1	10	70	184		
25)	1+1	10	71	186		
26)	1+1	10	72	188		

ARMATURA TIPOLOGICA VALIDA PER I MURI







				MATRICE DI R	EVISIONE				
REV	DATA	DESC	RIZIONE	E MODIFICA					
.B.: LA	TAVOLA SOSTITUI	ISCE QUEL	LA RELA	TIVA AL CODICE E		DE	L PROGETTO ESECUTIV		
			_	CONCESSIONI AUTOSTRADALI	Autostr	ada Intana			
			CC	DLLEGAMENTO AU	JTOSTRADALE	da			
DALMINE - COMO - VARESE - VALICO DEL GAGGIOLO E OPERE AD ESSO CONNESSE									
CODICE C.U.P. F11B06000270007 TRATTE B1, B2, C, D, TRVA13+14, GREENWAY									
				AS BU	IILT				
				TRATTA					
OPERE D'ARTE MINORI - OPERE DI SOSTEGNO OPERE DI SOSTEGNO - ASSE PRINCIPALE									
				MURO 10 - Armatu					
IDENT	IFICAZIONE ELABO	RATO		IMPRESA					
CODIC	E PROGETTO: F00107 WBS	'B		RAGGRUPPAMENTO TI	EMPORANEO IMPR	ESE:			
FASE PROGETTUALE) D'OPERA	TO ELABORATO	PROGRESSIVO REVISIONE	Mandataria STRABAG A.G.	Mandante GLF Grandi Lavori Fincosit S.p.A.	Mandante Impresa costruzioni Giuseppe Maltauro S.p.A.	Mandante cooptata STRABAG S.p.A.		
P FASE P	2	S AMBITO BY TIPO EL/	023 E	STRABAG	spa	MALTAUROs	STRABAG		
Scala: DATA	Varie DESCRIZIONE	=	REV	PROGETTISTA - PROG	GETTO ESECUTIVO				
	2015 Emissione		E	RAGGRUPPAMENTO TI			te Mandante		
				3TI PROGETTI ITALIA INGEGNERIA INTEGRATA S.D.A	GP ingegneria srl GESTIONE PROGETTI DI IN	0 19 19 19 19 19 19 19 19 19 19 19 19 19	Arch.		
CONC	EDENTE			RESPONSABILE DI PRO		<u>ICATO</u>	Vermiglio		
	CONCESSIONI AUTOSTRADALI LOMBARDE			DELL'INTEGRAZIONE F PRESTAZIONI: Ing. Alberto Cecchini	-RA LE VARIE		15/158		
CONC	ESSIONARIO			ELABORAZIONE PROG	GETTUALE				
	Autostrada Pedemontana Direttore Ted Ing. Enrico A	Arini		PROGETTISTA: Cooprogetti Soc. Coop.		1:	NGEGNERI DELLA PROVINCIA		
APPR	Referente Te	ecnico:		<u>DIRETTORE TECNICO:</u> Ing. Alessandro Placucc	i		Sezione A B Nº A1740 DOTTORE INGEGNERE		
AFFR	Autostrada II Direttore d Pedementana Ing. Frances	ei Lavori:					ALESSANDRO PLACUCCI		
	Pedemontana mg. Humoso Lombarda			Redatto: Ragnacci	Verificato:	1	SETTORE CIVILE E AMBIENTALE SETTORE INDUSTRIALE SEAPPROVATOF Placuec		

Autostrada Pedemontana Lombarda II Direttore dei Lavori: Ing. Francesco Domanico