SEZIONE " F" MURO PREFABBRICATO

386 < H ≤ 440 CON STABILIZZAZIONE DA 40 cm

Scala 1:50

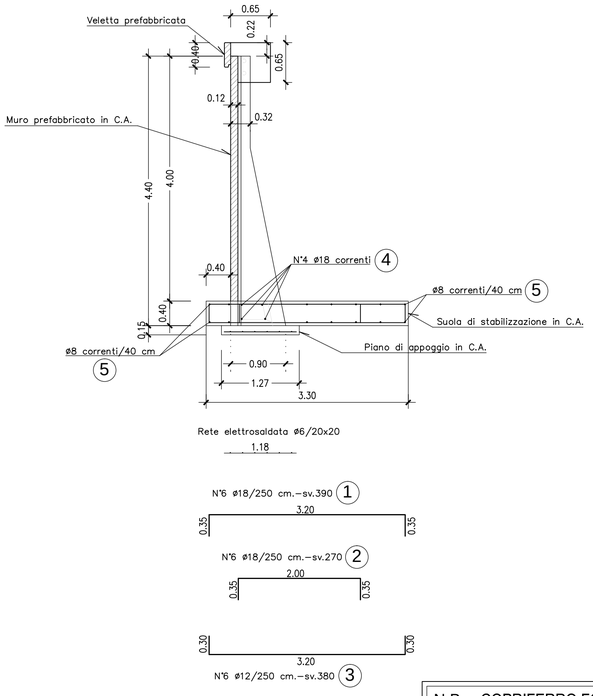

N.B. COPRIFERRO FONDAZIONI 5cm.

SEZIONE "G" MURO PREFABBRICATO

441 < H ≤ 495 CON STABILIZZAZIONE DA 45 cm

Scala 1:50

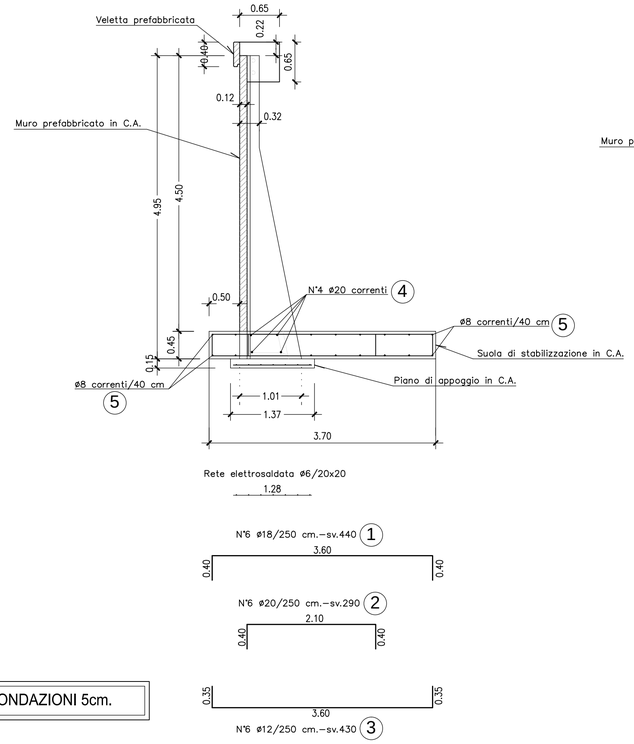

SEZIONE "H" MURO PREFABBRICATO

496 < H ≤ 550 CON STABILIZZAZIONE DA 50 cm

Scala 1:50

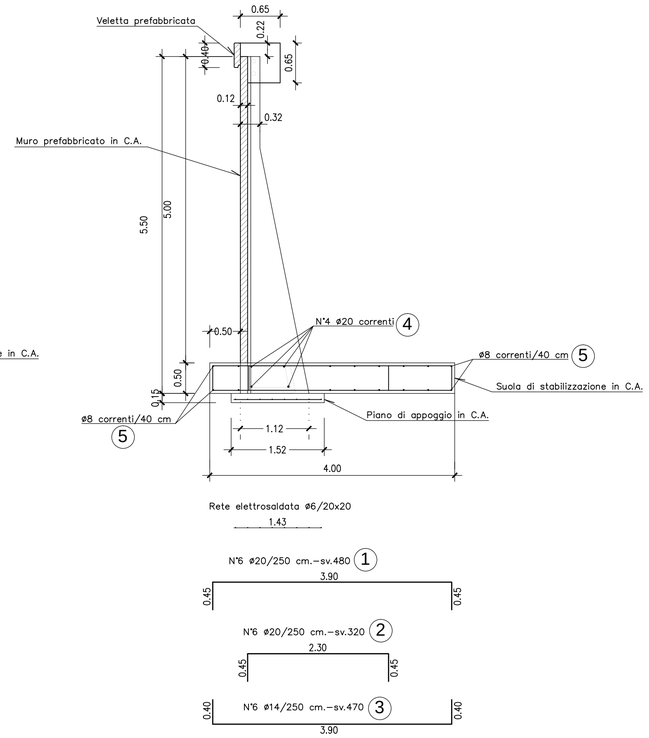

PARTICOLARE COSTRUTTIVO

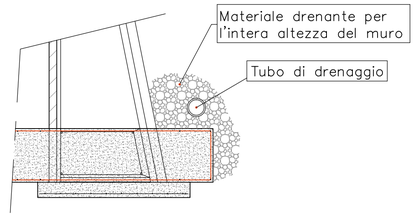

N.B. Prevedere opportuno drenaggio a tergo del muro

MURO "F" - 386<H<440				MURO "H" - 496<H<550			
POSIZIONE	n°/elemento	Ø	sviluppo [cm]	POSIZIONE	n°/elemento	Ø	sviluppo [cm]
1	6	18	390	1	6	20	480
2	6	18	270	2	6	20	320
3	6	12	380	3	6	14	470
4	4	18	250	4	4	20	250
5	14	8	250	5	16	8	250
MURO "G" - 441<H<495				**CORDOLO**			
POSIZIONE	n°/elemento	Ø	sviluppo [cm]	POSIZIONE	n°/elemento	Ø	sviluppo [cm]
1	6	18	440	1	2	12	250
2	6	20	290	2	4	16	250
3	6	12	430	3	10	12	216
4	4	20	250				
5	16	8	250				

PARTICOLARE COSTRUTTIVO PER MURI TIPO "T"

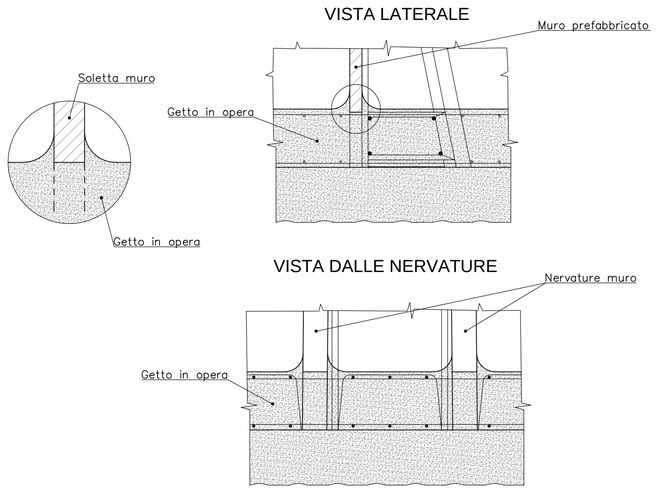

SCHEMA TIPOLOGICI MURI PREFABBRICATI

PIANTA MURO

Scala 1:20

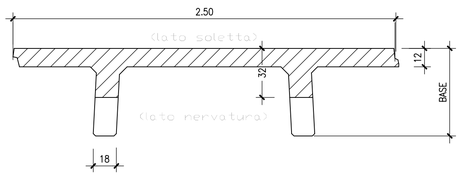

ALTEZZA TOTALE MAX.	BASE (SOLETTA DA 12)	ALTEZZA NETTA MAX.	SCATOLA	LARGH. NERVATURA
440	90	400	40	18
495	101	450	45	18
550	112	500	50	18

PARTICOLARE VELETTA PREFABBRICATA

Scala 1:10

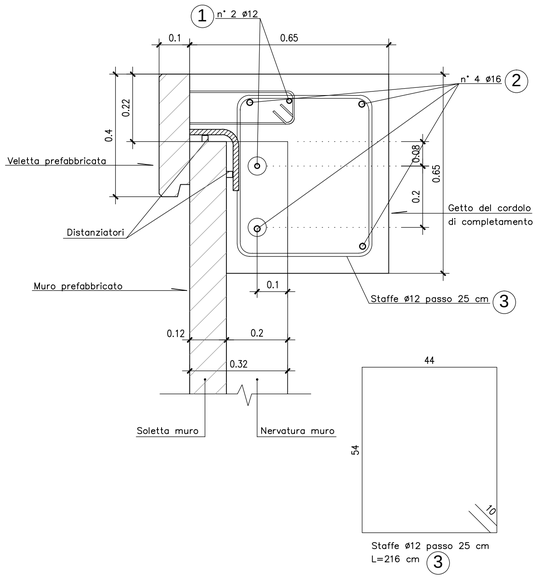

N.B. COPRIFERRO 5.5cm.

MATRICE DI REVISIONE

REV	DATA	DESCRIZIONE MODIFICA

N.B.: LA TAVOLA SOSTITUISCE QUELLA RELATIVA AL CODICE E DEL PROGETTO ESECUTIVO

CONCESSIONI AUTOSTRADALI LOMBARDE — Autostrada Pedemontana Lombarda

COLLEGAMENTO AUTOSTRADALE
DALMINE - COMO - VARESE - VALICO DEL GAGGIOLO E OPERE AD ESSO CONNESSE

CODICE C.U.P. E81B09000510004

TRATTE B1, B2, C, D, TRVA13+14, GREENWAY

AS BUILT

TRATTA B1

OPERE D'ARTE MINORI - OPERE DI SOSTEGNO
OPERE DI SOSTEGNO - SVINCOLO "INTERCONNESSIONE EX SS 35"
MURO 3 APPROCCIO SPALLA B CAVALCAVIA RAMPA L2 - Armature TAV 1/6

IDENTIFICAZIONE ELABORATO

CODICE PROGETTO: F00107B

WBS							
FASE PROGETTUALE	LOTTO	ZONA	OPERA	TRATTO D'OPERA	AMBITO	TIPO ELABORATO	PROGRESSIVO	REVISIONE
A	1	D02	RA012	0	OS	AR	001	E01

Scala: Varie

DATA	DESCRIZIONE	REV
Febbraio 2016	Emissione	E
Gennaio 2018	Revisione	E 01

CONCEDENTE

CONCESSIONI AUTOSTRADALI LOMBARDE

CONCESSIONARIO

Autostrada Pedemontana Lombarda — Direttore Tecnico: Ing. Giuseppe Sambo — Referente Tecnico:

APPROVATO

Autostrada Pedemontana Lombarda — Il Direttore dei Lavori: Ing. Francesco Domanico

IMPRESA

RAGGRUPPAMENTO TEMPORANEO IMPRESE:

Mandataria	Mandante	Mandante	Mandante cooptata
STRABAG A.G.	GLF Grandi Lavori Fincosit S.p.A.	ICM S.p.A.	STRABAG S.p.A.

PROGETTISTA - PROGETTO ESECUTIVO DI DETTAGLIO

RAGGRUPPAMENTO TEMPORANEO PROGETTISTI:

Mandataria	Mandante	Mandante	Mandante
3TI PROGETTI ITALIA INGEGNERIA INTEGRATA S.p.A.	GP Ingegneria srl GESTIONE PROGETTI DI INGEGNERIA		Arch. Salvatore Vermiglio

RESPONSABILE DI PROGETTO ED INCARICATO DELL'INTEGRAZIONE FRA LE VARIE PRESTAZIONI:
Ing. Alberto Cecchini

ELABORAZIONE PROGETTUALE

PROGETTISTA:
Coopropgetti Soc. Coop.

DIRETTORE TECNICO:
Ing. Alessandro Placucci

Redatto: Ragnacci — Verificato: Panfili — Approvato: Placucci

ORDINE DEGLI INGEGNERI DELLA PROVINCIA DI PALERMO — Sezione A N° A1740 — DOTTORE INGEGNERE ALESSANDRO PLACUCCI — SETTORE CIVILE E AMBIENTALE — SETTORE INDUSTRIALE — DPR 328 del 5/6/2001

ORDINE DEGLI INGEGNERI DELLA PROVINCIA DI ROMA — Sezione A N° 15158 — Ing. ALBERTO CECCHINI — SETTORE CIVILE E AMBIENTALE — SETTORE INDUSTRIALE — DPR 328 del 5/6/2001