PARTICOLARE COPRIFERRO

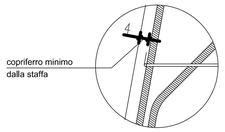

SEZIONE LONGITUDINALE

Scala 1:25

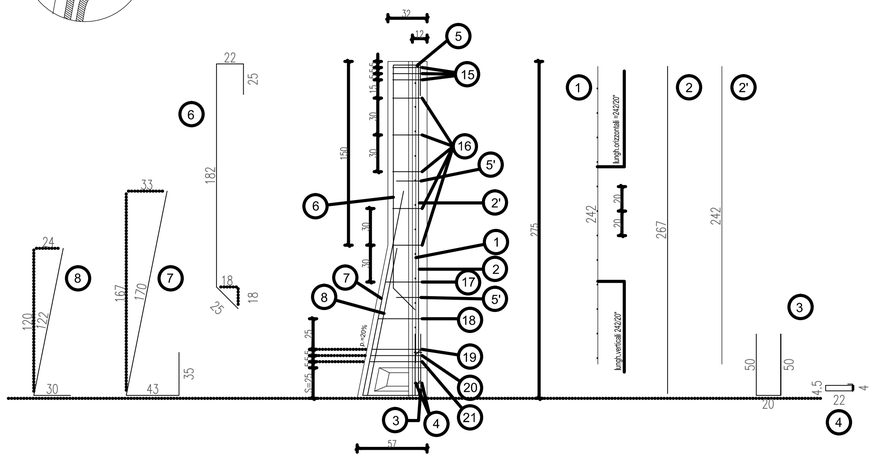

SEZIONE TRASVERSALE

Scala 1:20

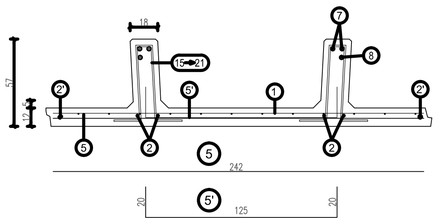

(15)

n°3+3 staffe Ø8 da
concentrare nei primi
15 cm alla sommità del pannello
(vedi tabella)

(16)

staffe Ø8/30 cm.
da posizionare nel tratto verticale
della nervatura del pannello
(vedi tabella)

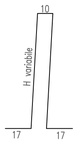

da pos. (17) a pos. (18)

staffe Ø8/30 cm.
da posizionare nel tratto obliquo
della nervatura del pannello
(vedi tabella)

da pos. (19) a pos. (21)

n°3+3 staffe Ø10 da
concentrare nei primi
15 cm sopra la suola di fondazione
(vedi tabella)

scatola s=25 cm.	H	(1)	(2)	(2')	(3)	(4)	(5)	(5')	(6)	(7)	(8)
	275	n°=1 06-20x20 H=242 L=242	n°=2+2 Ø8 sv=267	n°=1+1 Ø8 sv=242	n°=2+2 Ø8 sv=120	n°=3+3 Ø6 sv=63	n°=1 Ø6 sv=242	n°=2 Ø8 Passo 120 sv=165	n°=2+2 Ø12 sv=254	n°=2+2 Ø12 sv=248	n°=1+1 Ø12 sv=152

PARTICOLARE SPONDE LATERALI

Scala 1:4

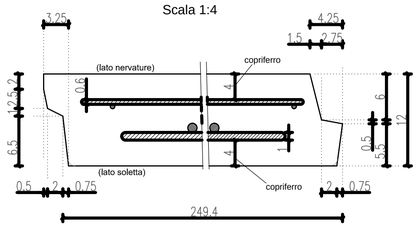

PARTICOLARE PROSPETTO ANTERIORE

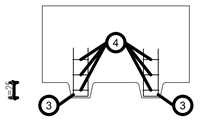

TABELLA STAFFE				
POS.	n°	Ø	h	sv.
(15)	3+3	8	24	94
(16)	5+5	8	24	92
(17)	1+1	8	30	104
(18)	1+1	8	36	116
(19)	1+1	10	41	126
(20)	1+1	10	42	128
(21)	1+1	10	43	130

MATRICE DI REVISIONE

REV	DATA	DESCRIZIONE MODIFICA

N.B.: LA TAVOLA SOSTITUISCE QUELLA RELATIVA AL CODICE E DEL PROGETTO ESECUTIVO

CONCESSIONI AUTOSTRADALI LOMBARDE

Autostrada Pedemontana Lombarda

COLLEGAMENTO AUTOSTRADALE

DALMINE - COMO - VARESE - VALICO DEL GAGGIOLO E OPERE AD ESSO CONNESSE

CODICE C.U.P. F11B06000270007

TRATTE B1, B2, C, D, TRVA13+14, GREENWAY

AS BUILT

TRATTA B1

OPERE D'ARTE MINORI - OPERE DI SOSTEGNO

OPERE DI SOSTEGNO - SVINCOLO "INTERCONNESSIONE EX SS 35"

MURI 3-4 APP. SP. A CAV. RAMPA L4 - Armature TAV 3/4

IDENTIFICAZIONE ELABORATO

CODICE PROGETTO: F00107B

WBS							
FASE PROGETTUALE	LOTTO	ZONA	OPERA	TRATTO D'OPERA	AMBITO	TIPO ELABORATO	PROGRESSIVO	REVISIONE
A	1	D02	RA014	0	OS	AR	003	E

Scala: Varie

DATA	DESCRIZIONE	REV
Febbraio 2016	Emissione	E

CONCEDENTE

CONCESSIONI AUTOSTRADALI LOMBARDE

CONCESSIONARIO

Autostrada Pedemontana Lombarda — Direttore Tecnico: Ing. Enrico Arini — Referente Tecnico:

APPROVATO

Autostrada Pedemontana Lombarda — Il Direttore dei Lavori: Ing. Francesco Domanico

IMPRESA

RAGGRUPPAMENTO TEMPORANEO IMPRESE:

Mandataria	*Mandante*	*Mandante*	*Mandante cooptata*
STRABAG A.G.	GLF Grandi Lavori Fincosit S.p.A.	Impresa costruzioni Giuseppe Maltauro S.p.A.	STRABAG S.p.A.

STRABAG — GLF GRANDI LAVORI FINCOSIT — IMPRESA COSTRUZIONI GIUSEPPE MALTAURO S.p.A. — STRABAG

PROGETTISTA - PROGETTO ESECUTIVO DI DETTAGLIO

RAGGRUPPAMENTO TEMPORANEO PROGETTISTI:

Mandataria	*Mandante*	*Mandante*	*Mandante*
3TI PROGETTI ITALIA SOCIETÀ DI INGEGNERIA S.p.A.	GP Ingegneria srl GESTIONE PROGETTI DI INGEGNERIA	Consorzio Cooprogetti	Arch. Salvatore Vermiglio

RESPONSABILE DI PROGETTO ED INCARICATO DELL'INTEGRAZIONE FRA LE VARIE PRESTAZIONI:

Ing. Alberto Cecchini

Dott. Ing. ALBERTO CECCHINI — Ordine degli Ingegneri della Provincia di Como — n° 1518

ELABORAZIONE PROGETTUALE

PROGETTISTA:

Cooprogetti Soc. Coop.

DIRETTORE TECNICO:

Ing. Alessandro Placucci

Ordine degli Ingegneri della Provincia di Como — Sezione A — N° A1740 — DOTTORE INGEGNERE ALESSANDRO PLACUCCI — Settore Civile e Ambientale — Settore Industriale

Redatto: Ragnacci Verificato: Panfili Approvato: Placucci