Scala 1:50

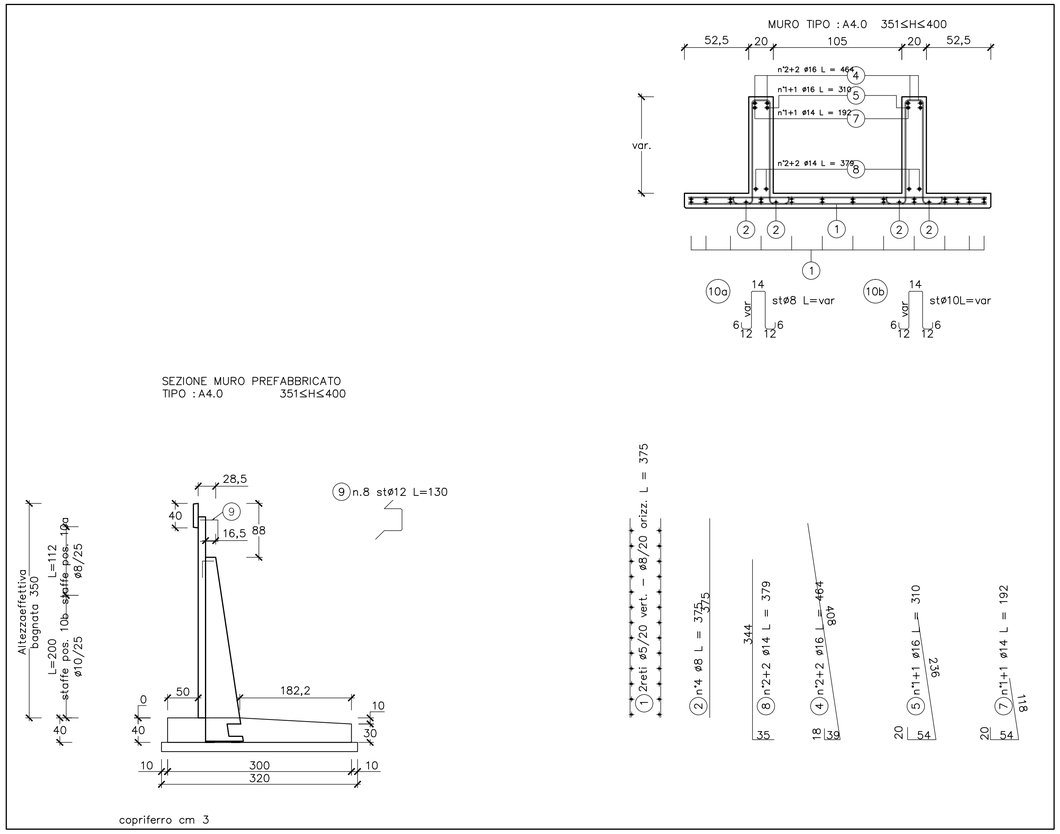

Scala 1:50

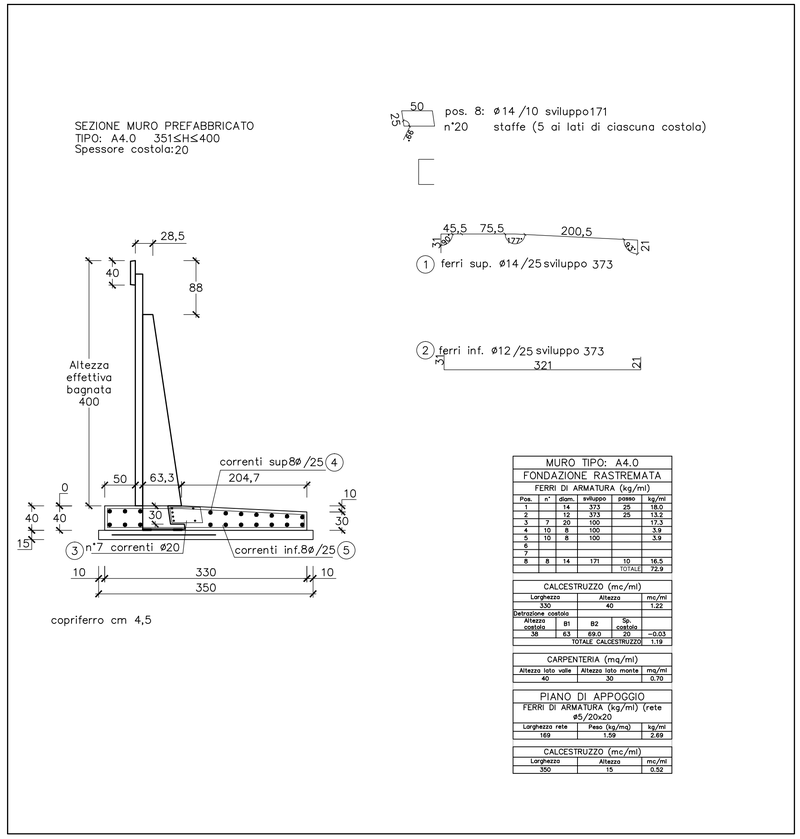

MURO TIPO: A4.0					
FONDAZIONE RASTREMATA					
FERRI DI ARMATURA (kg/ml)					
Pos.	n°	diam.	sviluppo	passo	kg/ml
1		14	373	25	18.0
2		12	373	25	13.2
3	7	20	100		17.3
4	10	8	100		3.9
5	10	8	100		3.9
6					
7					
8	8	14	171	10	16.5
				TOTALE	72.9

CALCESTRUZZO (mc/ml)				
Larghezza		Altezza		mc/ml
330		40		1.22
Detrazione costola				
Altezza costola	B1	B2	Sp. costola	
TOTALE CALCESTRUZZO				1.19

CARPENTERIA (mq/ml)		
Altezza lato valle	Altezza lato monte	mq/ml
40	30	0.70

PIANO DI APPOGGIO	
FERRI DI ARMATURA (kg/ml) (rete ø5/20x20	
Larghezza rete	Peso (kg/mq)	kg/ml
169	1.59	2.69

CALCESTRUZZO (mc/ml)		
Larghezza	Altezza	mc/ml
350	15	0.52

TIPOLOGIE BARRIERE	
BAR_00	Nessuna barriera
BAR_01	Barriera guard-rail
BAR_02	Barriera fonoassorbente
BAR_03	Barriera metallica di recinzione

TOLLERANZE

FONDAZIONI
Tolleranza altimetria della sottofondazione: ±1 cm prevista per uno spessoramento del muro prefabbricato non superiore a cm 2

TOLLERANZE PREFABBRICATI

TOLLERANZE DI FINITURA

Le tolleranze di produzione degli elementi prefabbricati rispetteranno le prescrizioni della norma UNI EN 13369:2008.

In particolare le proprietà geometriche e le tolleranze di produzione e le dimensioni nominali minime rientrano tra quelle previste al punto 4.3.1 della norma suddetta .

Le caratteristiche delle superfici e di rifinitura quali imperfezioni, cavillature, microfessurazioni, abrasioni e imbarcamenti rientrano tra quanto previsto all'appendice J punto J.4 della norma suddetta che considerano la destinazione dei manufatti all'uso industriale e la produzione con impianti meccanizzati.

TOLLERANZE COPRIFERRO

La tolleranza assunta per il copriferro degli elementi prefabbricati sarà quella indicata nella norma UNI EN 13369 al punto 4.3.1.1 prospetto 4 "Tolleranze ammesse per le sezioni trasversali degli elementi strutturali". Gli elementi con copriferro non conforme saranno rifiutati.

Scala 1:50

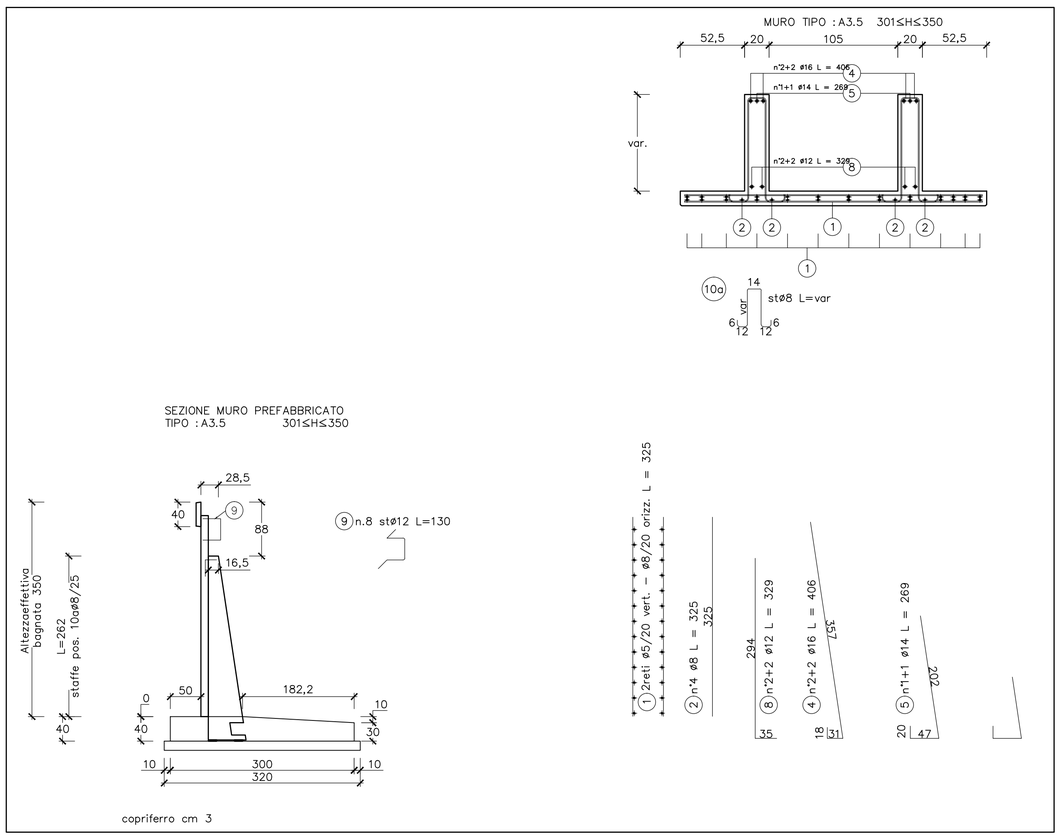

Scala 1:50

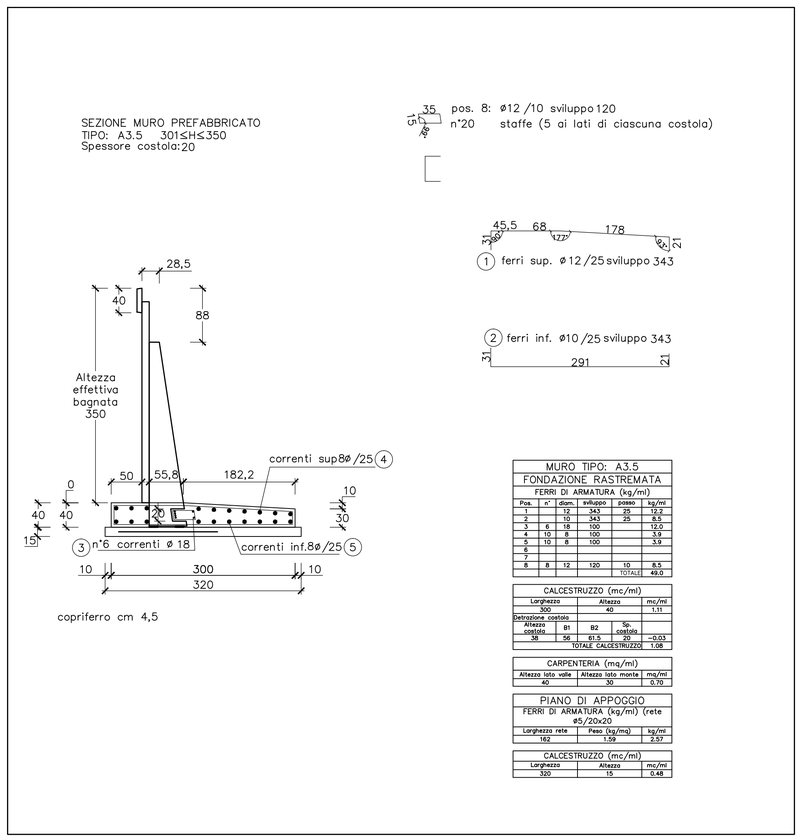

MURO TIPO: A3.5					
FONDAZIONE RASTREMATA					
FERRI DI ARMATURA (kg/ml)					
Pos.	n°	diam.	sviluppo	passo	kg/ml
1		12	343	25	12.2
2		10	343	25	8.5
3	6	18	100		12.0
4	10	8	100		3.9
5	10	8	100		3.9
6					
7					
8	8	12	120	10	8.5
				TOTALE	49.0

CALCESTRUZZO (mc/ml)				
Larghezza		Altezza		mc/ml
300		40		1.11
Detrazione costola				
Altezza costola	B1	B2	Sp. costola	
TOTALE CALCESTRUZZO				1.08

CARPENTERIA (mq/ml)		
Altezza lato valle	Altezza lato monte	mq/ml
40	30	0.70

PIANO DI APPOGGIO	
FERRI DI ARMATURA (kg/ml) (rete ø5/20x20	
Larghezza rete	Peso (kg/mq)	kg/ml
162	1.59	2.57

CALCESTRUZZO (mc/ml)		
Larghezza	Altezza	mc/ml
320	15	0.48

MATRICE DI REVISIONE

REV	DATA	DESCRIZIONE MODIFICA
	-	-
	-	-
	-	-
	-	-
	-	-
	-	-

N.B.: LA TAVOLA SOSTITUISCE QUELLA RELATIVA AL CODICE E - --- ------ - -- -- --- --- DEL PROGETTO ESECUTIVO

CONCESSIONI AUTOSTRADALI LOMBARDE — Autostrada Pedemontana Lombarda

COLLEGAMENTO AUTOSTRADALE
DALMINE - COMO - VARESE - VALICO DEL GAGGIOLO E OPERE AD ESSO CONNESSE
CODICE C.U.P. F11B06000270007
TRATTE B1, B2, C, D, TRVA13+14, GREENWAY

AS BUILT

TRATTA B1
OPERE D'ARTE MINORI - OPERE DI SOSTEGNO
OPERE DI SOSTEGNO - SVINCOLO "INTERCONNESSIONE EX SS 35"
Muro 6 - Armature - Tavola 3 di 4

IDENTIFICAZIONE ELABORATO
CODICE PROGETTO: F00107B

FASE PROGETTUALE	LOTTO	ZONA	OPERA	WBS TRATTO D'OPERA	AMBITO	TIPO ELABORATO	PROGRESSIVO	REVISIONE
A	1	D02	IR009	A	OS	AR	003	E

Scala: 1:50

DATA	DESCRIZIONE	REV
Luglio 2015	Emissione	C
Febbraio 2018	Emissione	E

CONCEDENTE
CONCESSIONI AUTOSTRADALI LOMBARDE

CONCESSIONARIO
Autostrada Pedemontana Lombarda — Direttore Tecnico: Ing. Enrico Arini; Referente Tecnico: Arch. Giovanni Cannito

APPROVATO
Autostrada Pedemontana Lombarda — Il Direttore dei Lavori: Ing. Francesco Domanico

IMPRESA
RAGGRUPPAMENTO TEMPORANEO IMPRESE:

Mandataria	Mandante	Mandante	Mandante cooptata
STRABAG A.G.	GLF Grandi Lavori Fincosit S.p.A.	Impresa costruzioni Giuseppe Maltauro S.p.A.	STRABAG S.p.A.

PROGETTISTA - PROGETTO ESECUTIVO DI DETTAGLIO
RAGGRUPPAMENTO TEMPORANEO PROGETTISTI:

Mandataria	Mandante	Mandante	Mandante
3TI PROGETTI ITALIA	GP Ingegneria		Arch. Salvatore Vermiglio

RESPONSABILE DI PROGETTO ED INCARICATO DELL'INTEGRAZIONE FRA LE VARIE PRESTAZIONI:
Ing. Alberto Cecchini

ELABORAZIONE PROGETTUALE
PROGETTISTA:
BETONCABLO S.p.A.
DIRETTORE TECNICO
Arch. Massimo Tosi

Dott. Arch. MASSIMO TOSI
Ordine Architetti Provincia di Varese N. 553
Via Mameli, 3/1 - Tel./Fax 0331/630104
21052 BUSTO ARSIZIO (VA)
C.F. TSO MSM 63C19 A509J - P. IVA 02180040121

Redatto: Parini — Verificato: Tosi — Approvato: Placucci