PIANTA TRACCIAMENTO scala 1:100

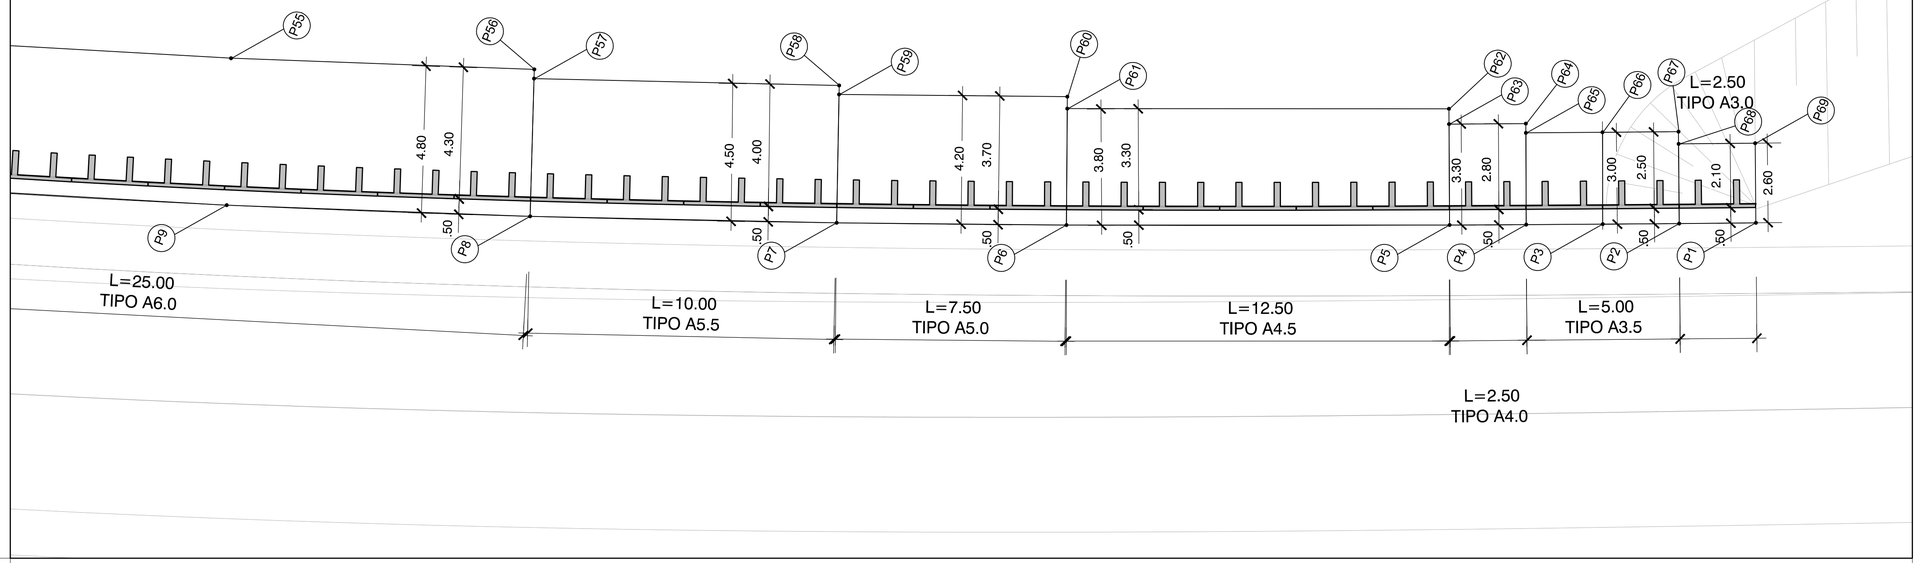

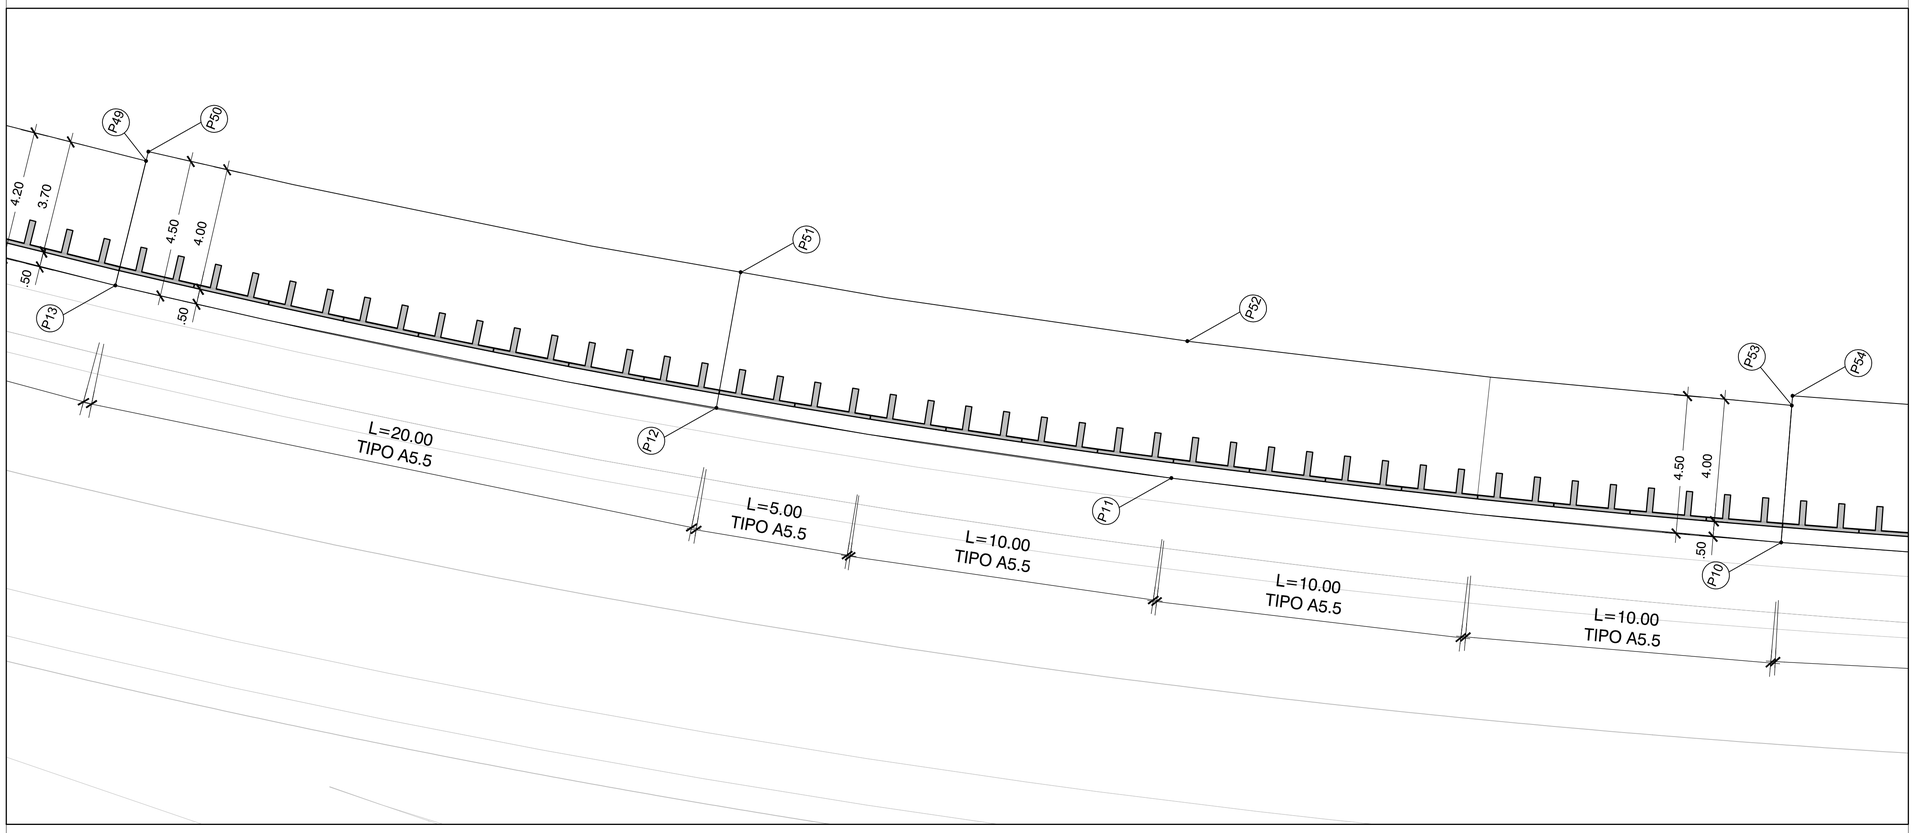

PUNTO	COORDINATA X	COORDINATA Y
P1	141744.252	246055.110
P2	141743.309	246057.429
P3	141742.372	246059.742
P4	141741.435	246062.060
P5	141740.502	246064.379
P6	141735.892	246076.007
P7	141733.194	246083.009
P8	141729.703	246092.389
P9	141726.393	246101.733
P10	141721.707	246116.104
P11	141716.325	246135.386
P12	141712.982	246150.036
P13	141709.467	246169.752
P14	141708.180	246179.683
P15	141707.194	246189.649
P16	141706.510	246199.634
P17	141706.125	246209.644
P18	141706.045	246214.643
P19	141706.038	246219.666
P20	141706.180	246227.168
P21	141706.259	246229.668
P22	141706.482	246234.663
P23	141706.780	246239.677
P24	141706.792	246239.893
P25	141707.597	246242.199
P26	141708.614	246244.514
P27	141709.618	246246.793
P28	141712.635	246245.466
P29	141711.631	246243.188
P30	141710.721	246241.109
P31	141711.185	246240.947
P32	141710.647	246239.406
P33	141710.966	246239.384
P34	141710.668	246234.444
P35	141710.285	246234.464
P36	141710.053	246229.544
P37	141710.457	246229.531
P38	141710.370	246227.045
P39	141709.972	246227.057
P40	141709.831	246219.630
P41	141710.234	246219.627
P42	141710.236	246214.679
P43	141709.853	246214.675
P44	141709.924	246209.741
P45	141710.300	246199.856
P46	141710.976	246189.982
P47	141711.364	246190.017
P48	141712.341	246180.138
P49	141713.614	246170.316
P50	141713.926	246170.358
P51	141717.391	246150.932
P52	141720.673	246136.547
P53	141725.992	246117.428
P54	141726.294	246117.521
P55	141730.905	246103.368
P56	141734.214	246094.030
P57	141733.932	246093.927
P58	141737.394	246084.582
P59	141737.120	246084.480
P60	141739.799	246077.523
P61	141739.435	246077.382
P62	141744.023	246065.796
P63	141743.559	246065.609
P64	141744.498	246063.284
P65	141744.217	246063.172
P66	141745.157	246060.853
P67	141746.089	246058.555
P68	141745.719	246058.404
P69	141746.660	246056.088

MATRICE DI REVISIONE

REV	DATA	DESCRIZIONE MODIFICA
	-	-
	-	-
	-	-
	-	-
	-	-
	-	-

N.B.: LA TAVOLA SOSTITUISCE QUELLA RELATIVA AL CODICE E - --- ----- - -- -- -- --- DEL PROGETTO ESECUTIVO

CONCESSIONI AUTOSTRADALI LOMBARDE — Autostrada Pedemontana Lombarda

COLLEGAMENTO AUTOSTRADALE
DALMINE - COMO - VARESE - VALICO DEL GAGGIOLO E OPERE AD ESSO CONNESSE

CODICE C.U.P. F11B06000270007

TRATTE B1, B2, C, D, TRVA13+14, GREENWAY

AS BUILT

TRATTA B1

OPERE D'ARTE MINORI - OPERE DI SOSTEGNO
OPERE DI SOSTEGNO - SVINCOLO "INTERCONNESSIONE EX SS 35"
MURO 6 - PLANIMETRIA TRACCIAMENTO - Tav. 1/2

IDENTIFICAZIONE ELABORATO

CODICE PROGETTO: F00107B

WBS								
FASE PROGETTUALE	LOTTO	ZONA	OPERA	TRATTO D'OPERA	AMBITO	TIPO ELABORATO	PROGRESSIVO	REVISIONE
A	1	D02	IR009	A	OS	PT	001	E

Scala: 1:100

DATA	DESCRIZIONE	REV
Febbraio 2018	Emissione	E

CONCEDENTE

CONCESSIONI AUTOSTRADALI LOMBARDE

CONCESSIONARIO

Autostrada Pedemontana Lombarda — Direttore Tecnico: Ing. Enrico Arini; Referente Tecnico: Arch. Giovanni Cannito

APPROVATO

Autostrada Pedemontana Lombarda — Il Direttore dei Lavori: Ing. Francesco Domanico

IMPRESA

RAGGRUPPAMENTO TEMPORANEO IMPRESE:

Mandataria	*Mandante*	*Mandante*	*Mandante cooptata*
STRABAG A.G.	GLF Grandi Lavori Fincosit S.p.A.	Impresa costruzioni Giuseppe Maltauro S.p.A.	STRABAG S.p.A.

STRABAG — GRANDI LAVORI FINCOSIT — IMPRESA COSTRUZIONI GIUSEPPE MALTAURO S.p.A. — STRABAG

PROGETTISTA - PROGETTO ESECUTIVO DI DETTAGLIO

RAGGRUPPAMENTO TEMPORANEO PROGETTISTI:

Mandataria	*Mandante*	*Mandante*	*Mandante*
3TI PROGETTI ITALIA	GP Ingegneria		Arch. Salvatore Vermiglio

RESPONSABILE DI PROGETTO ED INCARICATO DELL'INTEGRAZIONE FRA LE VARIE PRESTAZIONI:
Ing. Alberto Cecchini

Dott. Ing. Alberto Cecchini — Sezione A — N° A1748 — 15158

ELABORAZIONE PROGETTUALE

PROGETTISTA:
BETONCABLO S.p.A.

DIRETTORE TECNICO
Arch. Massimo Tosi

Dott. Arch. MASSIMO TOSI — Ordine Architetti Provincia di Varese N. 553 — Via Mameli, 3/1 - Tel./Fax 0331-626104 — 21052 BUSTO ARSIZIO (VA) — C.F. TSO MSM 63P01 B300Y — P.IVA 02184240121

Ordine degli Ingegneri della Provincia di Varese — Sezione A — N° A1748 — DOTTORE INGEGNERE — ALESSANDRO PLACUCCI — SETTORE CIVILE E AMBIENTALE — SETTORE INDUSTRIALE — SETTORE DELL'INFORMAZIONE

Redatto: Parini — Verificato: Tosi — Approvato: Placucci