PLANIMETRIA DI INQUADRAMENTO

SCALA 1:1000

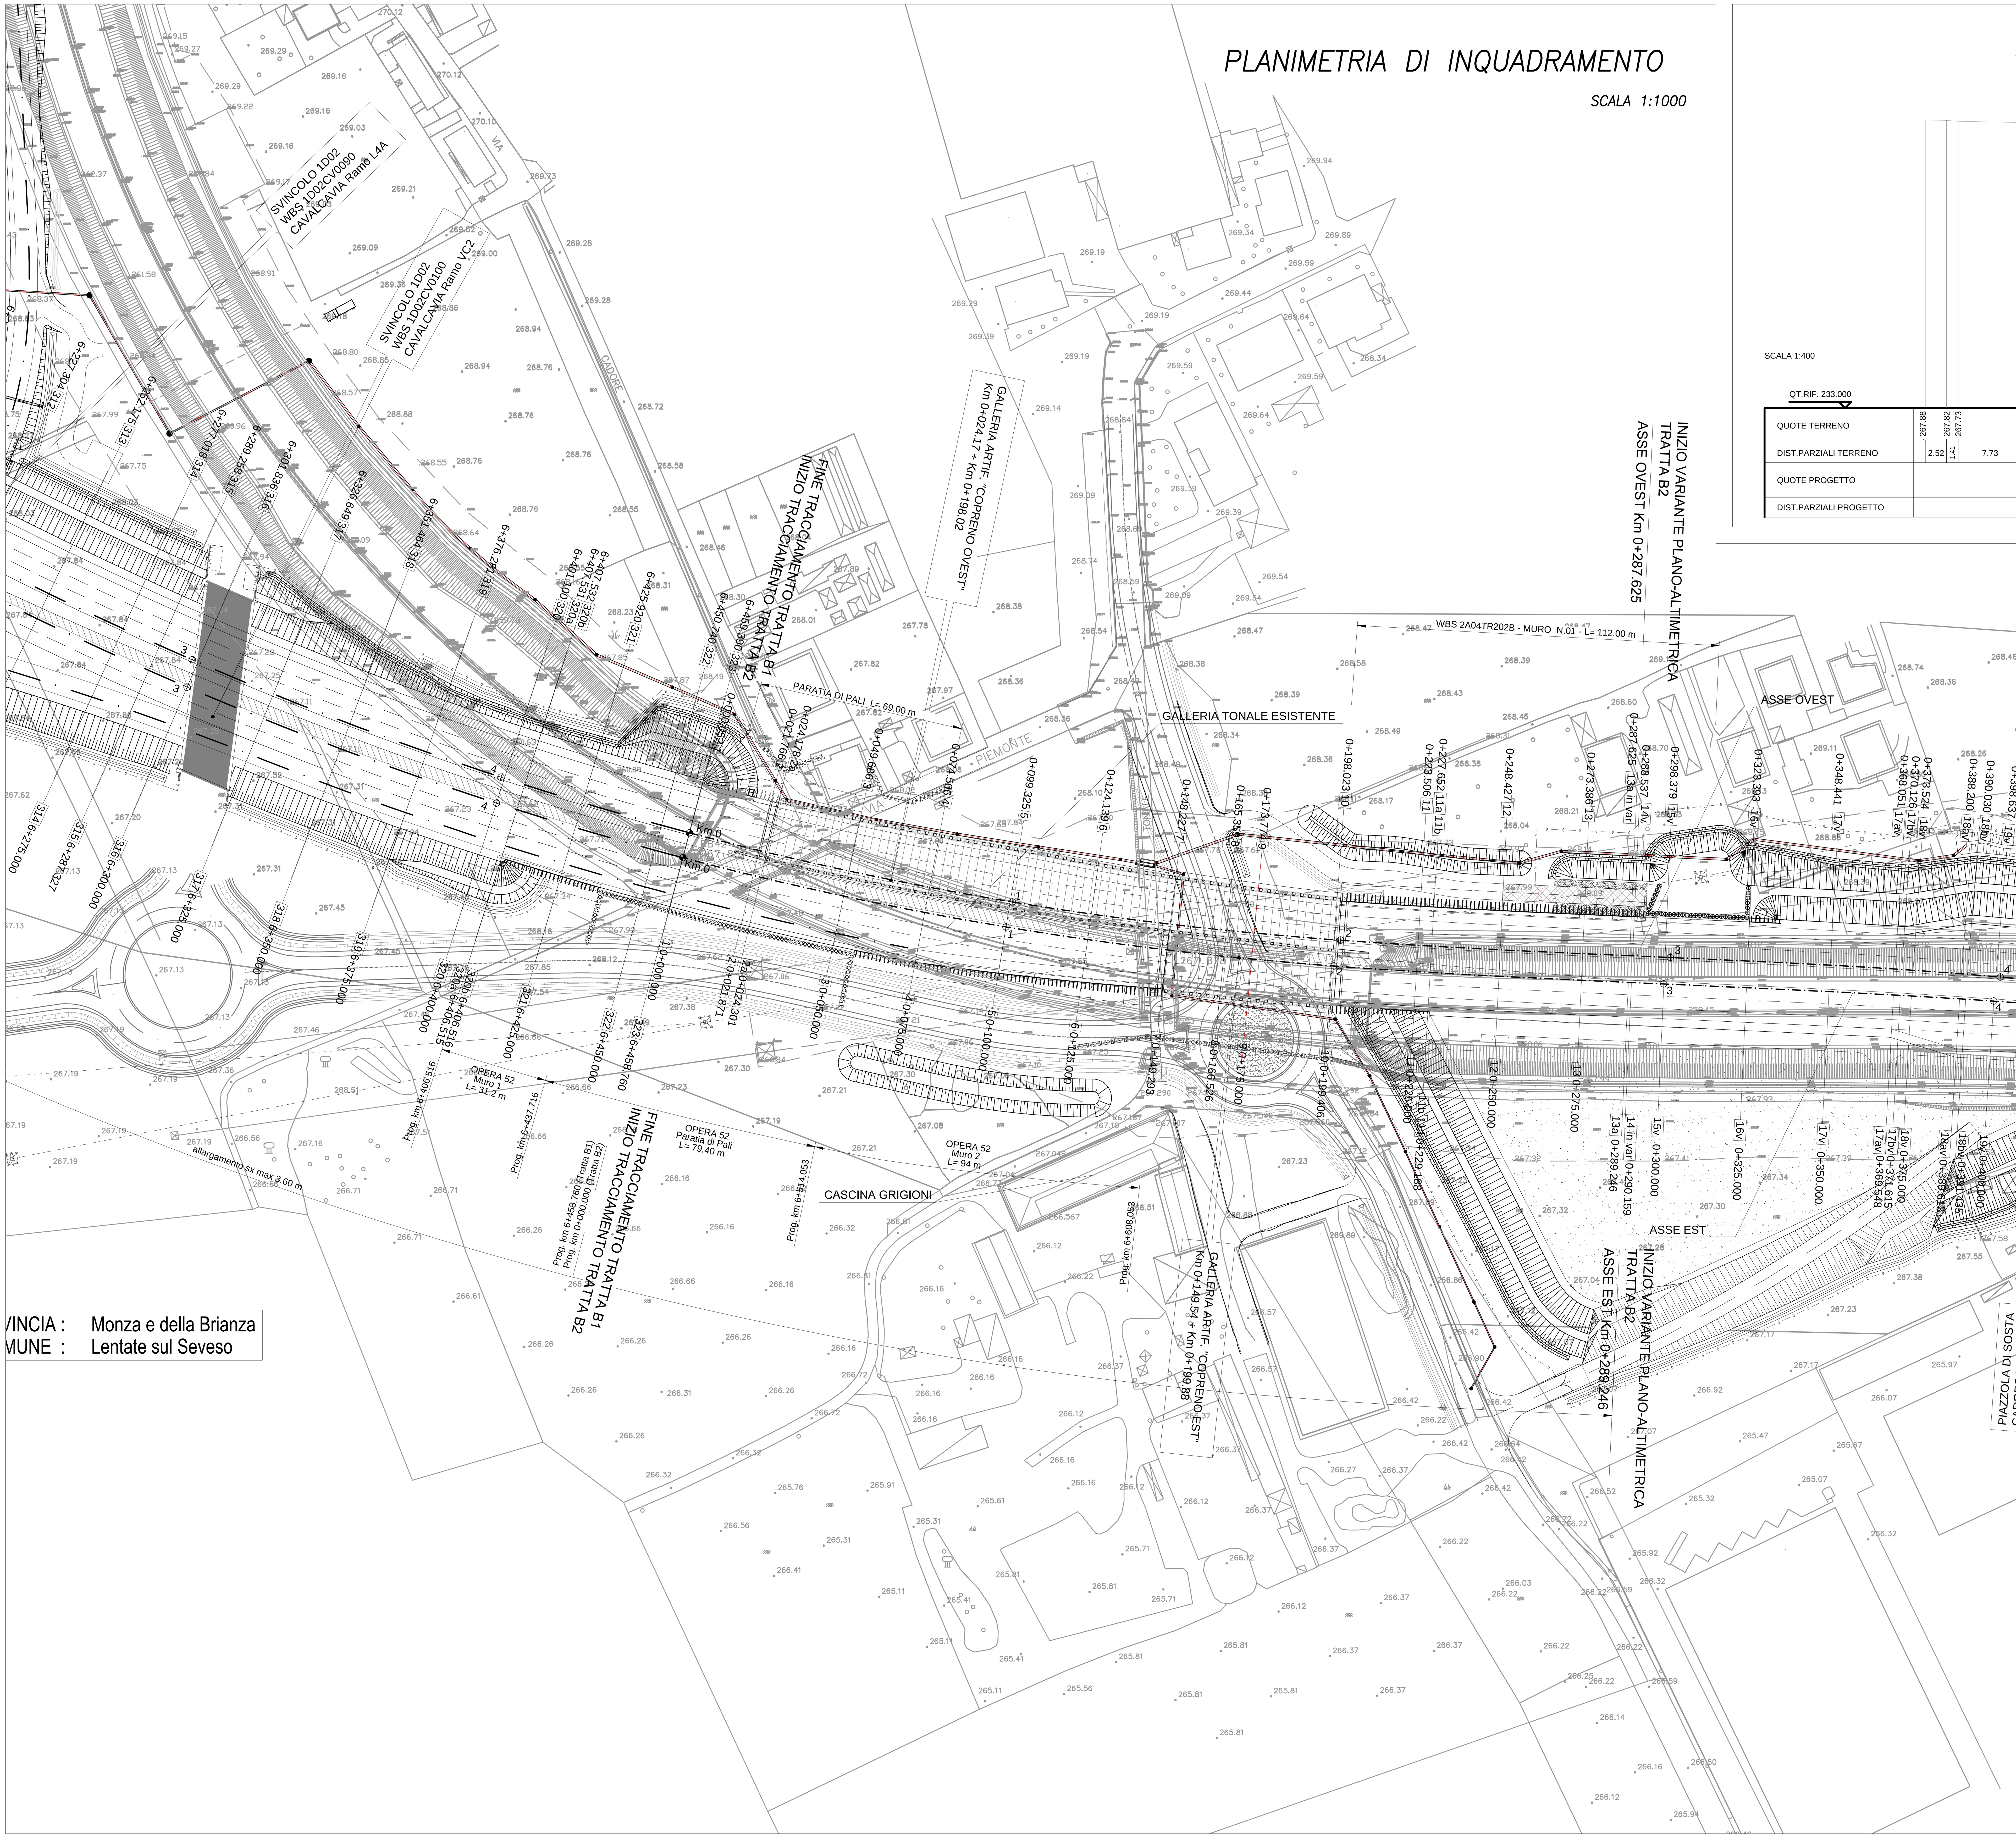

SEZIONE PARATIA GRIGIONI

SEZIONE N. : 9
QT. PROGETTO : 258.315
DIST.PROG. : 0+173.774

SEZIONE N. : 9
QT. PROGETTO : 258.332
DIST.PROG. : 0+175.000
DIST.PREC. : 8.474
DIST.SUCC. : 24.406

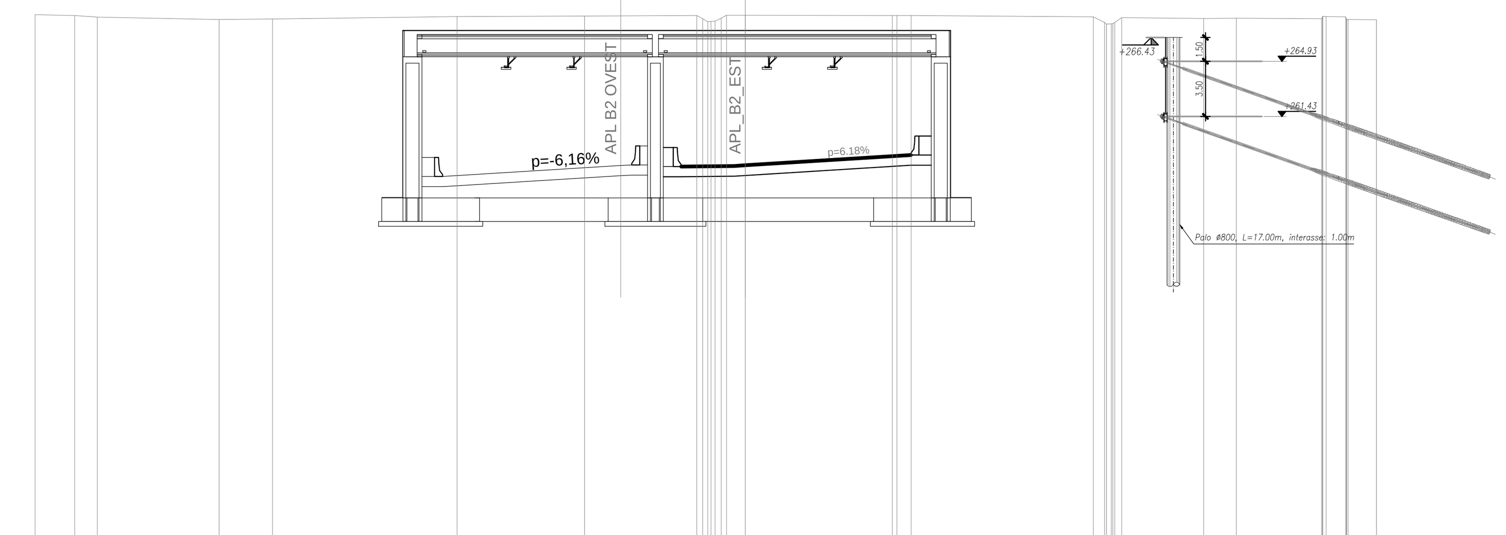

SCALA 1:400

QT.RIF. 233.000

QUOTE TERRENO	267.88 267.82 267.73 267.57 267.60 267.75 267.79 267.82 267.46 267.84 267.84 267.83 267.82 267.74 267.28 267.69 267.64 267.66 267.62 267.76 267.57 267.56
DIST.PARZIALI TERRENO	2.52 1.41 7.73 3.37 11.70 8.08 7.12 1.19 9.33 0.91 11.54 0.71 5.18 2.08 5.40 1.24 1.81
QUOTE PROGETTO	257.62 257.60 258.32 258.36 258.25 258.29 258.33 258.98
DIST.PARZIALI PROGETTO	7.29 4.01 0.70 3.13 3.36 0.70 10.50

MATRICE DI REVISIONE

REV	DATA	DESCRIZIONE MODIFICA

N.B.: LA TAVOLA SOSTITUISCE QUELLA RELATIVA AL CODICE E DEL PROGETTO ESECUTIVO

CONCESSIONI AUTOSTRADALI LOMBARDE — Autostrada Pedemontana Lombarda

COLLEGAMENTO AUTOSTRADALE
DALMINE - COMO - VARESE - VALICO DEL GAGGIOLO E OPERE AD ESSO CONNESSE
CODICE C.U.P. F11B06000270007

TRATTE B1, B2, C, D, TRVA13+14, GREENWAY

AS BUILT

TRATTA B1

OPERE D' ARTE MINORI - OPERE DI SOSTEGNO
PARATIA A PROTEZIONE DELLA DEVIATA PROVVISORIA S.S.35
Planimetria di Inquadramento

IDENTIFICAZIONE ELABORATO

CODICE PROGETTO: F00107B

FASE PROGETTUALE	LOTTO (WBS)	ZONA (WBS)	OPERA (WBS)	TRATTO D'OPERA (WBS)	AMBITO	TIPO ELABORATO	PROGRESSIVO	REVISIONE
A	1	A03	TR005	0	OS	PL	001	E

Scala: 1:1000

DATA	DESCRIZIONE	REV
Gennaio 2016	Emissione	E

CONCEDENTE

CONCESSIONI AUTOSTRADALI LOMBARDE

CONCESSIONARIO

Autostrada Pedemontana Lombarda
Direttore Tecnico: Ing. Enrico Arini
Referente Tecnico: Arch. Giovanni Cannito

APPROVATO

Autostrada Pedemontana Lombarda
Il Direttore dei Lavori: Ing. Francesco Domanico

IMPRESA

RAGGRUPPAMENTO TEMPORANEO IMPRESE:

Mandataria	*Mandante*	*Mandante*	*Mandante cooptata*
STRABAG A.G.	GLF Grandi Lavori Fincosit S.p.A.	Impresa costruzioni Giuseppe Maltauro S.p.A.	STRABAG S.p.A.

STRABAG — GLF spa GRANDI LAVORI FINCOSIT — IMPRESA COSTRUZIONI GIUSEPPE MALTAURO S.p.A. — STRABAG

PROGETTISTA - PROGETTO ESECUTIVO DI DETTAGLIO

RAGGRUPPAMENTO TEMPORANEO PROGETTISTI:

Mandataria	*Mandante*	*Mandante*	*Mandante*
3TI PROGETTI ITALIA INGEGNERIA INTEGRATA S.p.A.	GPingegneria srl GESTIONE PROGETTI DI INGEGNERIA	cooprogetti	Arch. Salvatore Vermiglio

RESPONSABILE DI PROGETTO ED INCARICATO DELL'INTEGRAZIONE FRA LE VARIE PRESTAZIONI:
Ing. Alberto Cecchini

Dott. Ing. ALBERTO CECCHINI — ORDINE INGEGNERI ROMA N° 15158

ELABORAZIONE PROGETTUALE

PROGETTISTA:
3TI PROGETTI ITALIA S.p.A

3TI ITALIA S.p.A.
DIRETTORE TECNICO
Ing. Stefano Luca Possati
Ordine degli Ingegneri
Provincia di Roma n. 20809

Redatto: Caloisi — Verificato: Ciotti — Approvato: Possati