SEZIONE TIPO 1
SCALA 1:50

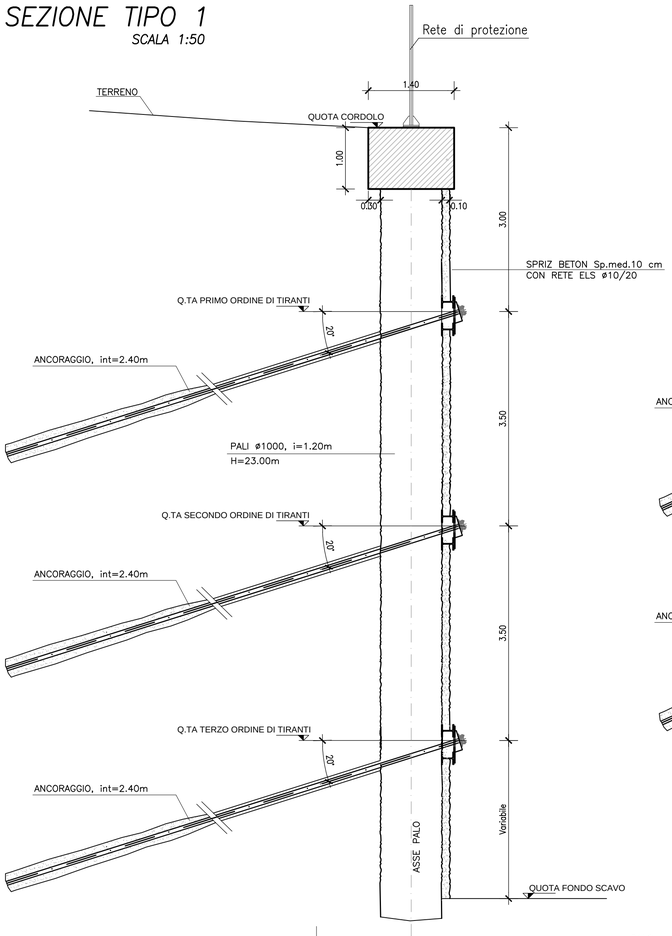

SEZIONE TIPO 2
SCALA 1:50

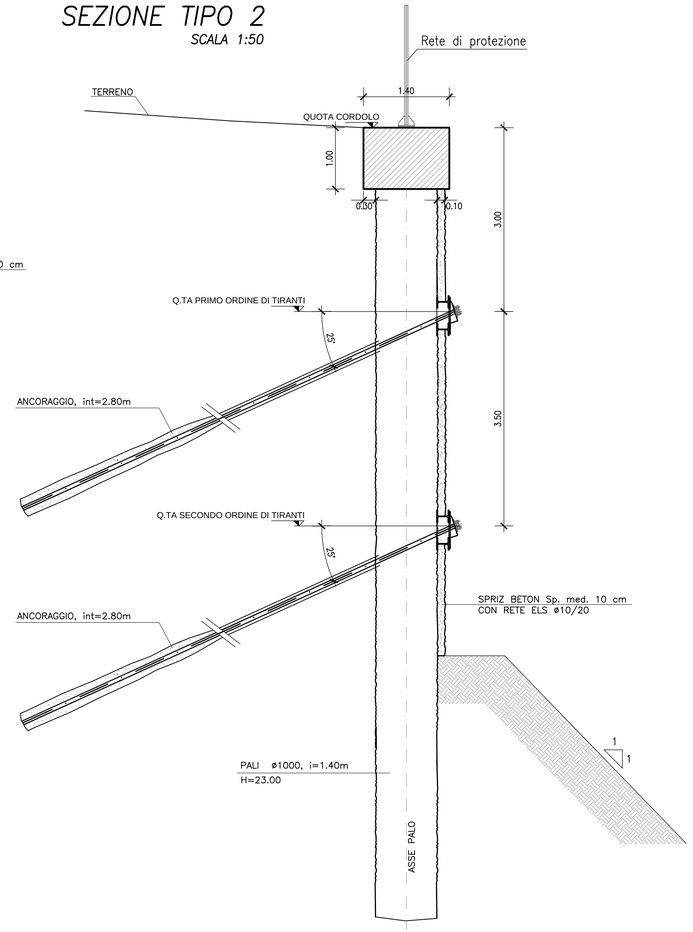

VISTA FRONTALE PARATIA SCALA 1:25

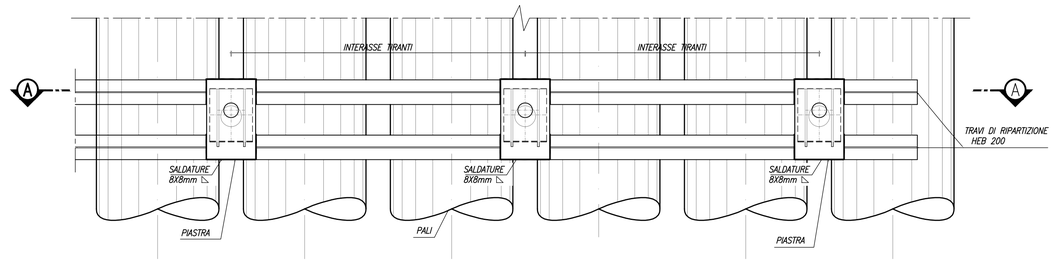

SEZIONE PARATIA A–A SCALA 1:25

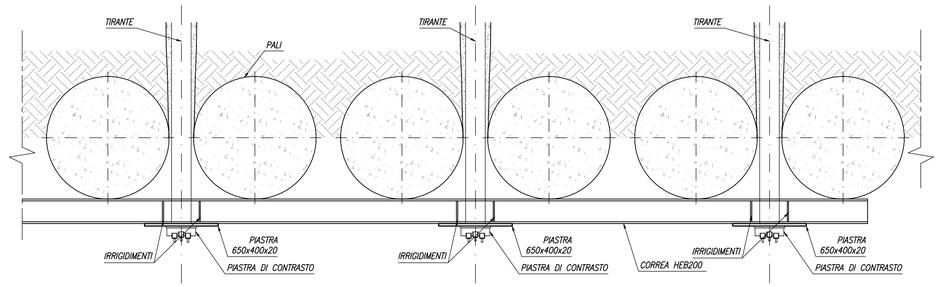

NOTA:
LE CARATTERISTICHE DEI TIRANTI ANDRANNO STABILITE IN BASE ALL'ESECUZIONE DEI CAMPI PROVA PRELIMINARI, SECONDO QUANTO PREVEDONO LE NORME UNI EN 1537 E LE RACCOMANDAZIONI AICAP. NEGLI STESSI CAMPI PROVA DOVRANNO ESSERE DEFINITE LE MODALITA' DI PERFORAZIONE ED I PARAMETRI DI INIEZIONE IN MODO DA LIMITARE LE INTERFERENZE CON LE FONDAZIONI DELL'EDIFICIO.

SEZIONE TIRANTE
SCALA 1:20

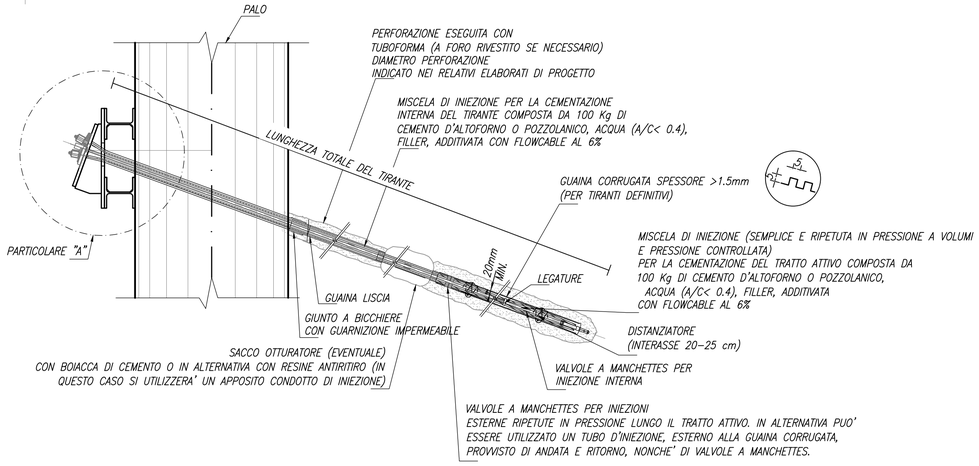

PARTICOLARE "A" SCALA 1:10
(PER TIRANTI INCLINATI A 20° NEL PIANO VERTICALE)

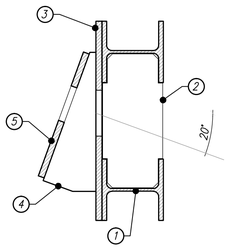

ELEMEMENTI COMPONENTI LA CORREA SCALA 1:10

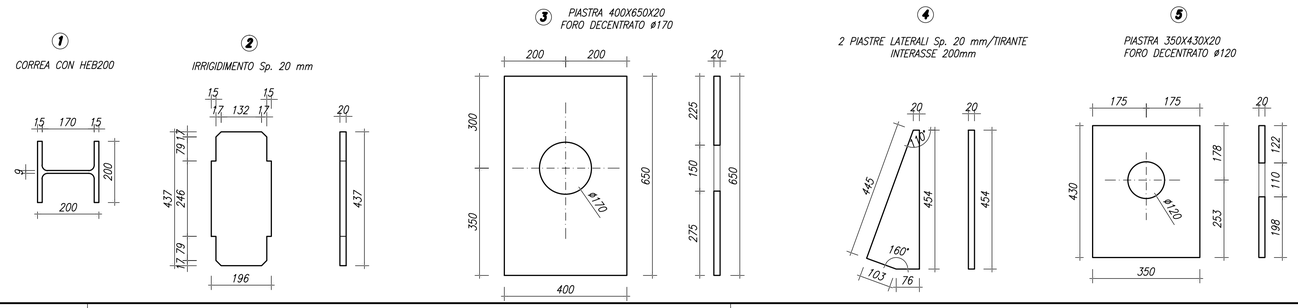

MATRICE DI REVISIONE		
REV	DATA	DESCRIZIONE MODIFICA

N.B.: LA TAVOLA SOSTITUISCE QUELLA RELATIVA AL CODICE E DEL PROGETTO ESECUTIVO

CONCESSIONI AUTOSTRADALI LOMBARDE — Autostrada Pedemontana Lombarda

COLLEGAMENTO AUTOSTRADALE
DALMINE - COMO - VARESE - VALICO DEL GAGGIOLO E OPERE AD ESSO CONNESSE
CODICE C.U.P. F11B06000270007
TRATTE B1, B2, C, D, TRVA13+14, GREENWAY
AS BUILT
TRATTA B1
OPERE D' ARTE MINORI - OPERE DI SOSTEGNO
PARATIA A PROTEZIONE CASA CANZIAN
Sezioni Tipo e Particolari Costruttivi

IDENTIFICAZIONE ELABORATO
CODICE PROGETTO: F00107B

WBS								
FASE PROGETTUALE	LOTTO	ZONA	OPERA	TRATTO D'OPERA	AMBITO	TIPO ELABORATO	PROGRESSIVO	REVISIONE
A	1	A04	TR201	B	CS	ST	001	E

Scala: varie

DATA	DESCRIZIONE	REV.
Giugno 2018	Emissione	E

CONCEDENTE
CONCESSIONI AUTOSTRADALI LOMBARDE

CONCESSIONARIO
Autostrada Pedemontana Lombarda — Direttore Tecnico: Ing. Giuseppe Sambo; Referente Tecnico: Arch. Giovanni Cannito

APPROVATO
Autostrada Pedemontana Lombarda — Il Direttore dei Lavori: Ing. Francesco Domanico

IMPRESA
RAGGRUPPAMENTO TEMPORANEO IMPRESE:
Mandataria: STRABAG A.G.
Mandante: GLF Grandi Lavori Fincosit S.p.A.
Mandante: ICM S.p.A.
Mandante cooptata: STRABAG S.p.A.

PROGETTISTA - PROGETTO ESECUTIVO DI DETTAGLIO
RAGGRUPPAMENTO TEMPORANEO PROGETTISTI:
Mandataria: 3TI PROGETTI ITALIA INGEGNERIA INTEGRATA S.p.A.
Mandante: GP ingegneria srl GESTIONE PROGETTI DI INGEGNERIA
Mandante: CONSORZIO ARCHITETTI
Mandante: Arch. Salvatore Vermiglio

RESPONSABILE DI PROGETTO ED INCARICATO DELL'INTEGRAZIONE FRA LE VARIE PRESTAZIONI:
Ing. Alberto Cecchini

ORDINE DEGLI INGEGNERI PROVINCIA DI ROMA ING. ALBERTO CECCHINI n. 20809

ELABORAZIONE PROGETTUALE
PROGETTISTA:
3TI PROGETTI ITALIA S.p.A

3TI ITALIA S.p.A.
DIRETTORE TECNICO
Ing. Stefano Luca Possati
Ordine degli Ingegneri
Provincia di Roma n. 20809

Redatto: Savino — Verificato: Sorge — Approvato: Possati