STRALCIO PLANIMETRICO
SCALA 1:500

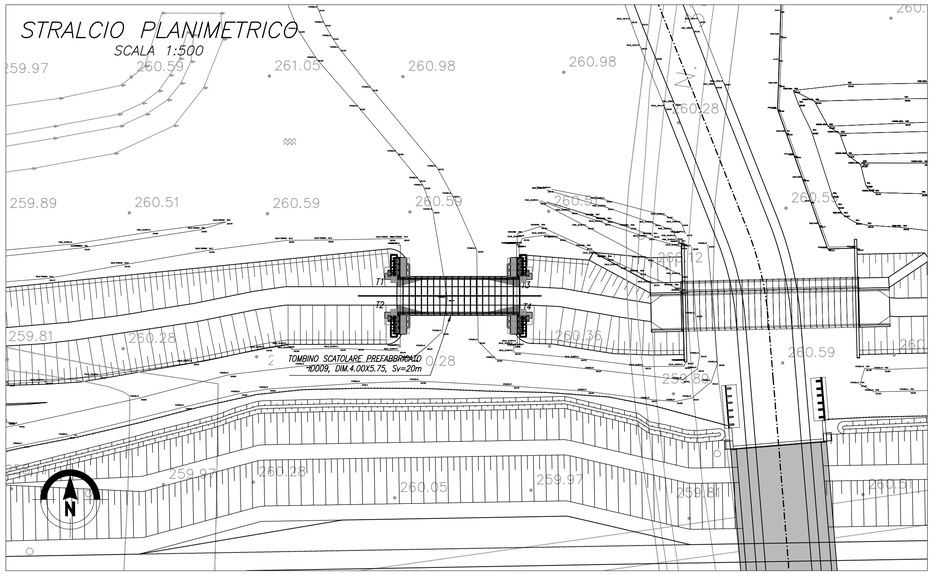

PIANTA FONDAZIONI
SCALA 1:100

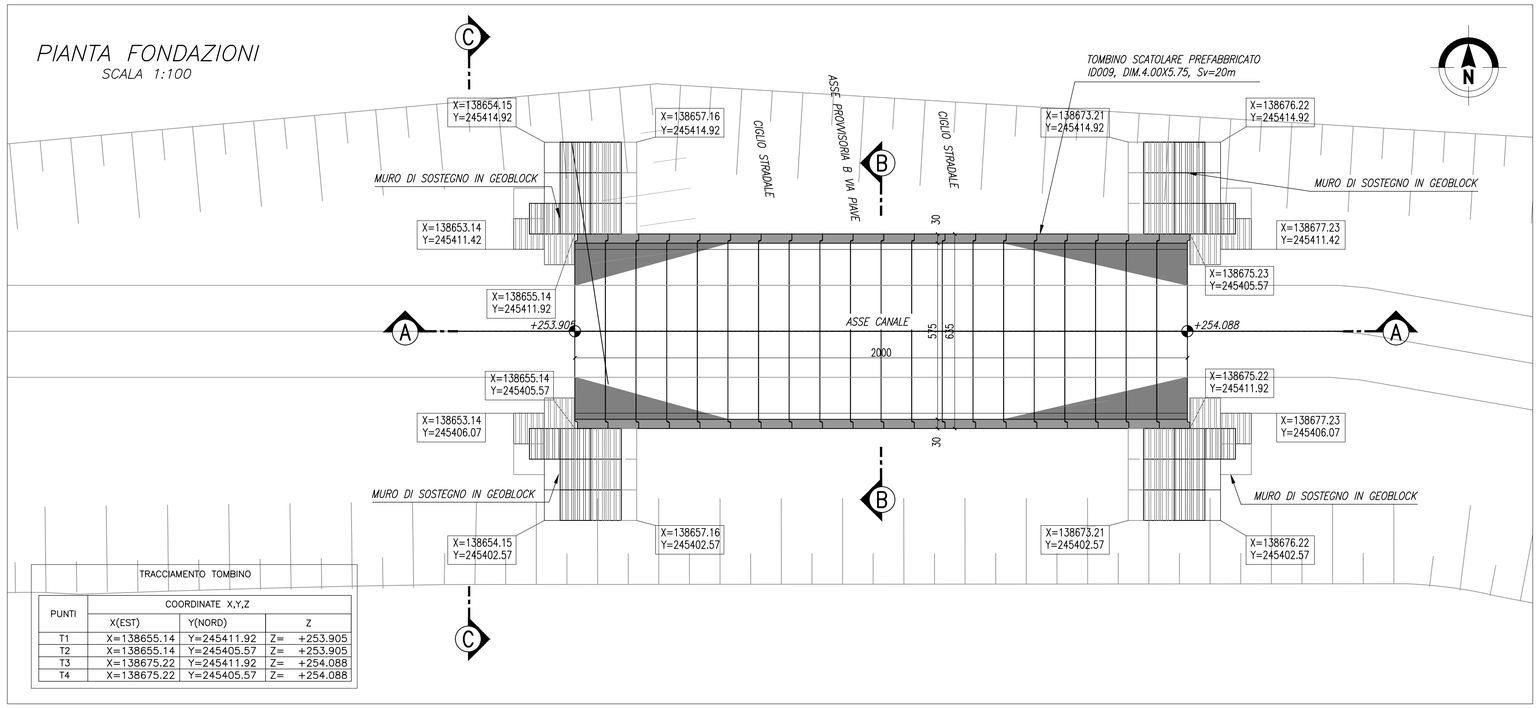

TRACCIAMENTO TOMBINO

PUNTI	COORDINATE X,Y,Z		
	X(EST)	Y(NORD)	Z
T1	X=138655.14	Y=245411.92	Z= +253.905
T2	X=138655.14	Y=245405.57	Z= +253.905
T3	X=138675.22	Y=245411.92	Z= +254.088
T4	X=138675.22	Y=245405.57	Z= +254.088

PROSPETTO C–C
SCALA 1:100

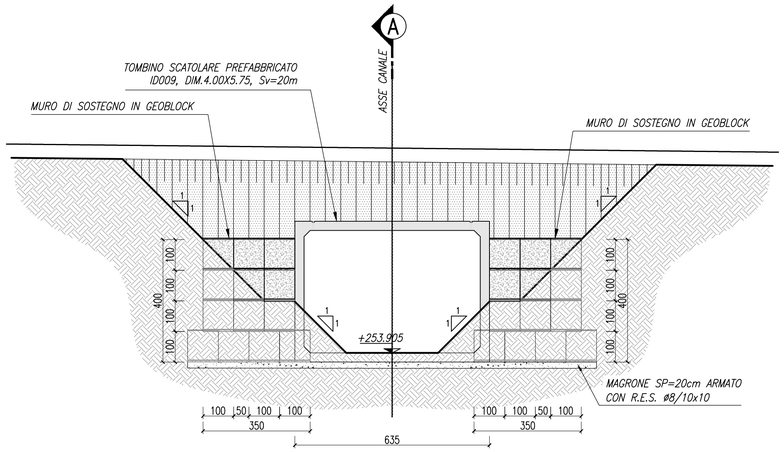

SCHEMA DI POSA DEL MURO IN GEOBLOCK

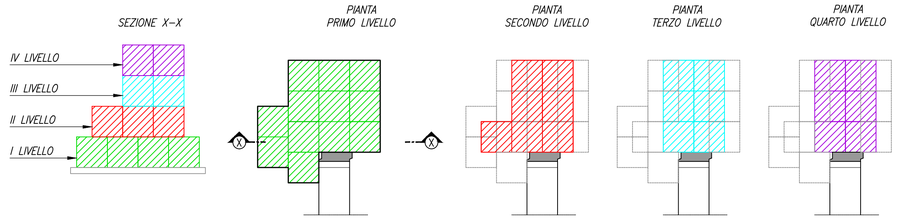

PER LE ARMATURE DEL MANUFATTO PREFABBRICATO DI DIMENSIONI 5.75x4.00m SI RIMANDA ALL'ELABORATO :
A_1_A0X_ID000_0_ON_AR_003_E

SEZIONE B–B
SCALA 1:100

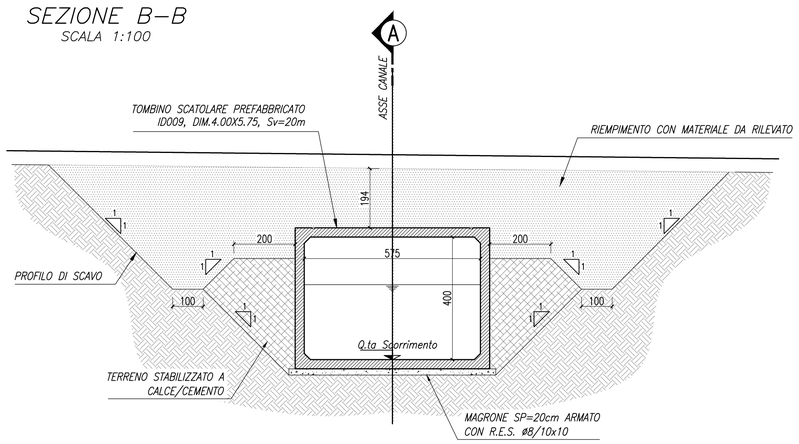

SEZIONE LONGITUDINALE A–A
SCALA 1:100

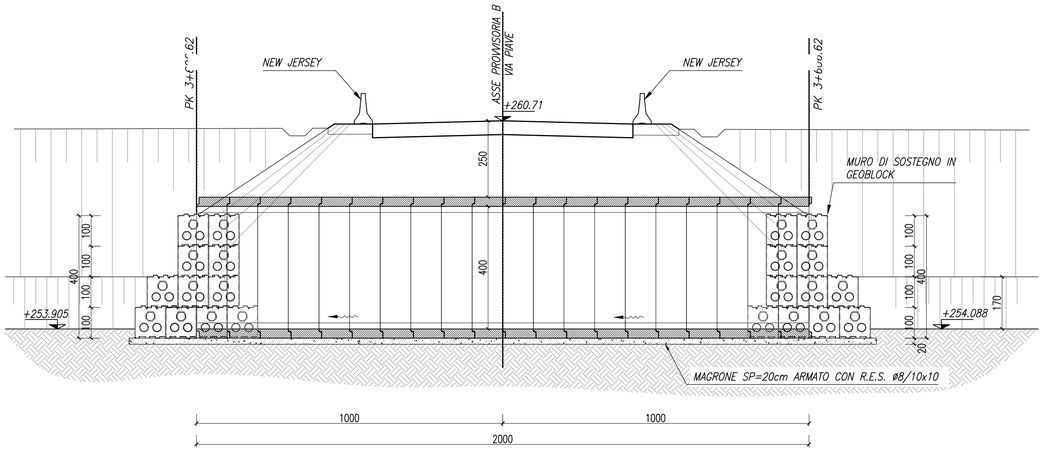

MATRICE DI REVISIONE

REV	DATA	DESCRIZIONE MODIFICA

N.B.: LA TAVOLA SOSTITUISCE QUELLA RELATIVA AL CODICE E DEL PROGETTO ESECUTIVO

CONCESSIONI AUTOSTRADALI LOMBARDE — Autostrada Pedemontana Lombarda

COLLEGAMENTO AUTOSTRADALE
DALMINE - COMO - VARESE - VALICO DEL GAGGIOLO E OPERE AD ESSO CONNESSE
CODICE C.U.P. F11B06000270007
TRATTE B1, B2, C, D, TRVA13+14, GREENWAY

AS BUILT

TRATTA B1
OPERE D'ARTE MINORI - OPERE IDRAULICHE
OPERE IDRAULICHE SUL CANALE DI GRONDA
SCATOLARE IDRAULICO DEVIAZIONE PROVVISORIA VIA PIAVE ASSE B
PLANIMETRIA, PIANTA E SEZIONI LONGITUDINALI

IDENTIFICAZIONE ELABORATO
CODICE PROGETTO: F00107B

WBS							
FASE PROGETTUALE	LOTTO	ZONA	OPERA	TRATTO D'OPERA	AMBITO	TIPO ELABORATO	PROGRESSIVO	REVISIONE
A	1	L02	ID009	0	ON	CA	001	E_01

Scala: Varie

DATA	DESCRIZIONE	REV
Dicembre 2015	Emissione	E
Giugno 2018	Seconda Emissione	E_01

CONCEDENTE
CONCESSIONI AUTOSTRADALI LOMBARDE

CONCESSIONARIO
Autostrada Pedemontana Lombarda
Direttore Tecnico: Ing. Giuseppe Sambo
Referente Tecnico: Arch. Giovanni Cannito

APPROVATO
Autostrada Pedemontana Lombarda
Il Direttore dei Lavori: Ing. Francesco Domanico

IMPRESA
RAGGRUPPAMENTO TEMPORANEO IMPRESE:

Mandataria	Mandante	Mandante	Mandante cooptata
STRABAG A.G.	GLF Grandi Lavori Fincosit S.p.A.	ICM S.p.A.	STRABAG S.p.A.

PROGETTISTA - PROGETTO ESECUTIVO DI DETTAGLIO
RAGGRUPPAMENTO TEMPORANEO PROGETTISTI:
Mandataria: 3TI PROGETTI ITALIA — INGEGNERIA INTEGRATA S.p.A.
Mandante: GP ingegneria srl — GESTIONE PROGETTI IN INGEGNERIA
Mandante: Consorzio Stabile Scuttura
Mandante: Arch. Salvatore Vermiglio

RESPONSABILE DI PROGETTO ED INCARICATO DELL'INTEGRAZIONE FRA LE VARIE PRESTAZIONI:
Ing. Alberto Cecchini

Dott. Ing. ALBERTO CECCHINI — Ordine degli Ingegneri della Provincia di Roma n. 15158

ELABORAZIONE PROGETTUALE
PROGETTISTA:
3TI PROGETTI ITALIA S.p.A

3TI ITALIA S.p.A.
DIRETTORE TECNICO
Ing. Stefano Luca Possati
Ordine degli Ingegneri
Provincia di Roma n. 20809

Redatto: Pierucci — Verificato: Di Sanzo — Approvato: Possati