STRALCIO PLANIMETRICO
SCALA 1:500

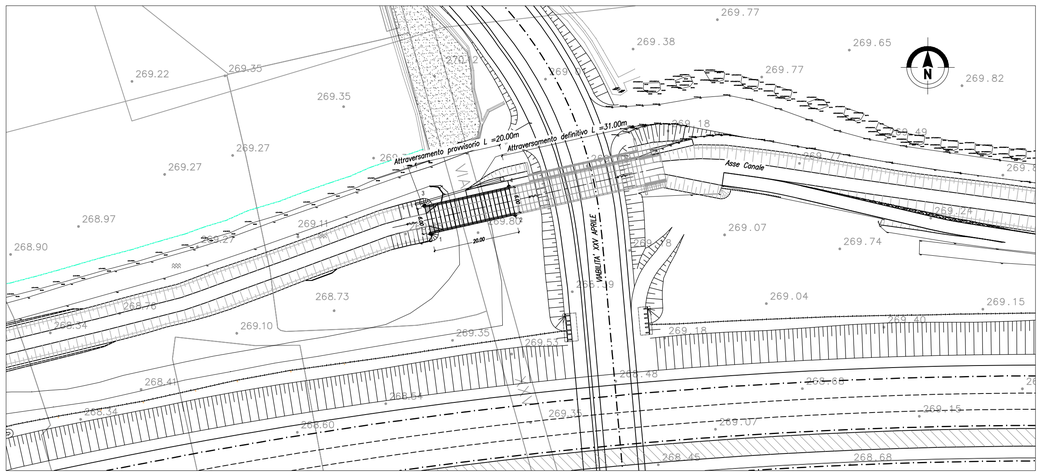

PIANTA FONDAZIONI
SCALA 1:100

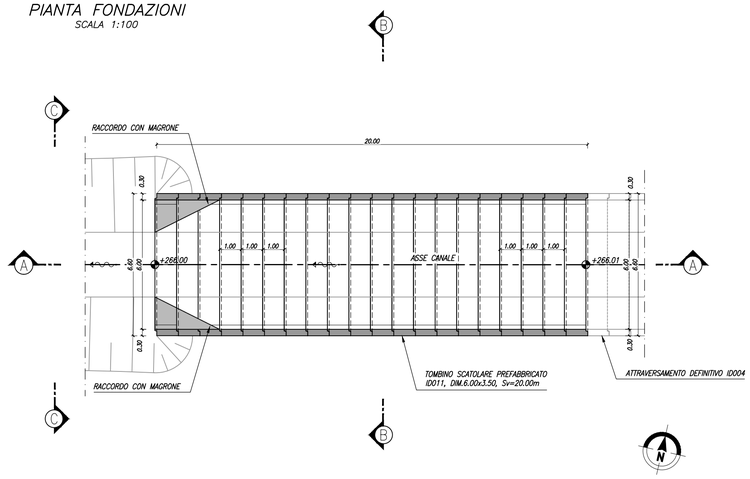

PUNTI	COORDINATE X,Y		
	X(EST)	Y(NORD)	Z
1	X=140861.889	Y=246208.959	Z= +266.00
2	X=140881.488	Y=246213.350	Z= +266.01
3	X=140860.446	Y=246215.400	Z= +266.00
4	X=140880.045	Y=246219.790	Z= +266.01

SEZIONE TRASVERSALE B–B
SCALA 1:50

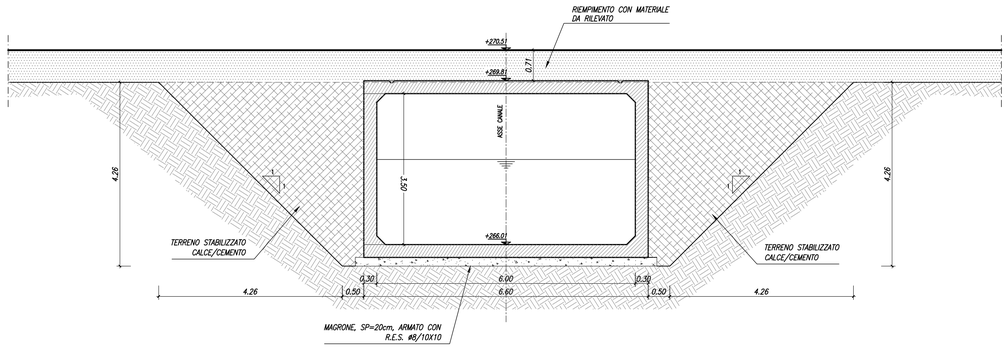

SEZIONE C–C
SCALA 1:50

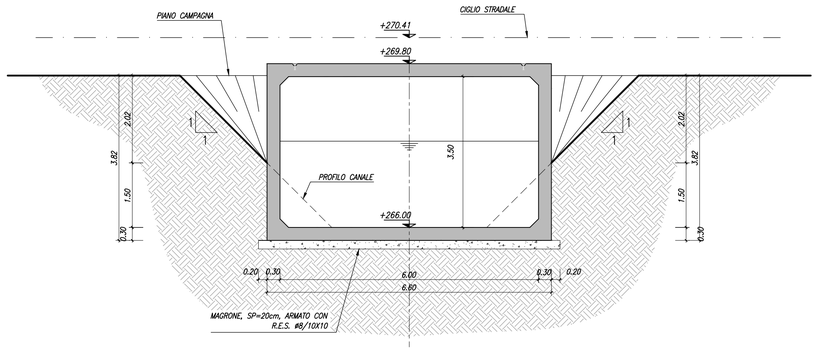

PER LE ARMATURE DEL MANUFATTO PREFABBRICATO DI DIMENSIONI 6.00x3.50m SI RIMANDA ALL'ELABORATO :
A_1_A0X_ID000_0_ON_AR_001_E

SEZIONE LONGITUDINALE A–A
SCALA 1:50

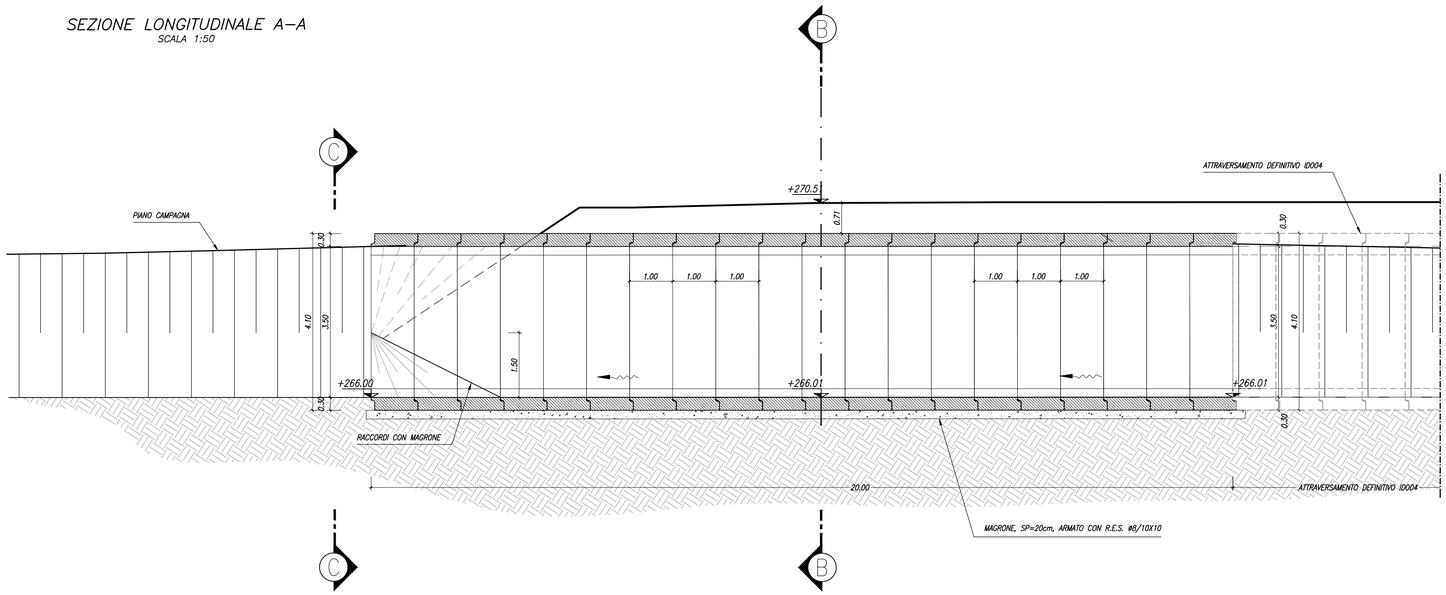

MATRICE DI REVISIONE		
REV	DATA	DESCRIZIONE MODIFICA

N.B.: LA TAVOLA SOSTITUISCE QUELLA RELATIVA AL CODICE E DEL PROGETTO ESECUTIVO

CONCESSIONE AUTOSTRADALE LOMBARDA — Autostrada Pedemontana Lombarda

COLLEGAMENTO AUTOSTRADALE
DALMINE - COMO - VARESE - VALICO DEL GAGGIOLO E OPERE AD ESSO CONNESSE
CODICE C.U.P. F119060002270007
TRATTE B1, B2, C, D, TRVA13+14, GREENWAY

AS BUILT

TRATTA B1
OPERE D'ARTE MINORI - OPERE IDRAULICHE
OPERE IDRAULICHE SUL CANALE DI GRONDA
ATTRAVERSAMENTO IDRAULICO DEVIAZIONE PROVVISORIA VIA XXV APRILE
PLANIMETRIA, PIANTA E SEZIONE LONGITUDINALE

IDENTIFICAZIONE ELABORATO
CODICE PROGETTO: F0f107B

FASE PROGETTUALE	LOTTO	ZONA	OPERA	TRATTO D'OPERA	ABBINATO	TIPO ELABORATO	PROGRESSIVO	REVISIONE
A	1	08	ID011	0	ON	CA	001	E

Scala: Vare

DATA	DESCRIZIONE	REV
Dicembre 2015	Emissione	0

CONCEDENTE
CONCESSIONE AUTOSTRADALI LOMBARDE

CONCESSIONARIO
Autostrada Pedemontana Lombarda
Direttore Tecnico: Ing. Giuseppe Sciotto
Resp. Area Tecnica: Arch. Gianluca Canelo
Arch. Simeoni Camillo

APPROVATO
Autostrada Pedemontana Lombarda
Il Direttore dei Lavori: Ing. Francesco Domenico

IMPRESA
RAGGRUPPAMENTO TEMPORANEO IMPRESE:

Mandataria	Mandante	Mandante	Mandante cooptata
STRABAG A.G.	GLF Grandi Lavori Fincosit S.p.A.	ICM S.p.A.	STRABAG S.p.A.

PROGETTISTA - PROGETTO ESECUTIVO DI DETTAGLIO
RAGGRUPPAMENTO TEMPORANEO PROGETTISTI:

Mandataria	Mandante	Mandante	Mandante
3TI PROGETTI ITALIA società consortile verticistica s.p.a.	GP Progettazione società consortile a responsabilità limitata	Arch. Salvatore Vernuccio	Arch. Salvatore Vernuccio

RESPONSABILE DI PROGETTO ED INCARICATO DELL'INTEGRAZIONE FRA LE VARIE PRESTAZIONI:
Ing. Alberto Cecchini

ELABORAZIONE PROGETTUALE
PROGETTISTA:
3TI PROGETTI ITALIA S.p.A

3TI ITALIA S.p.A.
DIRETTORE TECNICO
Ing. Stefano Luca Possati
Ordine degli Ingegneri
Provincia di Roma n. 20809

Redatto: Malogio — Verificato: Di Sarno — Approvato: Possati