# PROSPETTO VISTO DAL LATO STRADA

Scala 1:200

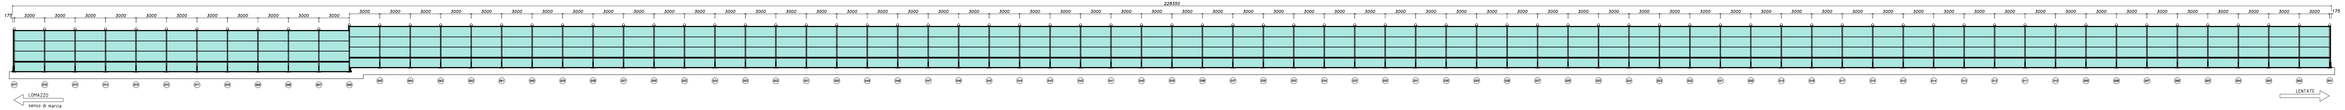


# PIANTA

Scala 1:200

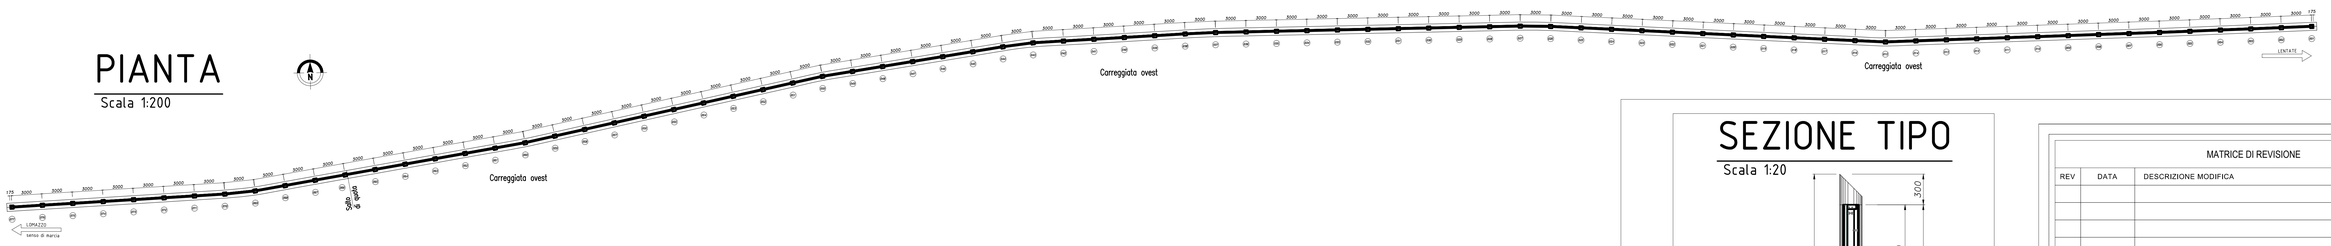


# SEZIONE TIPO

Scala 1:20

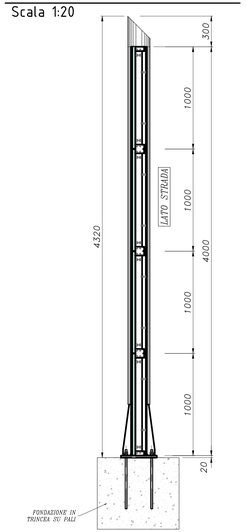


## NOTE GENERALI

Tutte le quote indicate sono da ritenersi nominali e possono subire variazioni in funzione delle tolleranze e dei campi di azione dei vari componenti e delle regolazioni previste.

La posizione della barriera acustica e dei suoi componenti sara' comunque condizionata dal reale andamento planimetrico e altimetrico delle opere di fondazione di supporto.

La dilatazione dei giunti nelle opere con fondazioni differenti, deve essere contenuta entro ±10 mm.

Le colonne devono essere sempre montate perpendicolarmente alla pendenza della fondazione.

## MATRICE DI REVISIONE

| REV | DATA | DESCRIZIONE MODIFICA |
|---|---|---|
| | | |

N.B.: LA TAVOLA SOSTITUISCE QUELLA RELATIVA AL CODICE E DEL PROGETTO ESECUTIVO

CONCESSIONI AUTOSTRADALI LOMBARDE — Autostrada Pedemontana Lombarda

COLLEGAMENTO AUTOSTRADALE
DALMINE - COMO - VARESE - VALICO DEL GAGGIOLO E OPERE AD ESSO CONNESSE

CODICE C.U.P. F11B06000270007

**TRATTE B1, B2, C, D, TRVA13+14, GREENWAY**

**AS BUILT**

**TRATTA B1**

STUDIO ACUSTICO
BARRIERE ACUSTICHE

BARRIERA B1.04 - PLANIMETRIA E PROSPETTO

**IDENTIFICAZIONE ELABORATO**

CODICE PROGETTO: F001078

| FASE PROGETTUALE | LOTTO | ZONA | OPERA | TRATTO/OPERA | AMBITO | TIPO ELABORATO | PROGRESSIVO | REVISIONE |
|---|---|---|---|---|---|---|---|---|
| A | 1 | A0X | GE001 | 0 | AC | PZ | 002 | E |

Scala: -

| DATA | DESCRIZIONE | REV |
|---|---|---|
| Febbraio 2016 | Emissione | E |

**CONCEDENTE**

CONCESSIONI AUTOSTRADALI LOMBARDE

**CONCESSIONARIO**

Autostrada Pedemontana Lombarda — Direttore Tecnico: Ing. Enrico Arci; Referente Tecnico: Arch. Giovanni Carrillo

**APPROVATO**

Autostrada Pedemontana Lombarda — Il Direttore dei Lavori: Ing. Francesco Domenico

**IMPRESA**

*RAGGRUPPAMENTO TEMPORANEO IMPRESE:*

| Mandataria | Mandante | Mandante | Mandante cooptata |
|---|---|---|---|
| STRABAG A.G. | GLF Grandi Lavori Fincosit S.p.A. | Impresa costruzioni Giuseppe Maltauro S.p.A. | STRABAG S.p.A. |

STRABAG — GRANDI LAVORI FINCOSIT — MALTAURO — STRABAG

**PROGETTISTA - PROGETTO ESECUTIVO DI DETTAGLIO**

*RAGGRUPPAMENTO TEMPORANEO PROGETTISTI:*

| Mandataria | Mandante | Mandante | Mandante |
|---|---|---|---|
| 3TI PROGETTI ITALIA | GPI | | Arch. Salvatore Vermiglio |

*RESPONSABILE DI PROGETTO ED INCARICATO DELL'INTEGRAZIONE FRA LE VARIE PRESTAZIONI:*

Ing. Alberto Cecchini

**ELABORAZIONE PROGETTUALE**

*PROGETTISTA:*

3TI PROGETTI ITALIA S.p.A

**3TI ITALIA S.p.A.**
DIRETTORE TECNICO
*Ing. Stefano Luca Possati*
Ordine degli Ingegneri
Provincia di Roma n. 20809

Redatto: Cascotti — Verificato: Di lulo — Approvato: Possati