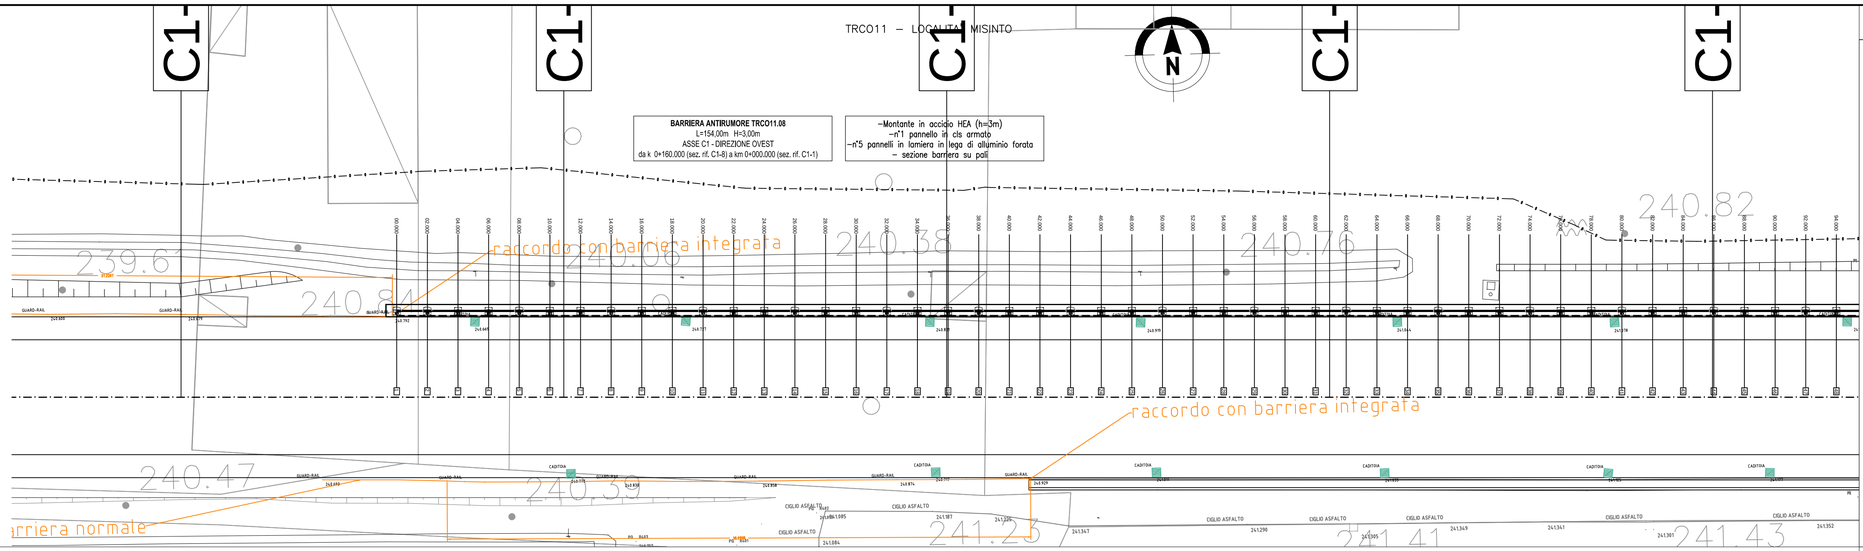

SEZIONE TIPO

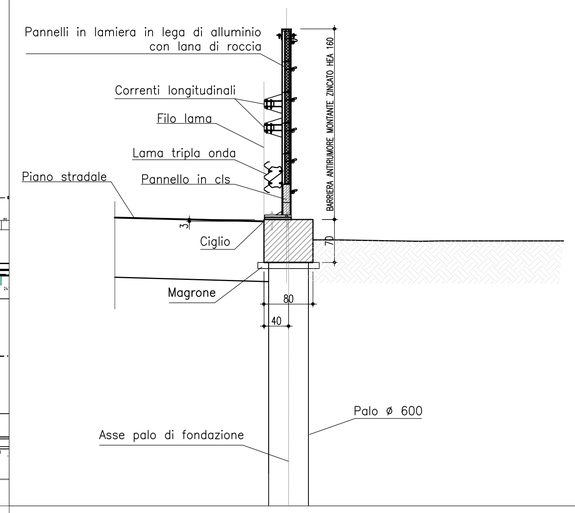

PLANIMETRIA 1/200

QUADRO DI RIFERIMENTO – TRATTA B1

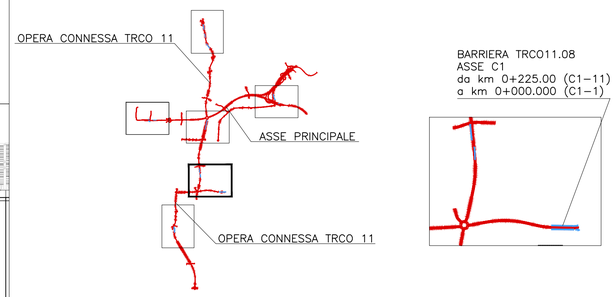

BARRIERA ANTIRUMORE TRC011.08

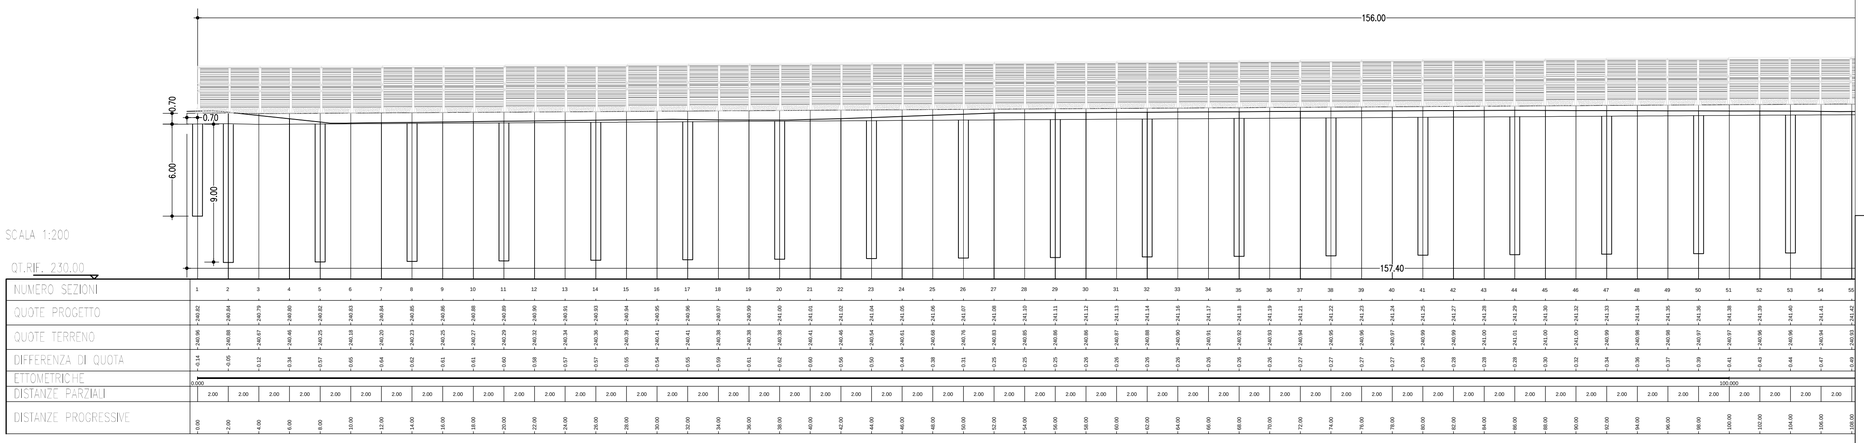

PROFILO LONGITUDINALE TRC011.08 1/200

MATRICE DI REVISIONE

REV	DATA	DESCRIZIONE MODIFICA
	-	-
	-	-
	-	-
	-	-
	-	-
	-	-

N.B.: LA TAVOLA SOSTITUISCE QUELLA RELATIVA AL CODICE E - - - - - - - - DEL PROGETTO ESECUTIVO

CONCESSIONI AUTOSTRADALI LOMBARDE — Autostrada Pedemontana Lombarda

COLLEGAMENTO AUTOSTRADALE
DALMINE - COMO - VARESE - VALICO DEL GAGGIOLO E OPERE AD ESSO CONNESSE

CODICE C.U.P. F119060002700007

TRATTE B1, B2, C, D, TRVA13+14, GREENWAY

AS BUILT

TRATTA B1

STUDIO ACUSTICO
BARRIERE ACUSTICHE
BARRIERA ACUSTICA TRC011.08
PLANIMETRIA E PROFILO TAV. 1/2

IDENTIFICAZIONE ELABORATO

CODICE PROGETTO: F0107B

WBS								
FASE PROGETTUALE	LOTTO	ZONA	OPERA	TRATTO D'OPERA	AMBITO	TIPO ELABORATO	PROGRESSIVO	REVISIONE
A	1	A0X	GE001	0	AC	PE	020	E_01

Scala: 1:200

DATA	DESCRIZIONE	REV
Luglio 2017	Emissione	E
Giugno 2018	Seconda Emissione	E_01

CONCEDENTE

CONCESSIONI AUTOSTRADALI LOMBARDE

CONCESSIONARIO

Autostrada Pedemontana Lombarda — Direttore Tecnico: Ing. Giuseppe Sambo; Referente Tecnico: Arch. Giovanni Cannito

APPROVATO

Autostrada Pedemontana Lombarda — Il Direttore dei Lavori: Ing. Francesco Domanico

IMPRESA

RAGGRUPPAMENTO TEMPORANEO IMPRESE:

Mandataria	Mandante	Mandante	Mandante cooptata
STRABAG A.G.	GLF Grandi Lavori Fincosit S.p.A.	ICM S.p.A.	STRABAG S.p.A.

PROGETTISTA - PROGETTO ESECUTIVO DI DETTAGLIO

RAGGRUPPAMENTO TEMPORANEO PROGETTISTI:

Mandataria	Mandante	Mandante	Mandante
3TI PROGETTI ITALIA INGEGNERIA INTEGRATA S.p.A.	GP Ingegneria srl GESTIONE PROGETTI DI INGEGNERIA	CONSORZIO STABILE COMPLANA	Arch. Salvatore Vermiglio

RESPONSABILE DI PROGETTO ED INCARICATO DELL'INTEGRAZIONE FRA LE VARIE PRESTAZIONI:

Ing. Alberto Cecchini

Dott. Ing. ALBERTO CECCHINI — ORDINE DEGLI INGEGNERI DELLA PROV. DI ROMA n. 15158

ELABORAZIONE PROGETTUALE

PROGETTISTA:

3TI PROGETTI ITALIA S.p.A

3TI ITALIA S.p.A.
DIRETTORE TECNICO
Ing. Stefano Luca Possati
Ordine degli Ingegneri
Provincia di Roma n. 20809

Redatto: Donatiello — Verificato: Sorge — Approvato: Possati

BARRIERA ANTIRUMORE TRC011.08

Palo N°	Coordinate X	Coordinate Y
1	140004,4836	243006,9274
2	140006,4830	243006,8767
3	-	-
4	-	-
5	140012,4811	243006,7244
6	-	-
7	-	-
8	140018,4791	243006,5721
9	-	-
10	-	-
11	140024,4772	243006,4198
12	-	-
13	-	-
14	140030,4753	243006,2675
15	-	-
16	-	-
17	140036,4733	243006,1153
18	-	
19	-	-
20	140042,4714	243005,9630
21	-	-

BARRIERA ANTIRUMORE TRC011.08

Montante N°	Coordinate X	Coordinate Y	Altezza Montante
1	140004,4839	243006,8951	3
2	140006,4833	243006,8443	3
3	140008,4827	243006,7936	3
4	140010,4820	243006,7428	3
5	140012,4814	243006,6921	3
6	140014,4807	243006,6413	3
7	140016,4801	243006,5905	3
8	140018,4794	243006,5398	3
9	140020,4788	243006,4890	3
10	140022,4781	243006,4383	3
11	140024,4775	243006,3875	3
12	140026,4769	243006,3367	3
13	140028,4762	243006,2860	3
14	140030,4756	243006,2352	3
15	140032,4749	243006,1845	3
16	140034,4743	243006,1337	3
17	140036,4736	243006,0829	3
18	140038,4730	243006,0322	3
19	140040,4723	243005,9814	3
20	140042,4717	243005,9307	3
21	140044,4711	243005,8799	3

BARRIERA ANTIRUMORE TRC011.08

Montante N°	Coordinate X	Coordinate Y
22	-	-
23	140048,4695	243005,8107
24	-	-
25	-	-
26	140054,4675	243005,6584
27	-	-
28	-	-
29	140060,4656	243005,5062
30	-	-
31	-	-
32	140066,4637	243005,3539
33	-	-
34	-	-
35	140072,4617	243005,2016
36	-	-
37	-	-
38	140078,4598	243005,0493
39	-	-
40	-	-
41	140084,4579	243004,8970
42	-	-

BARRIERA ANTIRUMORE TRC011.08

Montante N°	Coordinate X	Coordinate Y	Altezza Montante
22	140046,4704	243005,8291	3
23	140048,4698	243005,7784	3
24	140050,4691	243005,7276	3
25	140052,4685	243005,6769	3
26	140054,4678	243005,6261	3
27	140056,4672	243005,5753	3
28	140058,4665	243005,5246	3
29	140060,4659	243005,4738	3
30	140062,4653	243005,4231	3
31	140064,4646	243005,3723	3
32	140066,464	243005,3215	3
33	140068,4633	243005,2708	3
34	140070,4627	243005,22	3
35	140072,462	243005,1693	3
36	140074,4614	243005,1185	3
37	140076,4607	243005,0677	3
38	140078,4601	243005,017	3
39	140080,4595	243004,9662	3
40	140082,4588	243004,9155	3
41	140084,4582	243004,8647	3
42	140086,4575	243004,8139	3