PROSPETTO BARRIERA H=4,0 metri SCALA 1:20

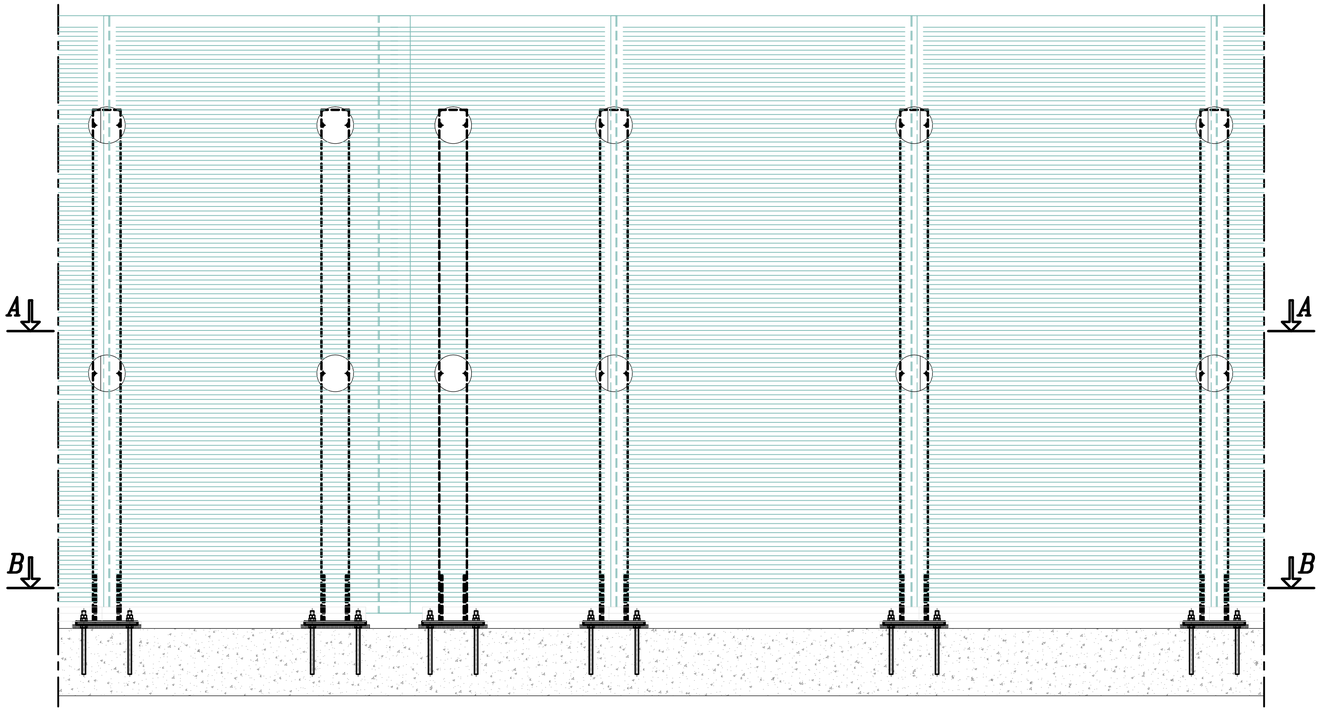

SEZ. VERTICALE

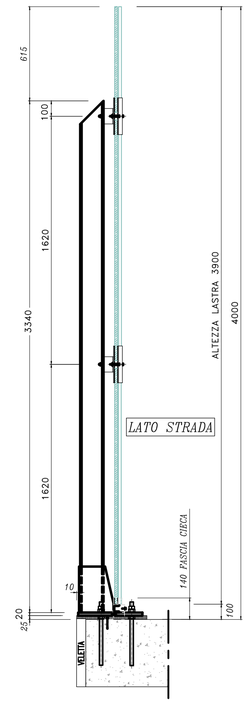

SEZIONE A-A

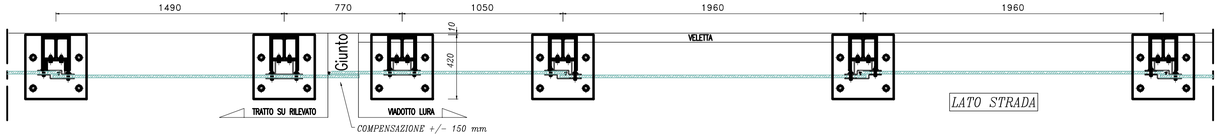

SEZIONE B-B

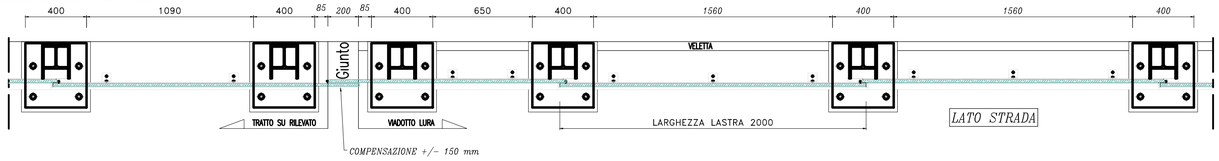

CARATTERISTICHE DEI MATERIALI

TIRAFONDI
- Barre filettate M24 zincate classe 8.8
- Dadi medi M24 zincati 6S
- Rondelle FE zincate

ANCORANTE CHIMICO PER BARRE FILETTATE
- Ancorante ad iniezione a base vinilestere senza stirene VORPA tipo CV.VSF CE PRO 400 CE

MONTANTI
- Acciaio per profili HE .....tipo S275JR
- Acciaio per piastre di base .....tipo S275JR
- Acciaio per fazzoletti .....tipo S275JR

MORSETTI PER FISSAGGIO LASTRE
- Acciaio per piastre e staffe ....tipo S275JR
- Viti T.E. M10x50 classe 8.8 zincate
- Viti T.B.E.I. M10x60 classe 8.8 zincate
- Dadi M10 zincati classe 6S
- Rosette FE zincate
- Rosette dentate FE zincate

LASTRA TRASPARENTE
- PMMA sp. 18 mm. colore steel-blue con bird-guard
- Profilo in gomma EPDM a pipa
- Profilo in gomma EPDM a "U"

PROFILI INFERIORI
- Acciaio zincato sendzimir sp. 20/10
- Tasselli hilti HSA 8x80 galvanizzati
- Viti T.E. M8x20 classe 8.8 zincate
- Dadi M8 zincati classe 6S
- Rosette FE zincate
- Viti autoformanti T.E. M8x16 trilobate zincate

ZINCATURA A CALDO DI MONTANTI
- Zincatura a caldo secondo UNI EN 1461

PARTICOLARE INFERIORE MONTANTE SCALA 1:5

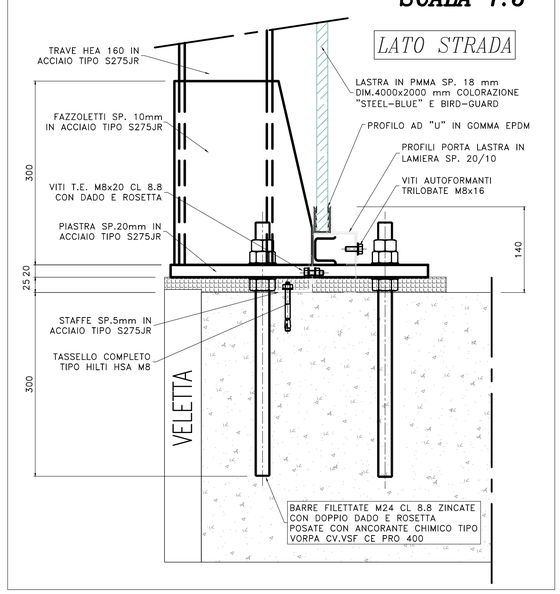

PARTICOLARE FISSAGGIO A SBALZO LASTRE IN PMMA SCALA 1:5

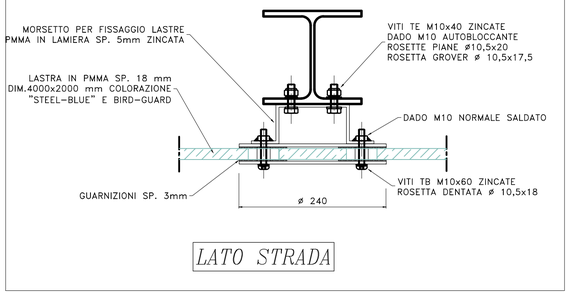

PARTICOLARE FISSAGGIO STANDARD LASTRE IN PMMA SCALA 1:5

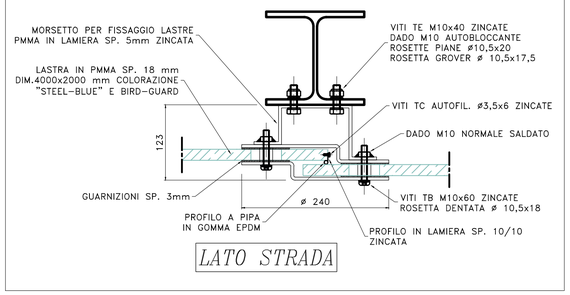

MATRICE DI REVISIONE

REV	DATA	DESCRIZIONE MODIFICA

N.B.: LA TAVOLA SOSTITUISCE QUELLA RELATIVA AL CODICE | E | | | | | | | | DEL PROGETTO ESECUTIVO

CONCESSIONI AUTOSTRADALI LOMBARDE — Autostrada Pedemontana Lombarda

COLLEGAMENTO AUTOSTRADALE
DALMINE - COMO - VARESE - VALICO DEL GAGGIOLO E OPERE AD ESSO CONNESSE

CODICE C.U.P. F11B06000270007

TRATTE B1, B2, C, D, TRVA13+14, GREENWAY

AS BUILT

TRATTA B1

STUDIO ACUSTICO
BARRIERE ACUSTICHE
BARRIERA ANTIRUMORE SUL VIADOTTO LURA
TIPOLOGICO BARRIERA IN PMMA

IDENTIFICAZIONE ELABORATO

CODICE PROGETTO: F00107B

WBS							
FASE PROGETTUALE	LOTTO	ZONA	OPERA	TRATTO D'OPERA	AMBITO	TIPO ELABORATO	PROGRESSIVO	REVISIONE
A	1	A02	VI002	B	AC	TP	001	E

Scala: -

DATA	DESCRIZIONE	REV
Febbraio 2016	Emissione	E

CONCEDENTE

CONCESSIONI AUTOSTRADALI LOMBARDE

CONCESSIONARIO

Autostrada Pedemontana Lombarda — Direttore Tecnico: Ing. Enrico Arini; Referente Tecnico: Arch. Giovanni Cannito

APPROVATO

Autostrada Pedemontana Lombarda — Il Direttore dei Lavori: Ing. Francesco Domanico

IMPRESA

RAGGRUPPAMENTO TEMPORANEO IMPRESE:

Mandataria	Mandante	Mandante	Mandante cooptata
STRABAG A.G.	GLF Grandi Lavori Fincosit S.p.A.	Impresa costruzioni Giuseppe Maltauro S.p.A.	STRABAG S.p.A.

STRABAG — GRANDI LAVORI FINCOSIT — IMPRESA COSTRUZIONI GIUSEPPE MALTAURO S.p.A. — STRABAG

PROGETTISTA - PROGETTO ESECUTIVO DI DETTAGLIO

RAGGRUPPAMENTO TEMPORANEO PROGETTISTI:

Mandataria	Mandante	Mandante	Mandante
3TI PROGETTI ITALIA INGEGNERIA INTEGRATA S.p.A.	GP Ingegneria srl GESTIONE PROGETTI DI INGEGNERIA	GEOTECHNICAL DESIGN GROUP	Arch. Salvatore Vermiglio

RESPONSABILE DI PROGETTO ED INCARICATO DELL'INTEGRAZIONE FRA LE VARIE PRESTAZIONI:
Ing. Alberto Cecchini

Dott. Ing. ALBERTO CECCHINI — Ordine degli Ingegneri della Provincia di Roma n. 15158

ELABORAZIONE PROGETTUALE

PROGETTISTA:
3TI PROGETTI ITALIA S.p.A

3TI ITALIA S.p.A.
DIRETTORE TECNICO
Ing. Stefano Luca Possati
Ordine degli Ingegneri
Provincia di Roma n. 20809

Redatto: Pancotto — Verificato: Sorge — Approvato: Possati